


Húseignir Keldakinn b.
Hafnarfirði

Samþykkt á fundi bygginga-
nafndar þ. 7. 2. 1948

J.Þ. BYGGINGAFULLTRUINN
I HAFNARFIRÐI
Sylvia Arnard.

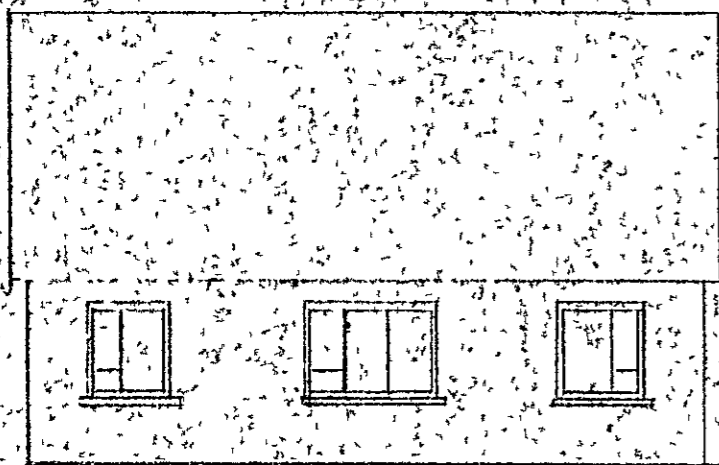



Austur




Austur




Noturt

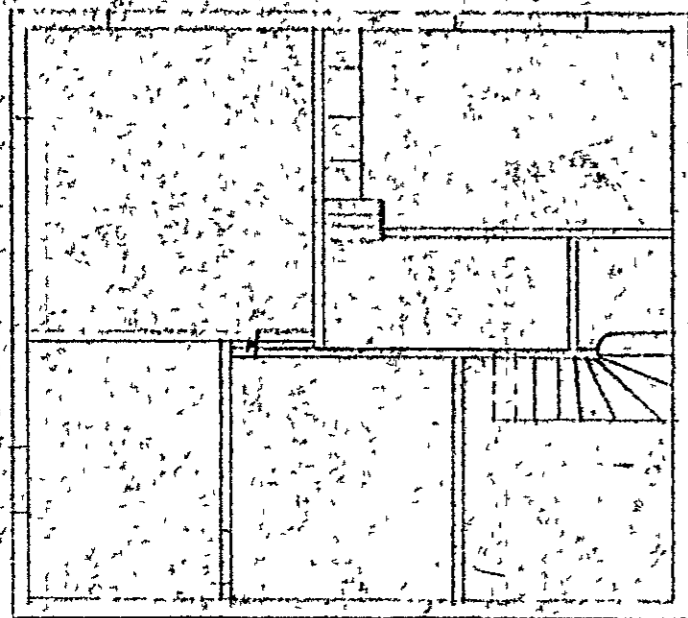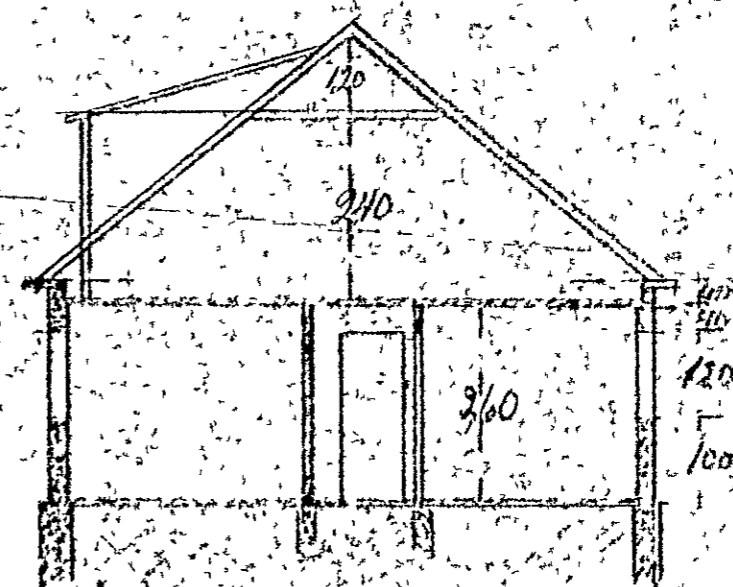

Grunnmynd fr. breitingu

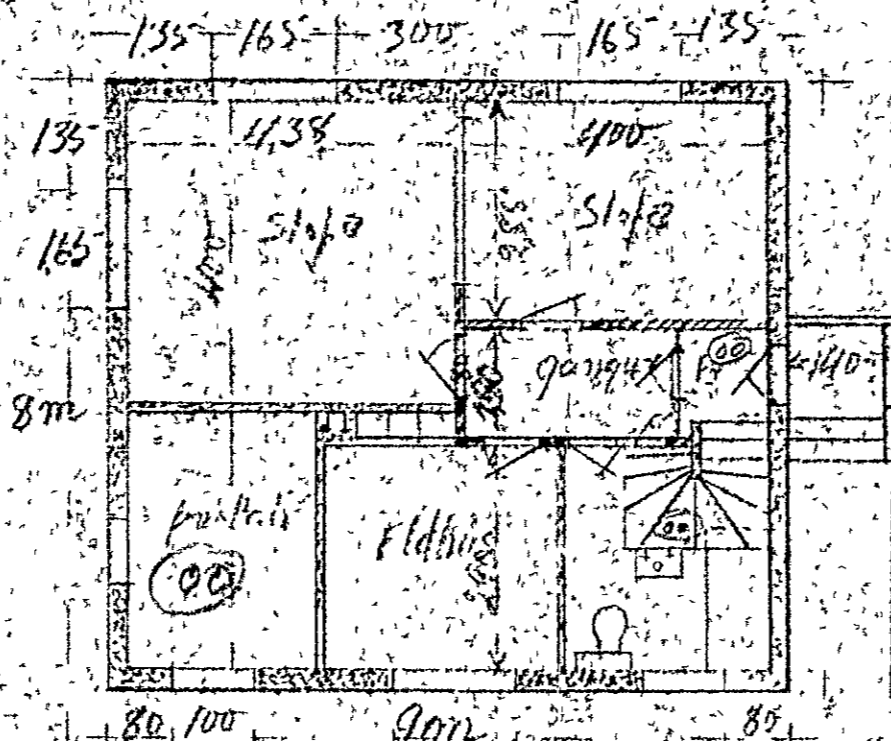

Elta Breitingu

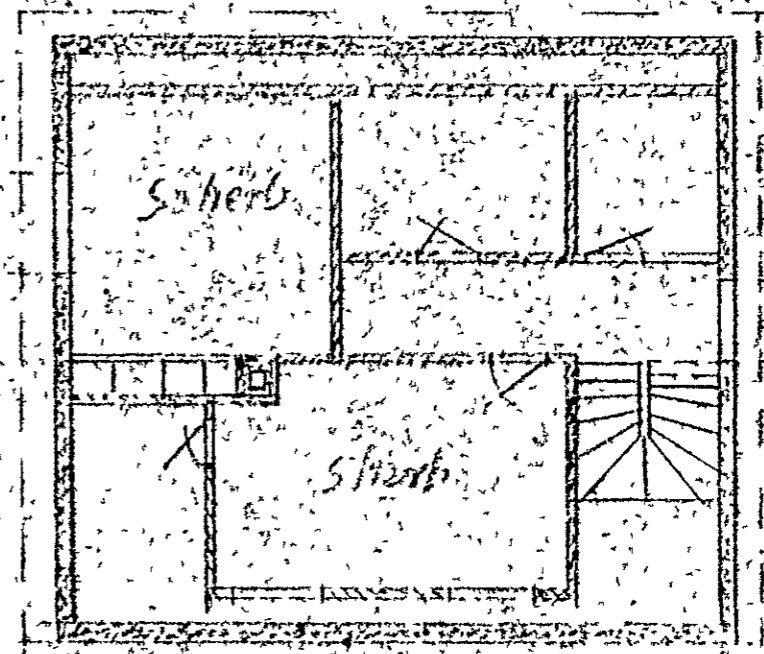

Rískard