Grunnmynd bilgeymslu

1.100

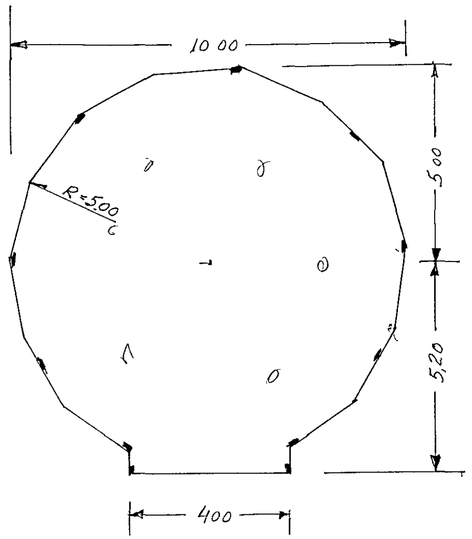

Undirstöður

1:10

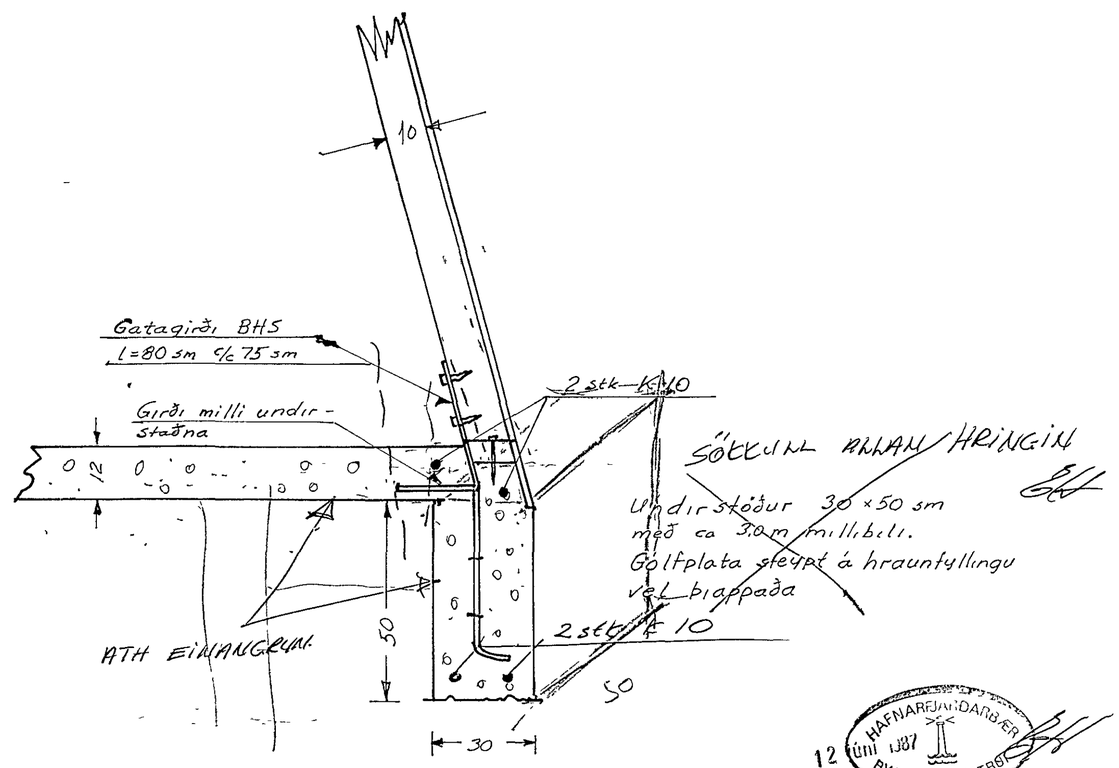

HAFNARFJARÐARBÆR
12 JÚNÍ 1987
BYGGINGAFULLTRÚI

Leifur Hannesson		
LYNGBERG 15		
Undirstöður bilgeymslu		
Teikn.	L H	Reykjavík í maí 1987
		Leifur Hannesson, verktr