
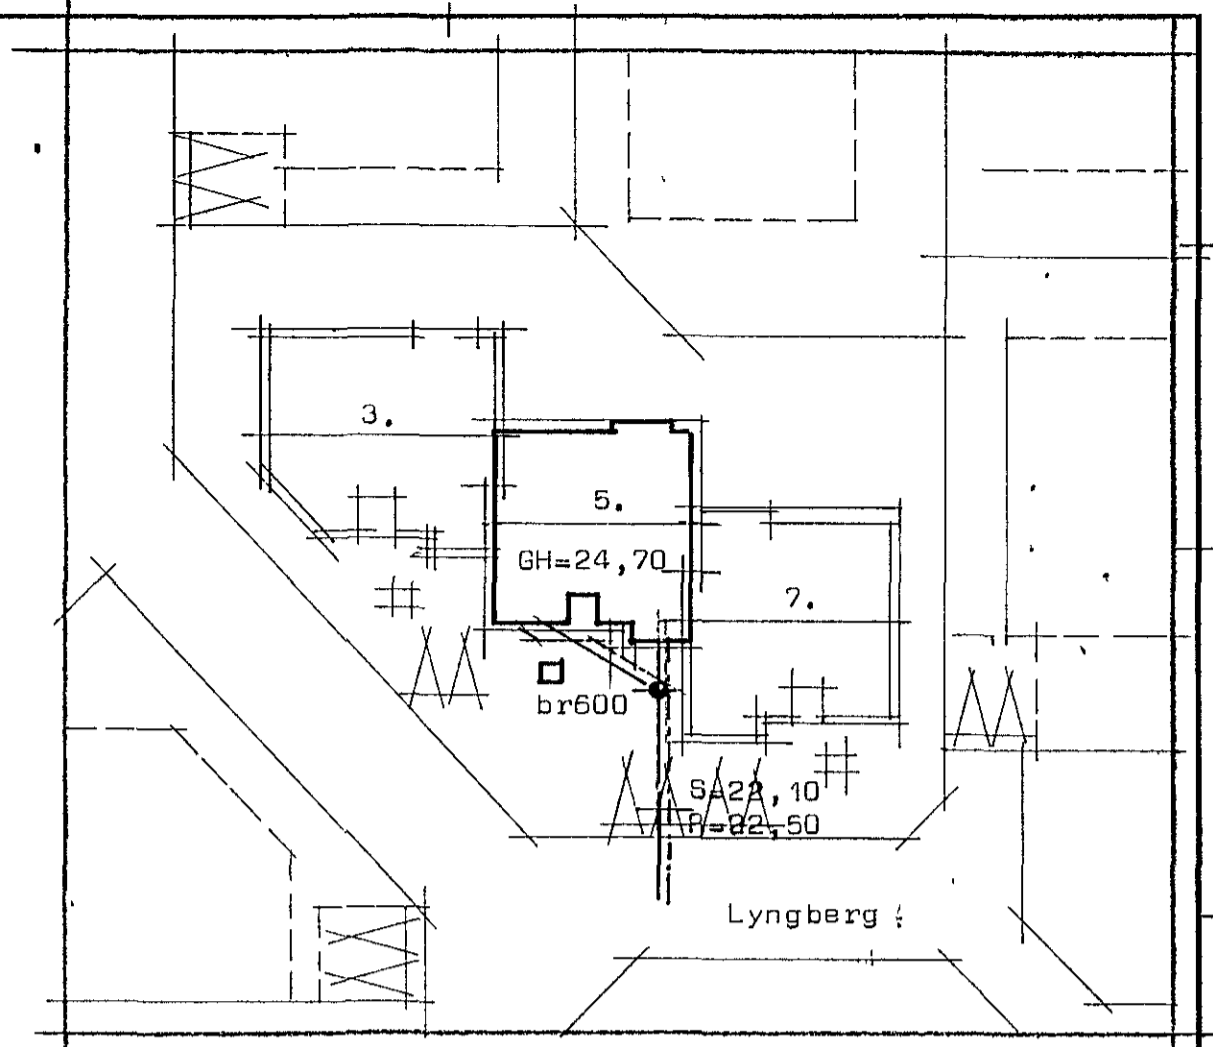



3

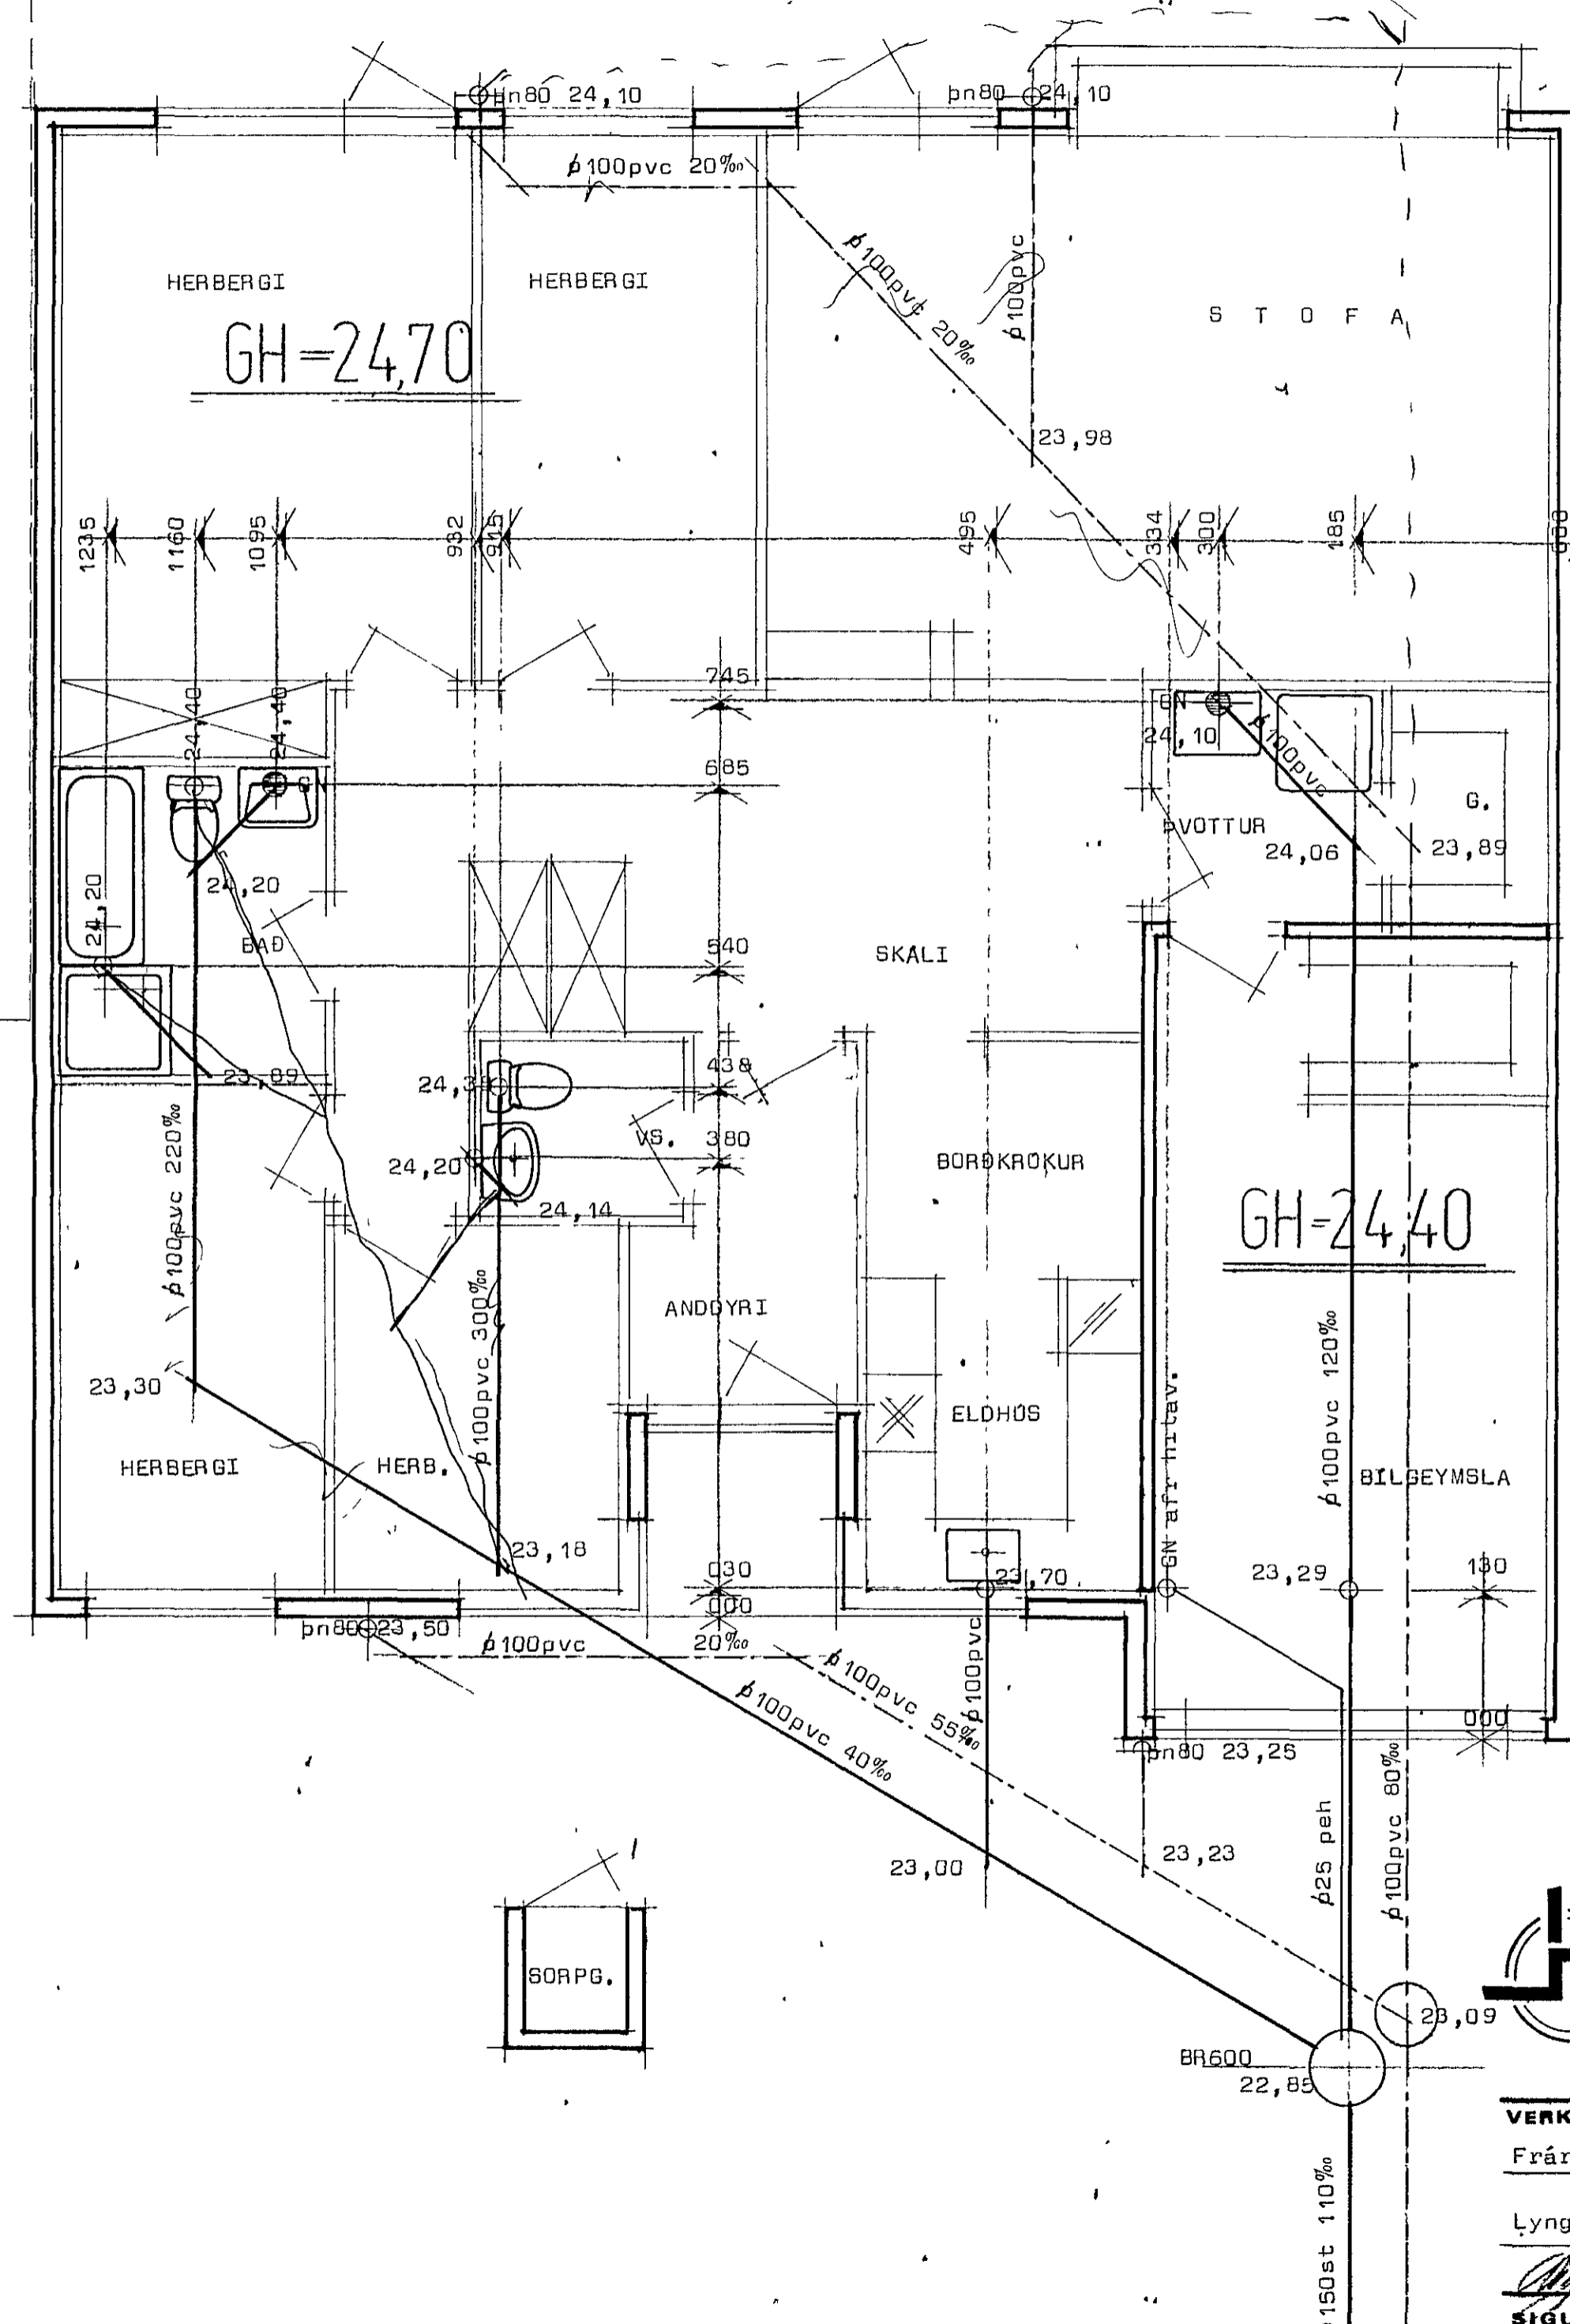


Afstöðumynd Mk 1:500

7

*Útekt fæst 9/8 86 kl.
Þving á bestu. tann smá kett.*

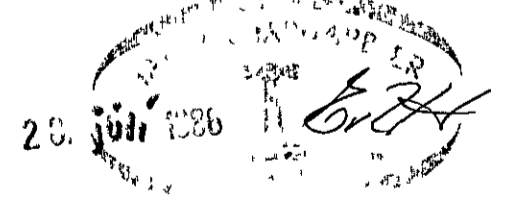

Efni og frágangur lagna sé í samræmi við íst 65 og 68

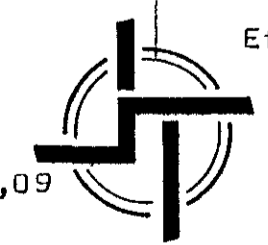

STADALHÚS
TEIKNISTOFA SÍÐUMÚLA 31 SÍMI 83141

VERKEFNI	DAGS.	1985	VERK NR
Frárennslislagarnir	MKV.	1:50 1:500	85-23
Lyngberg 5 Hafnarfirði	BR.		
	BLAD NR	3,02	
SIGURDUR GUDMUNDSSON SIGURDUR P. KRISTJÁNSSON FTÍ			