




Samþykkt á fundi byggingar-
ráðs nr. 27/4 1994
BYGGINGARSTYJAN
HAFGAN
[Signature]

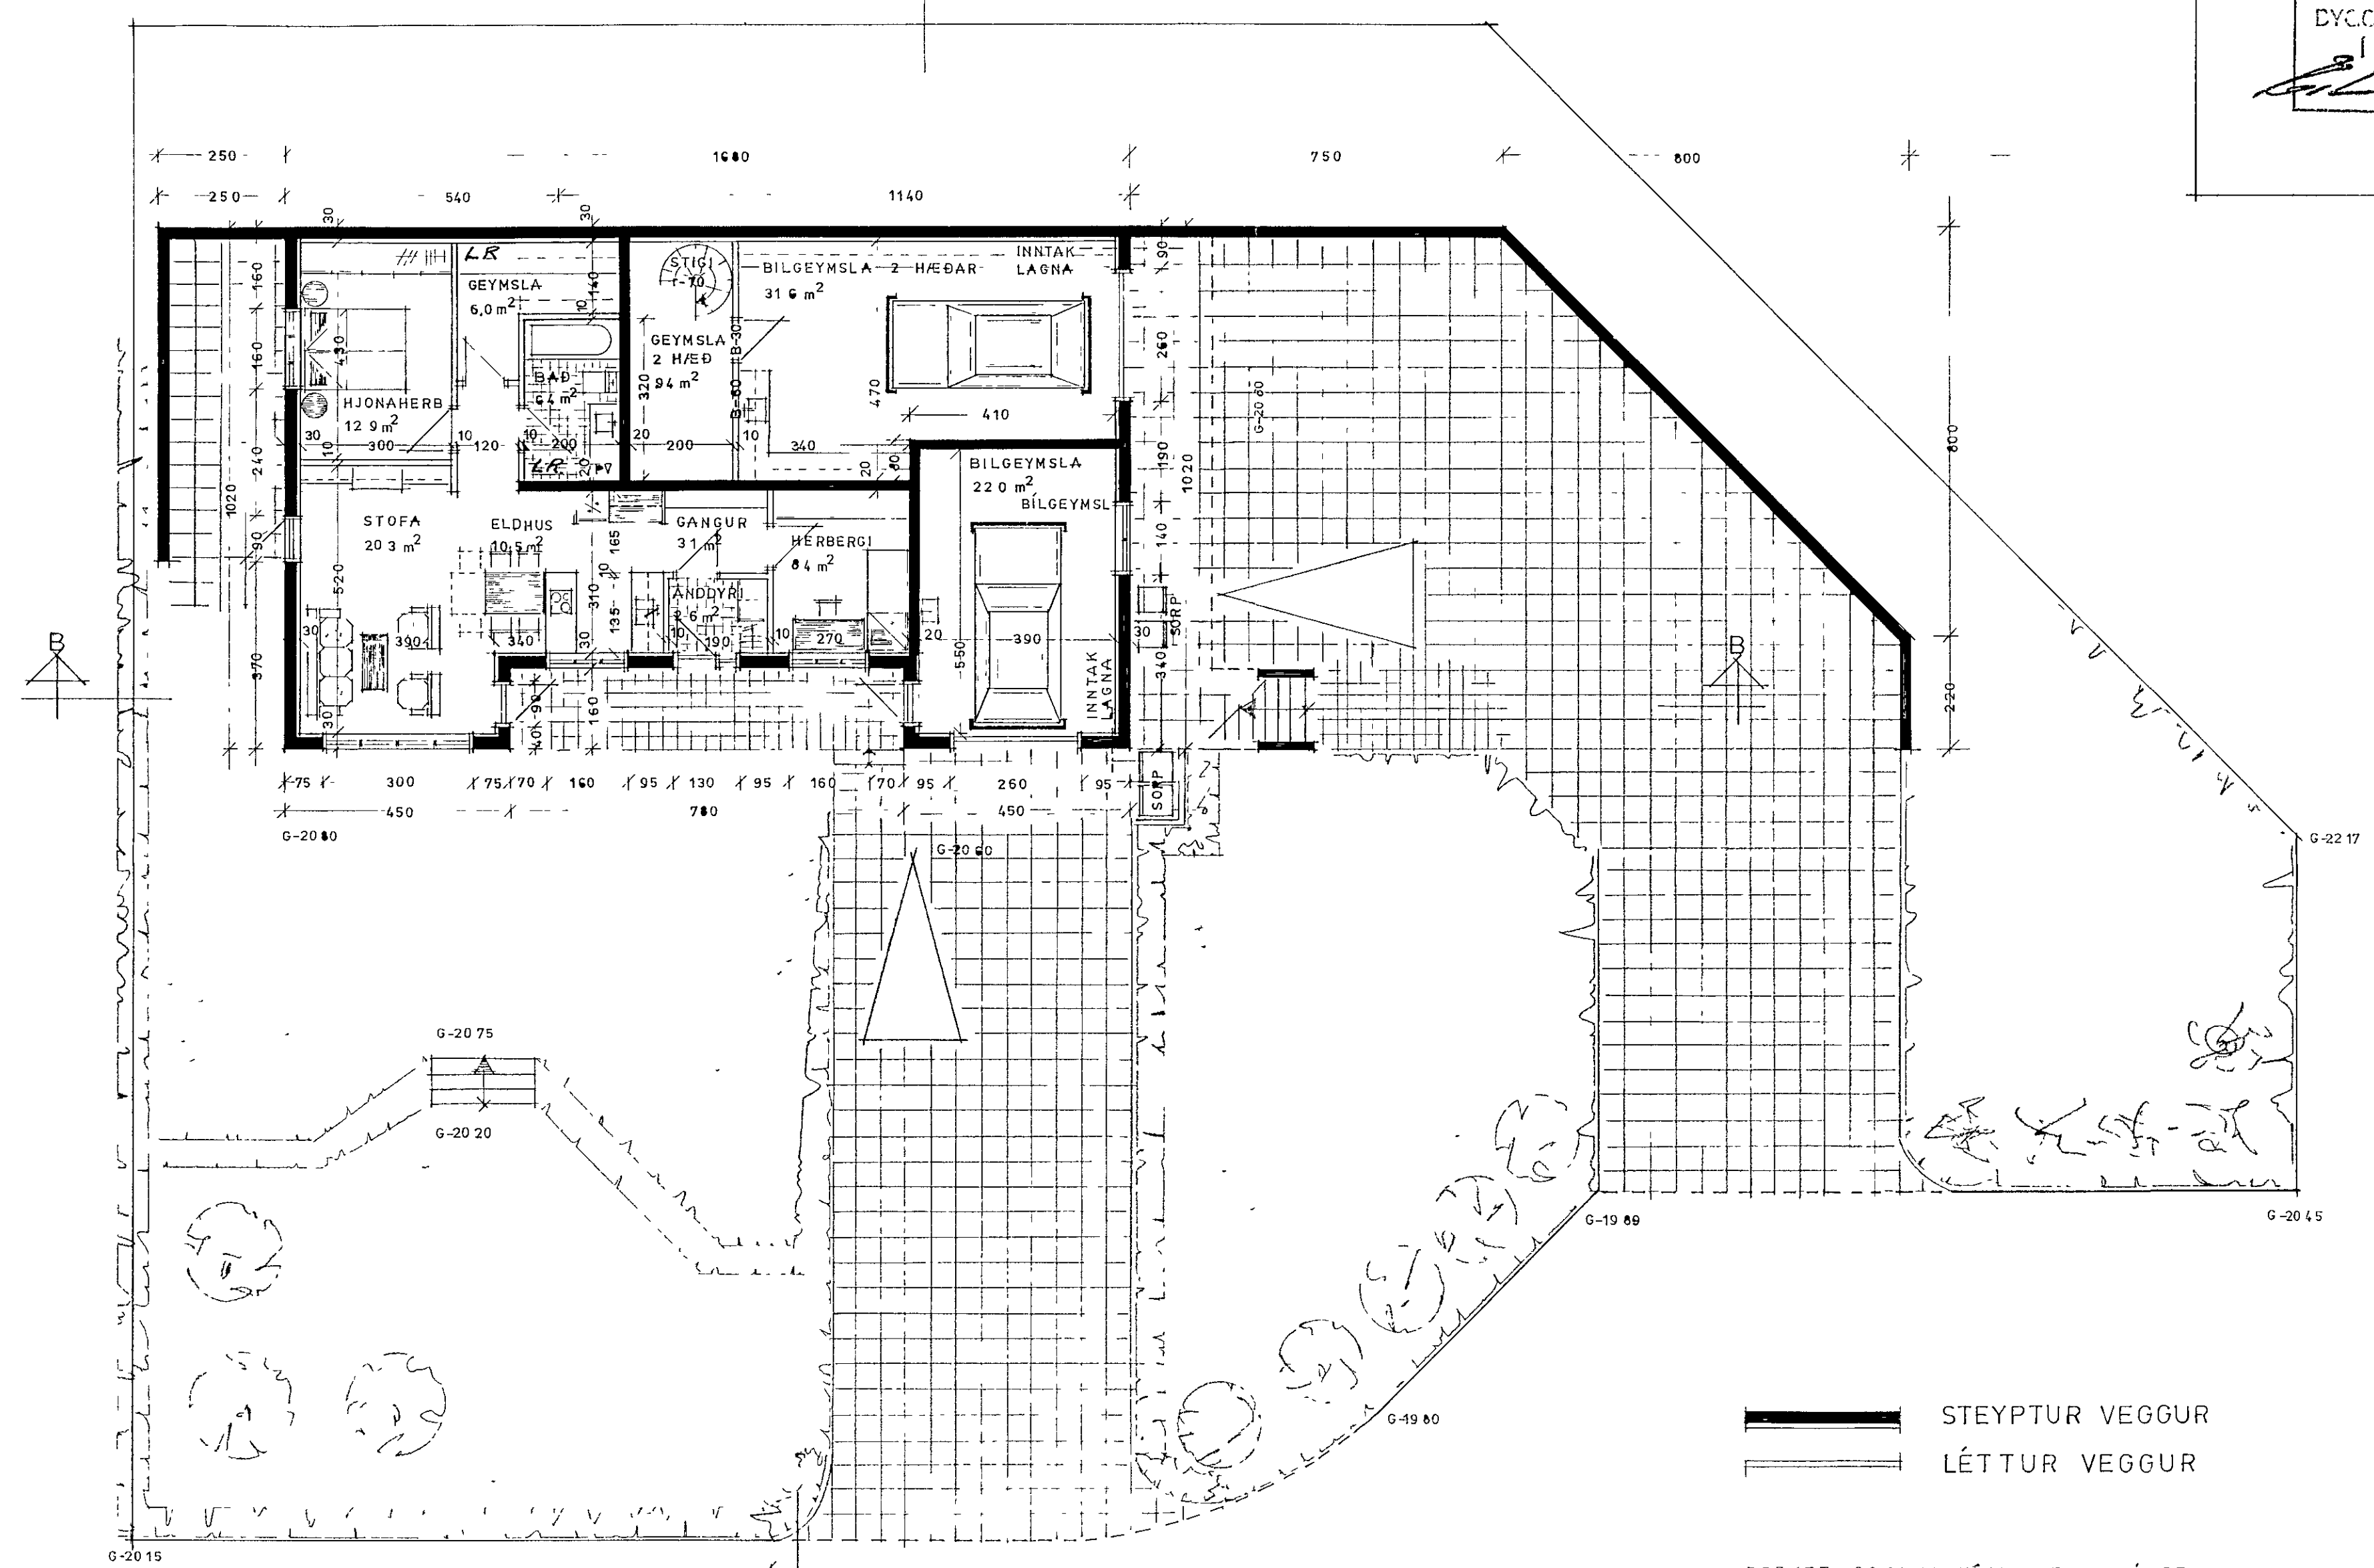

GRUNNMYND 1. HÆÐAR

 STEYPTUR VEGGUR
 LÉTTUR VEGGUR

BREYTT 20.04.94 HÚSIÐ STEYPT Á STAÐNUM Í HÖT
BREYTT 10.03.1993 GEYMSLA 1 HÆÐ, BILGEYMSLUM BREYTT

LÆKJARBERG 16		DAGS	20.02.93
EFNI	GRUNNMYND 1 HÆÐAR 1:100	KVARÐI	1:100
		NR	1
HÖNNUN. KRISTJAN ÞÓRARINSSON BÍ			