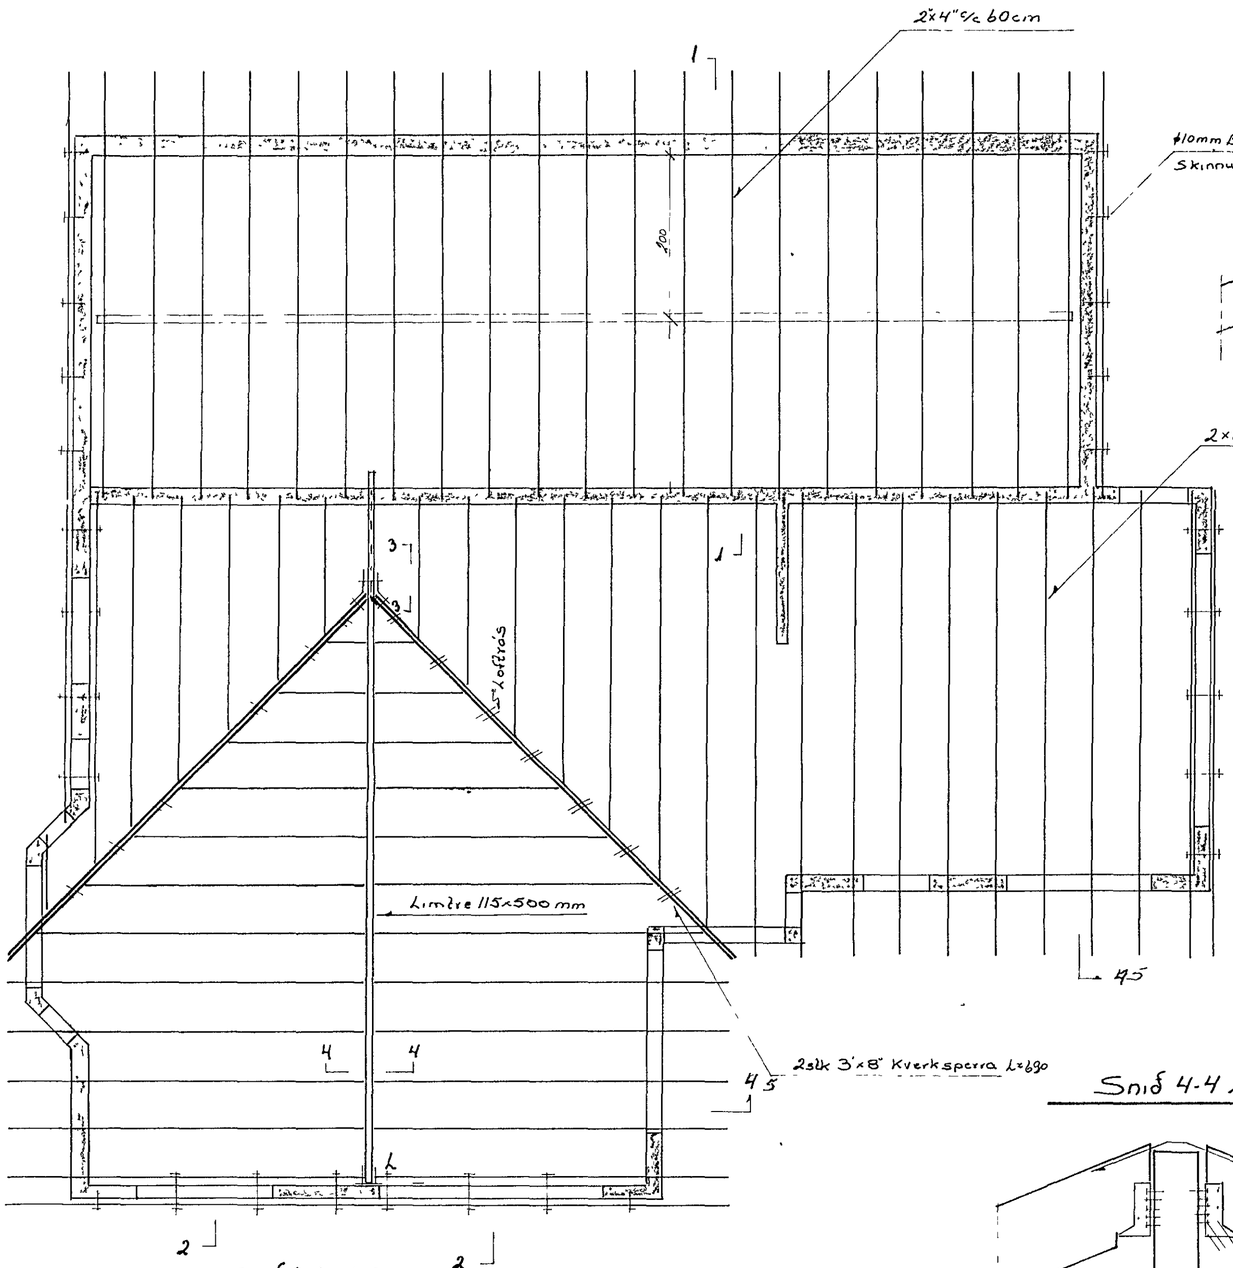

Snið 1-1 1.20

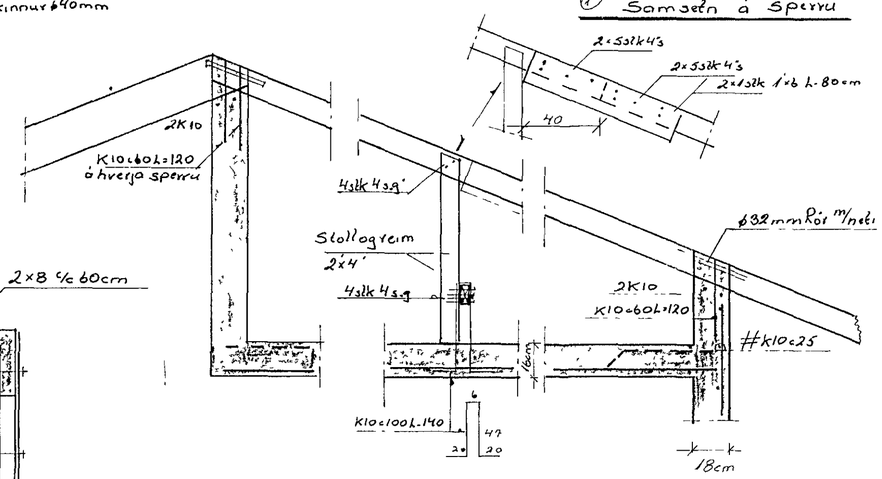

① Samsetn á sperru

Snið 2-2 1.20

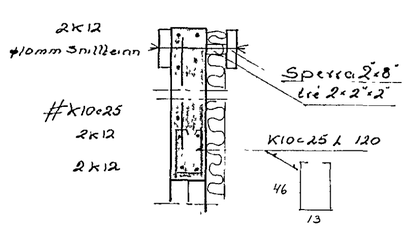

Snið 5-5
~~Snið 4-4~~ 1.20 ②

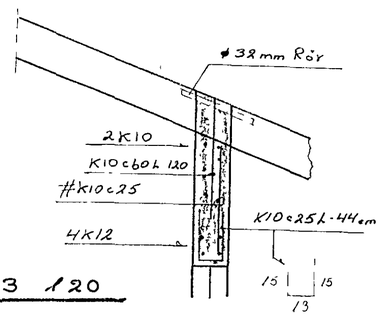

Snið 3-3 1.20

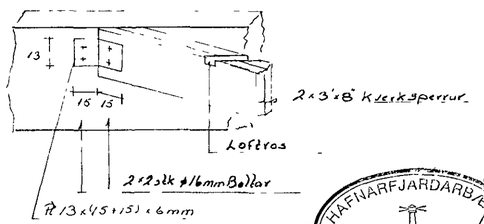

Snið L-L 1.20

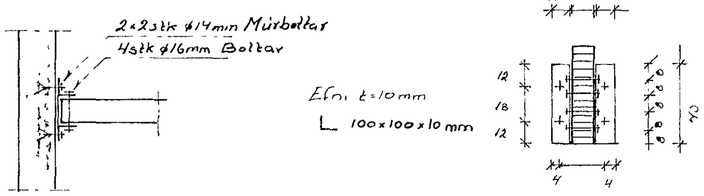

Snið 4-4 1.10

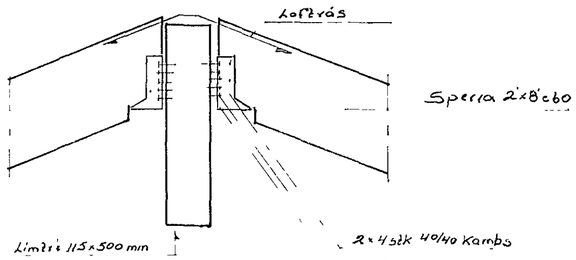

Festing kverksperru í steypu 2K10
Negling sperru í kverksperru 3stk 5"gald"
Fúavarja skal allt timur sem fer í steypu C-lok, Stoðlag pak heilklætt með 1"x6"

Stoðlag pak 2"x4"c60cm
Lóðpak 2"x8"c60cm og kverksperrur 3"x8"

HAFNARFJARÐARBÆR
8 SEP 1989
BYGGINGAFULLTRÚINN

Breytingar			RAGNAR G GUNNARSSON TÆKNIFR MTFI VESTURBERGI 26 SIMI 73703	
Nr	Dags	Nafn		
1	27		LÆKJARBERG 18 Hafnarf	H IS M 1:50 1:20 1:10
				Nr
			þak	Dags 8-'89 Ragnar