


GRUNNMYND • 1:50

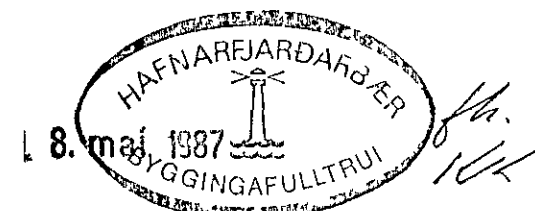

BR NR	DAGS	EDLI BREVINGAR	SIGN
		LYNGBERG 49 HAFNARFIRÐI	DAGS
		BURÐARVIRKI • GRUNNMYND ÞAKS	HANNAÐ
		MELIKV. 1:50	TEIKNAD
		SIGURÐUR ÞORLEIFSSON TEKNIFRÆÐINGUR F.T.F.I.	VERK NR 8704
		STRANDGÖTU 11 HAFNARFIRÐI SÍMI 54751	BLADNR 1-05