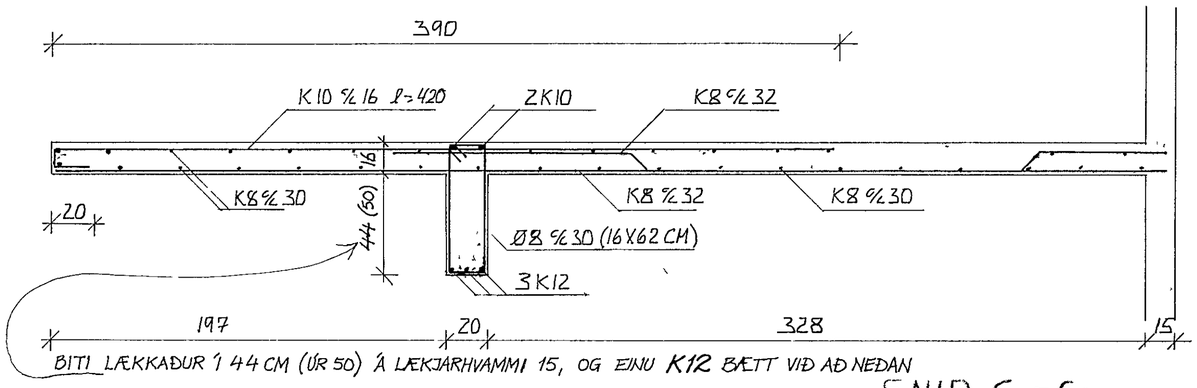

BITI LÆKKAÐUR Í 44 CM (ÚR 50) Á LÆKJARHVAMMI 15, OG EINU **K12** BÆTT VIÐ AÐ NEÐAN

SNIÐ G-Gr

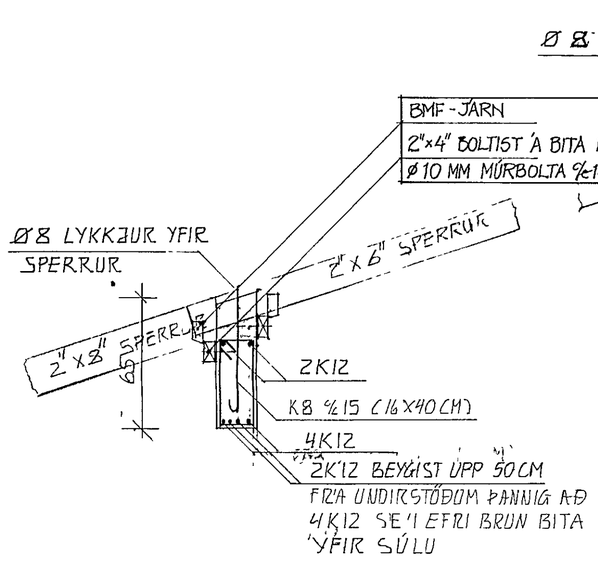

SNIÐ I-I

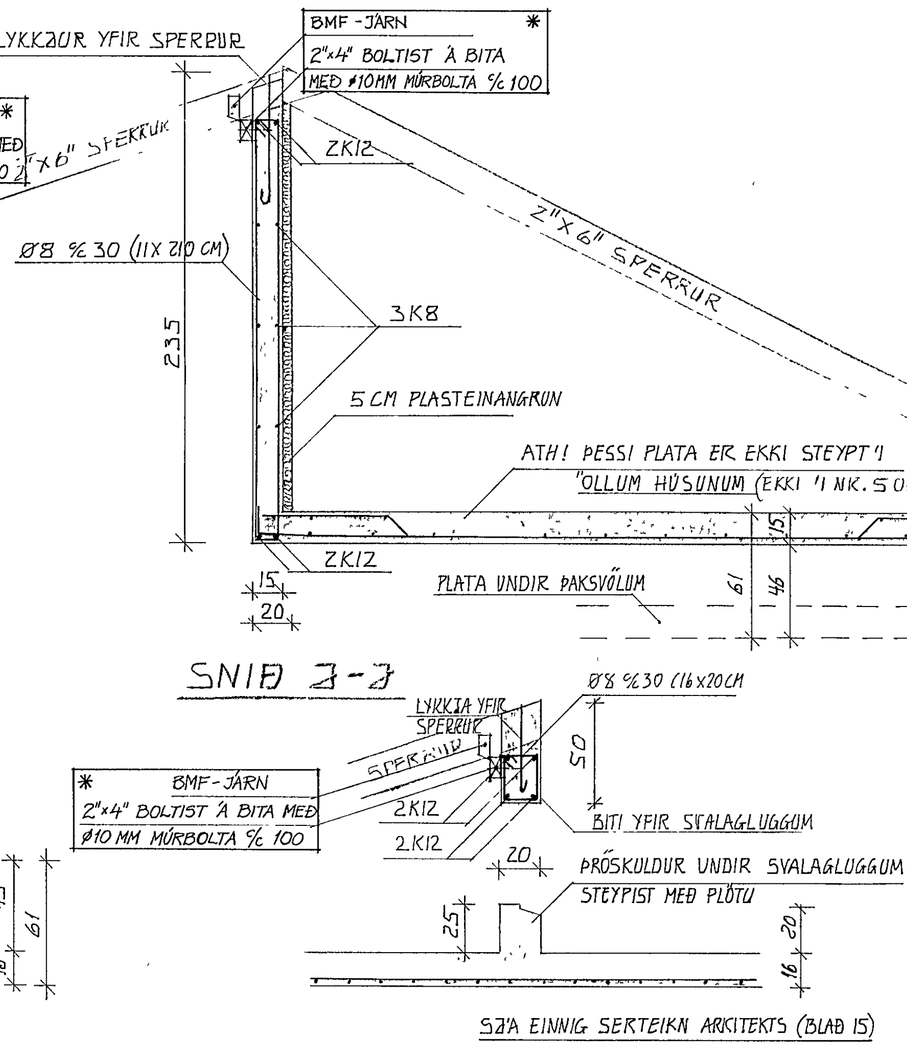

SNIÐ J-J

SJÁ EINNIG SÉRTEIKN ARKITEKTS (BLAÐ 15)

SNIÐ M-M

* BREYTING 14 SEPT 1987, VEGNA ENDURNÝJUNAR Á SPERRUM EFTIR BRUNA

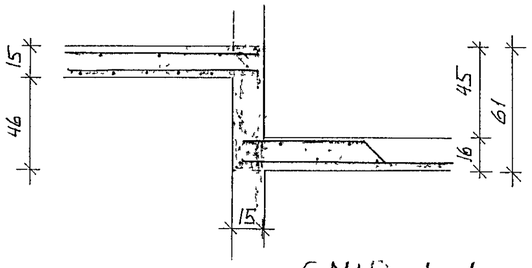

SNIÐ L-L

(REMMI EKKI ÞYKKIR, HÚS NR 5 OG 9)

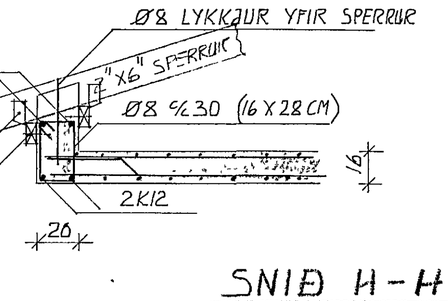

SNIÐ H-H

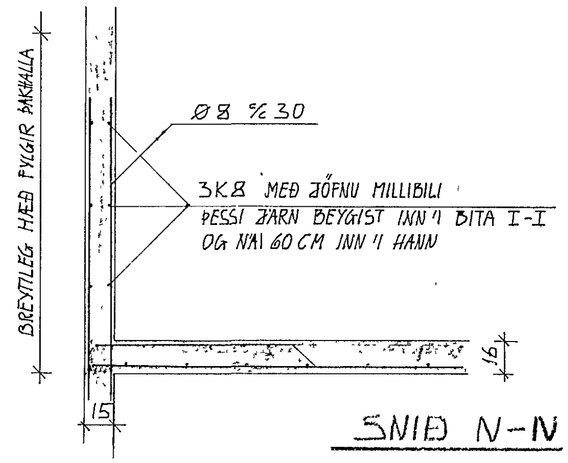

SNIÐ N-N

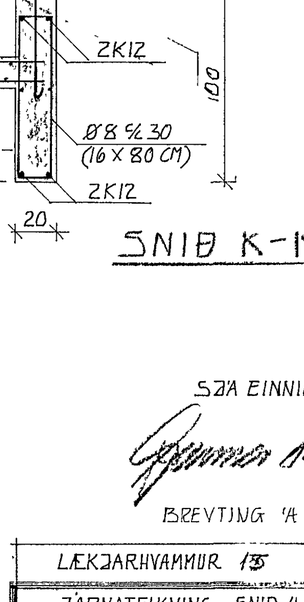

SNIÐ K-K

17 SEPT 1987 HAFNARFJARÐAR KAUPSTAÐUR BYGGINGAFULLTRÚI

SJÁ EINNIG BLAÐ B08

Gunnar Ingi Ragnarsson

BREYTING Á SNIÐI I-I 12/10 1987 GIR

LÆKJARHVAMMUR 13-15	HAFNARFIRÐI	VERKNR 1.17
JÁRNATEIKNING SNIÐ Í BITA OG PLÖTU EFRI HÆÐAR EINNIG SNIÐ BITA UNDIR SPERRUM		M 1:20
GUNNAR INGI RAGNARSSON FVFÍ LAUFÁSVEG 54 REYKJAVÍK S 16908	BREYTT SEPT 1987	B09 FEB 1980