



GRUNNMYND 1:50

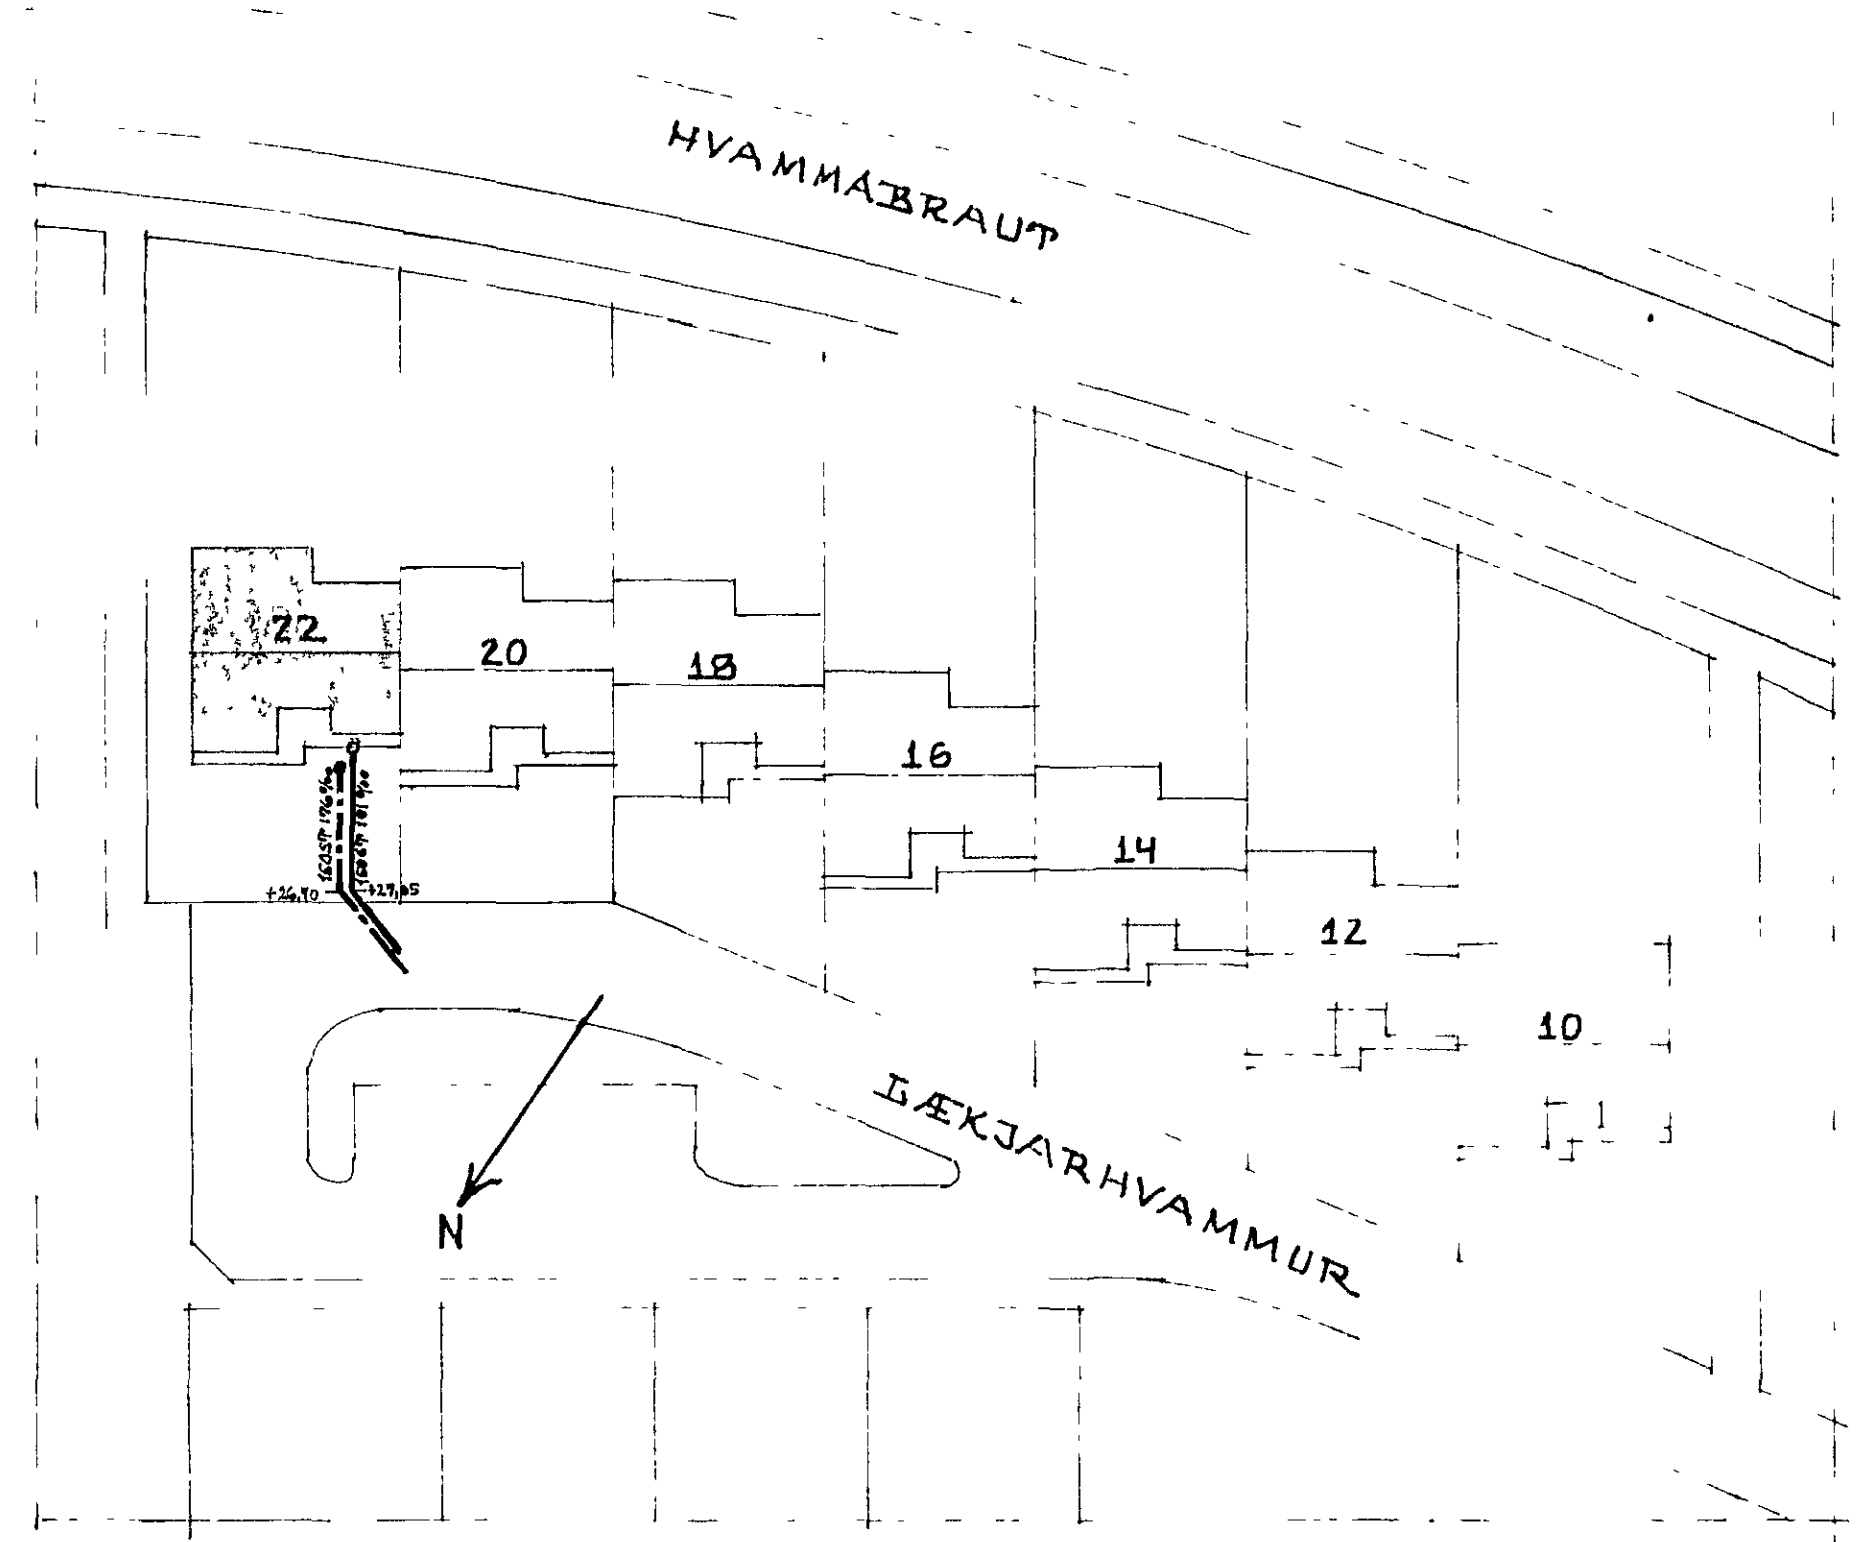


AFSTÖÐUMYND 1:500

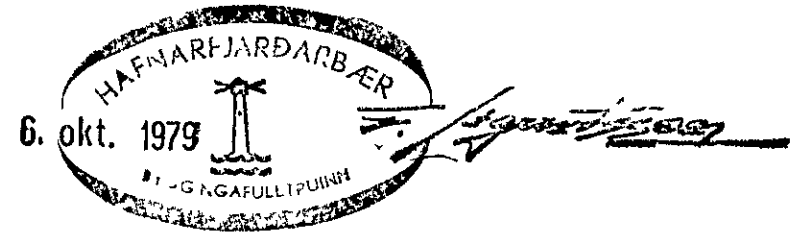

SKÝRINGAR:

SKÝRINGAR TAKNA A GRUNNMYND SJÁ ÍST 64 EFNÍ OG FRÁGANGUR IAGNA SE SKV ÍST 65 OG GILDANDI REGLUGÆRDUM

HÆÐATÖIÐUR ERU GEFNAR UPP FYRIR BOTNIPIPI VÍÐGREININGAR, BRUN UNDIRSTÖÐU OG I BEYGGU UNDIR STUTUM UPP UR PIÖTU. HÆÐATÖIÐUR ERU I M, IAGNASTERÐIR I MM.

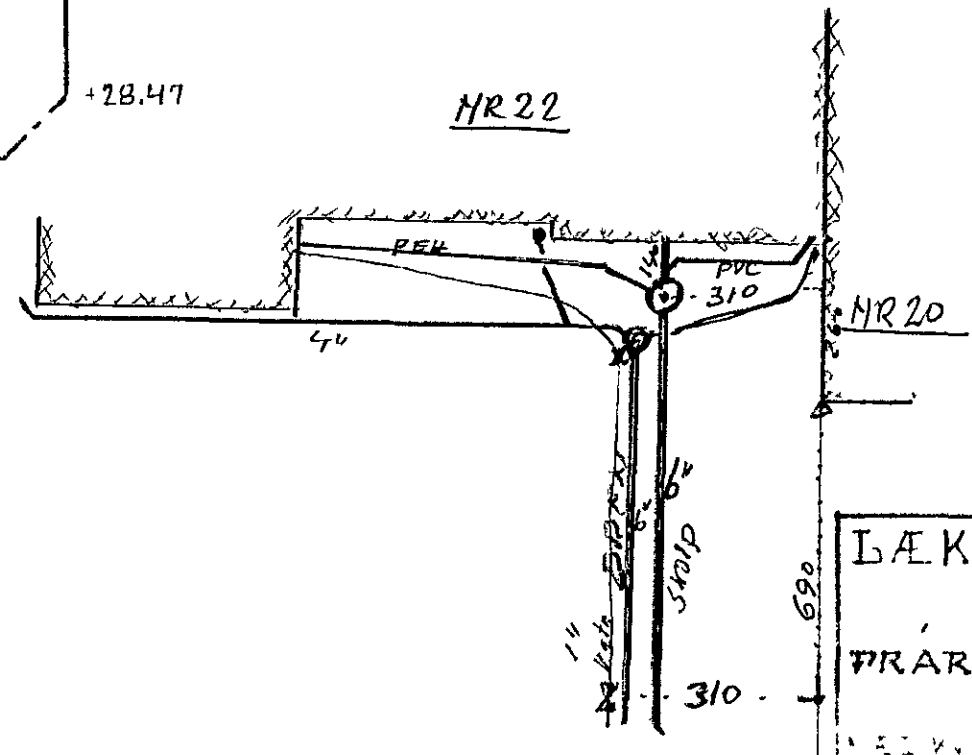

LÆKJARHVAMMUR 22, HAFNARPIRÐI.	DAGS 15-02-79
FRÆRRENSLISDIAGNIR I GRUNNI	HEITAEÐ
KRISTJAN STEFANSSON	TEKNAÐ
	VERK NR. 7910-02
	-01