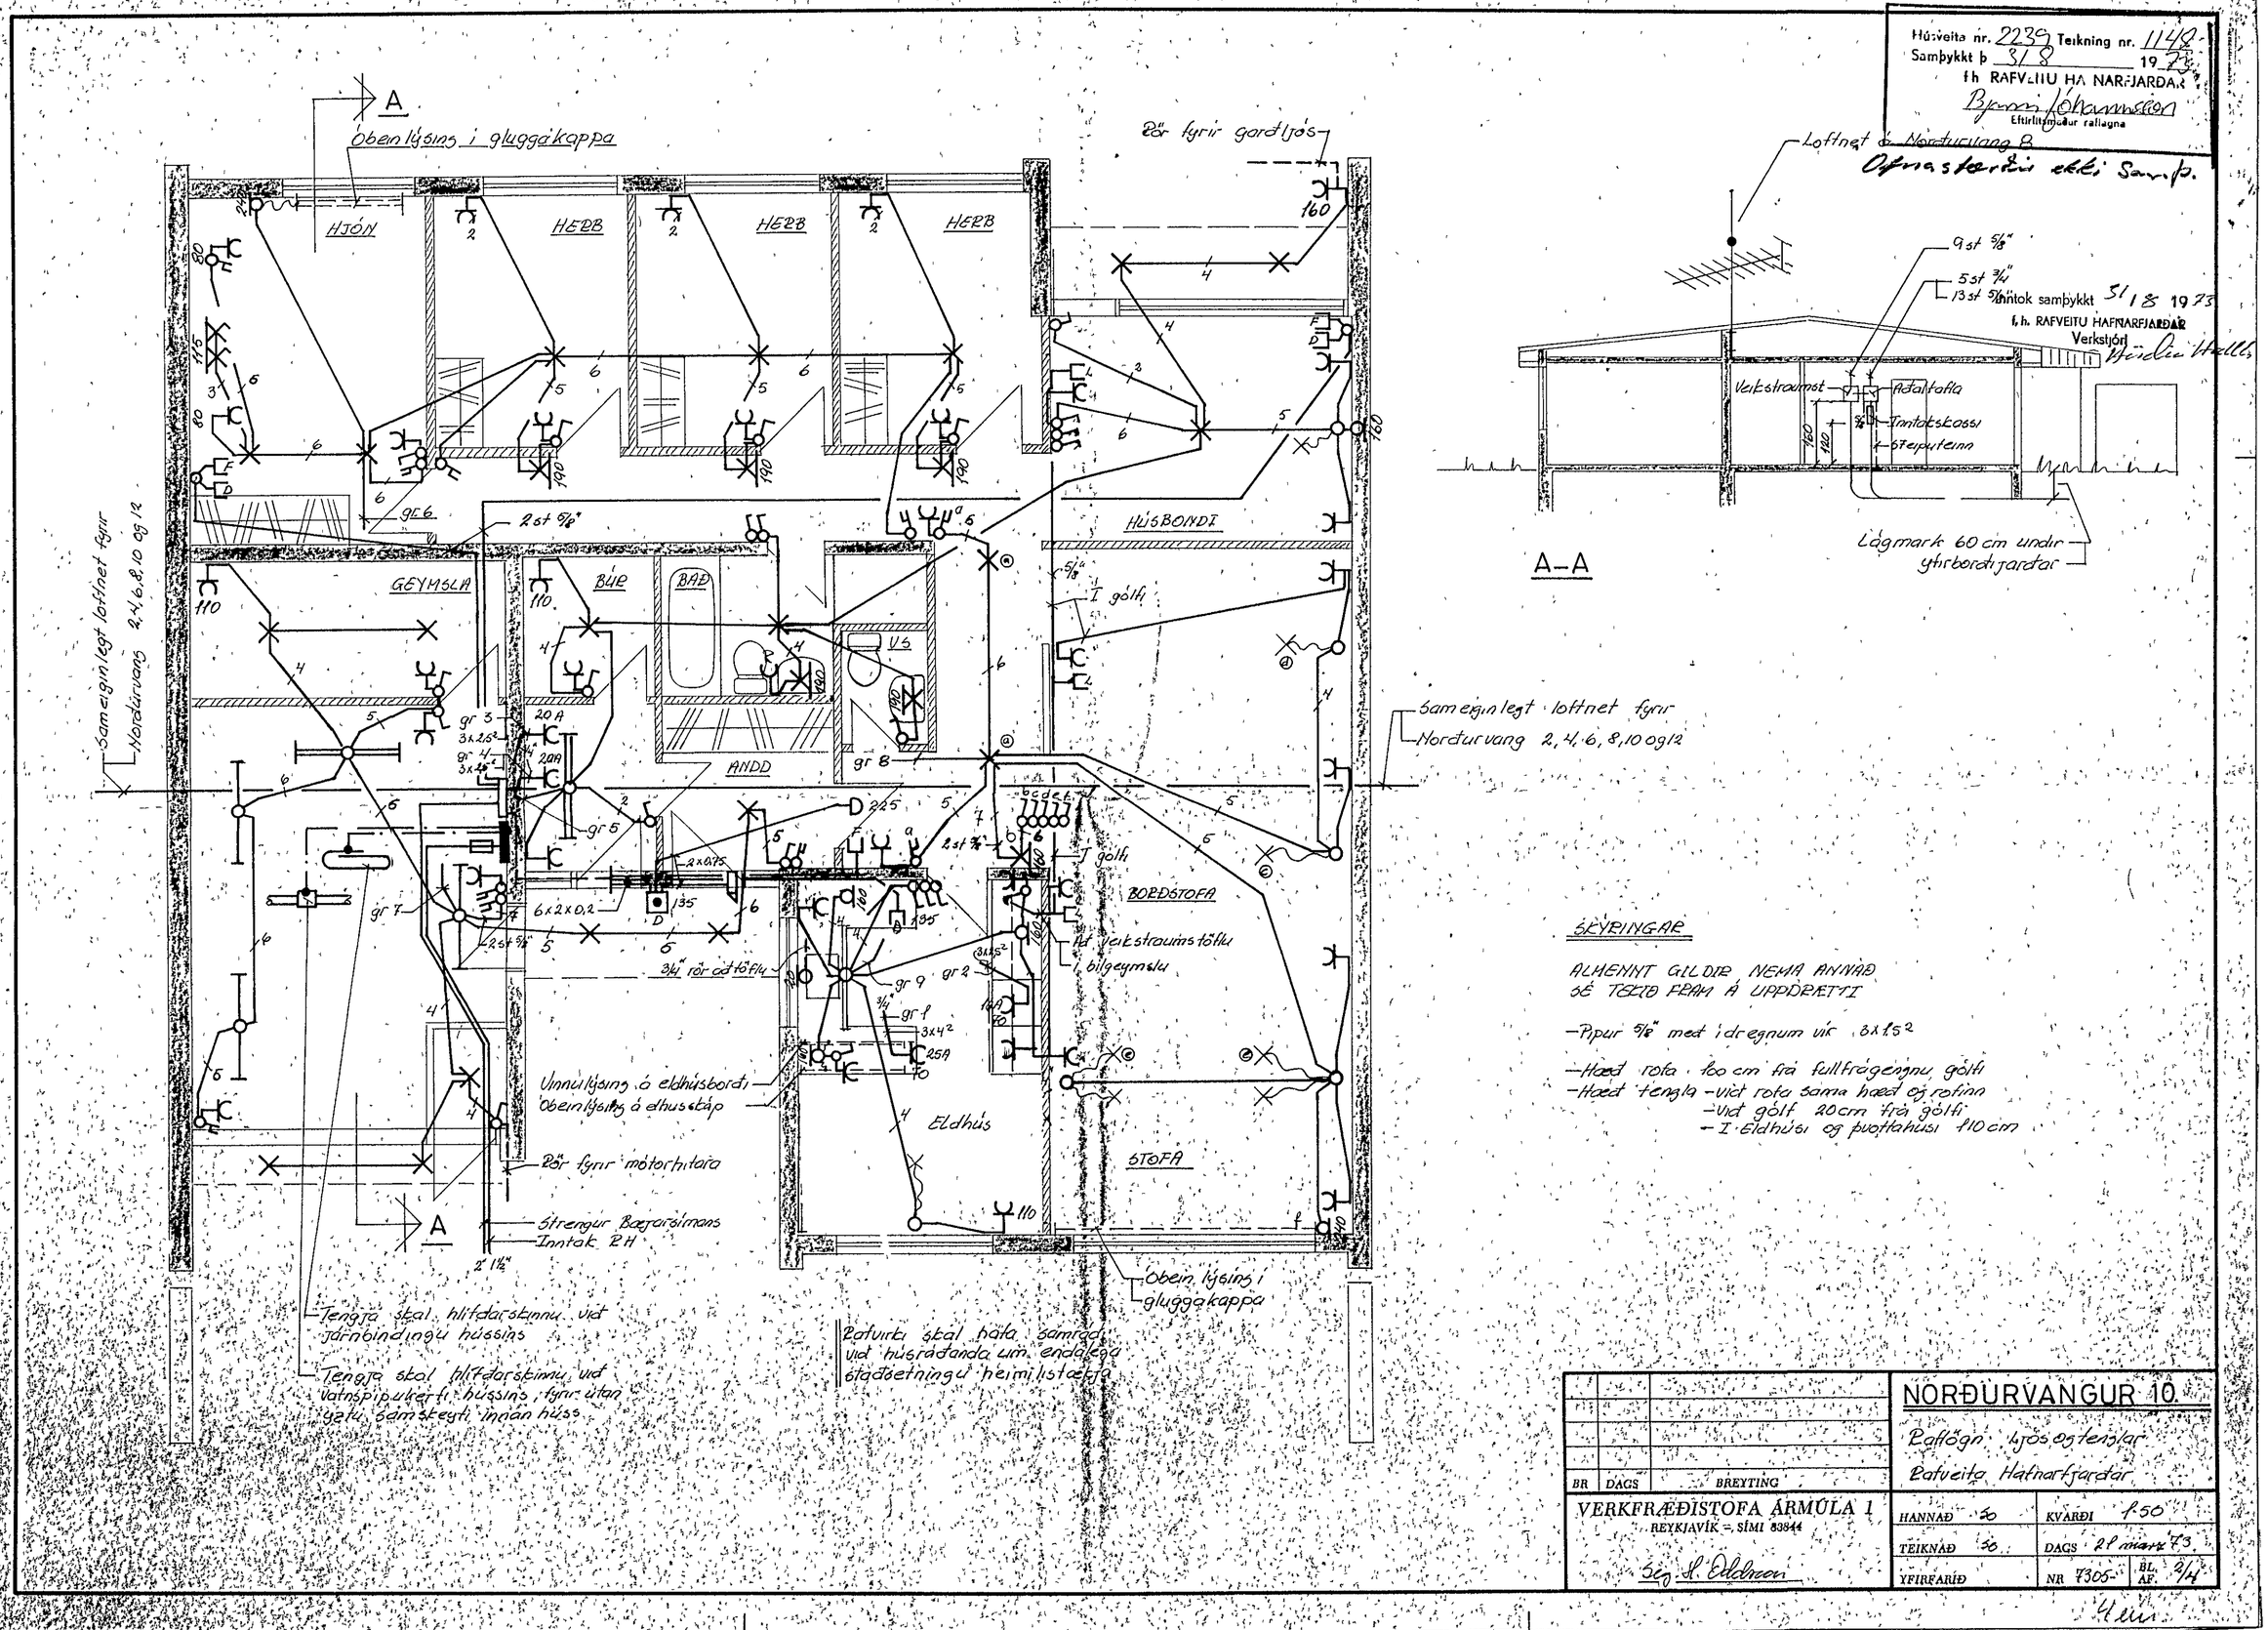

Húsveita nr. 2239 Teikning nr. 1148
Samþykkt þ 31 8 1973
f.h. RAFVEITU HAFNARFJARÐAR
Eftirlitsmaður rafiagna
Óbein lýsing í gluggakappa
Rör fyrir gardtjós
HJÓN
HERB
HERB
HERB
GEYMSLA
BÚR
BAÐ
VS
ANDD
HÚSBONDI
BORÐSTOFA
STOFA
Eldhús
Sameiginlegt loftnet fyrir
Norðurvang 2,4,6,8,10 og 12
Vinnulýsing á eldhúsborði
Óbein lýsing á eldhusskáp
Rör fyrir mótorhitara
Strengur Bæjarsímans
Inntak RH
Tengja skal hlífðarskinnu við járnbindingu hússins
Tengja skal hlífðarskinnu við vatnspípukerfi hússins, fyrir útan yztu samskeyti innan húss
Ratvirki skal hafa samráð við húsráðanda um endalega staðsetningu heimilistækja
Óbein lýsing í gluggakappa
Loftnet á Norðurvang 8
Ofnasteríti ekki Samþ.
9 st 5/8"
5 st 3/4"
13 st 5/8"
Inntok samþykkt 31 8 1973
f.h. RAFVEITU HAFNARFJARÐAR
Verkstjóri
Veikstraumst
Aðaltafla
Inntakskassi
Steiputeinn
Lágmark 60 cm undir yfirborðtjarðar
A–A
SKÝRINGAR
ALMENNT GILDIR NEMA ANNAÐ SÉ TEKIÐ FRAM Á UPPDRÆTTI
–Pipur 5/8" með í dregnum vír 3x1,5²
–Hæð rofa 100 cm frá fullfrágengnu gólfi
–Hæð tengla –við rofa sama hæð og rofinn
–Við gólf 20 cm frá gólfi
–I Eldhúsi og þvottahúsi 110 cm
NORÐURVANGUR 10
Raflögn: Ljós og tenglar
Ratveita Hafnarfjarðar
BR DAGS BREYTING
VERKFRÆÐISTOFA ÁRMÚLA 1
REYKJAVÍK – SÍMI 83844
HANNAÐ SO
KVARÐI 1:50
TEIKNAÐ SO
DAGS 21 marz 73
YFIRFARIÐ
NR 7305
BL. AF. 2/4