


Húveita nr. 2239 Teikning nr. 1148
 Samþykkt þ 31.8.1973
 f.h. RAFVEITU HAFNARFJARDAR
 Bjarni Jóhannsson
 Lífisráðgjafi

Ofnastandi ekki samþ.

Inntök samþykkt 21.8.1973.
 f.h. RAFVEITU HAFNARFJARDAR
 Verkstíft

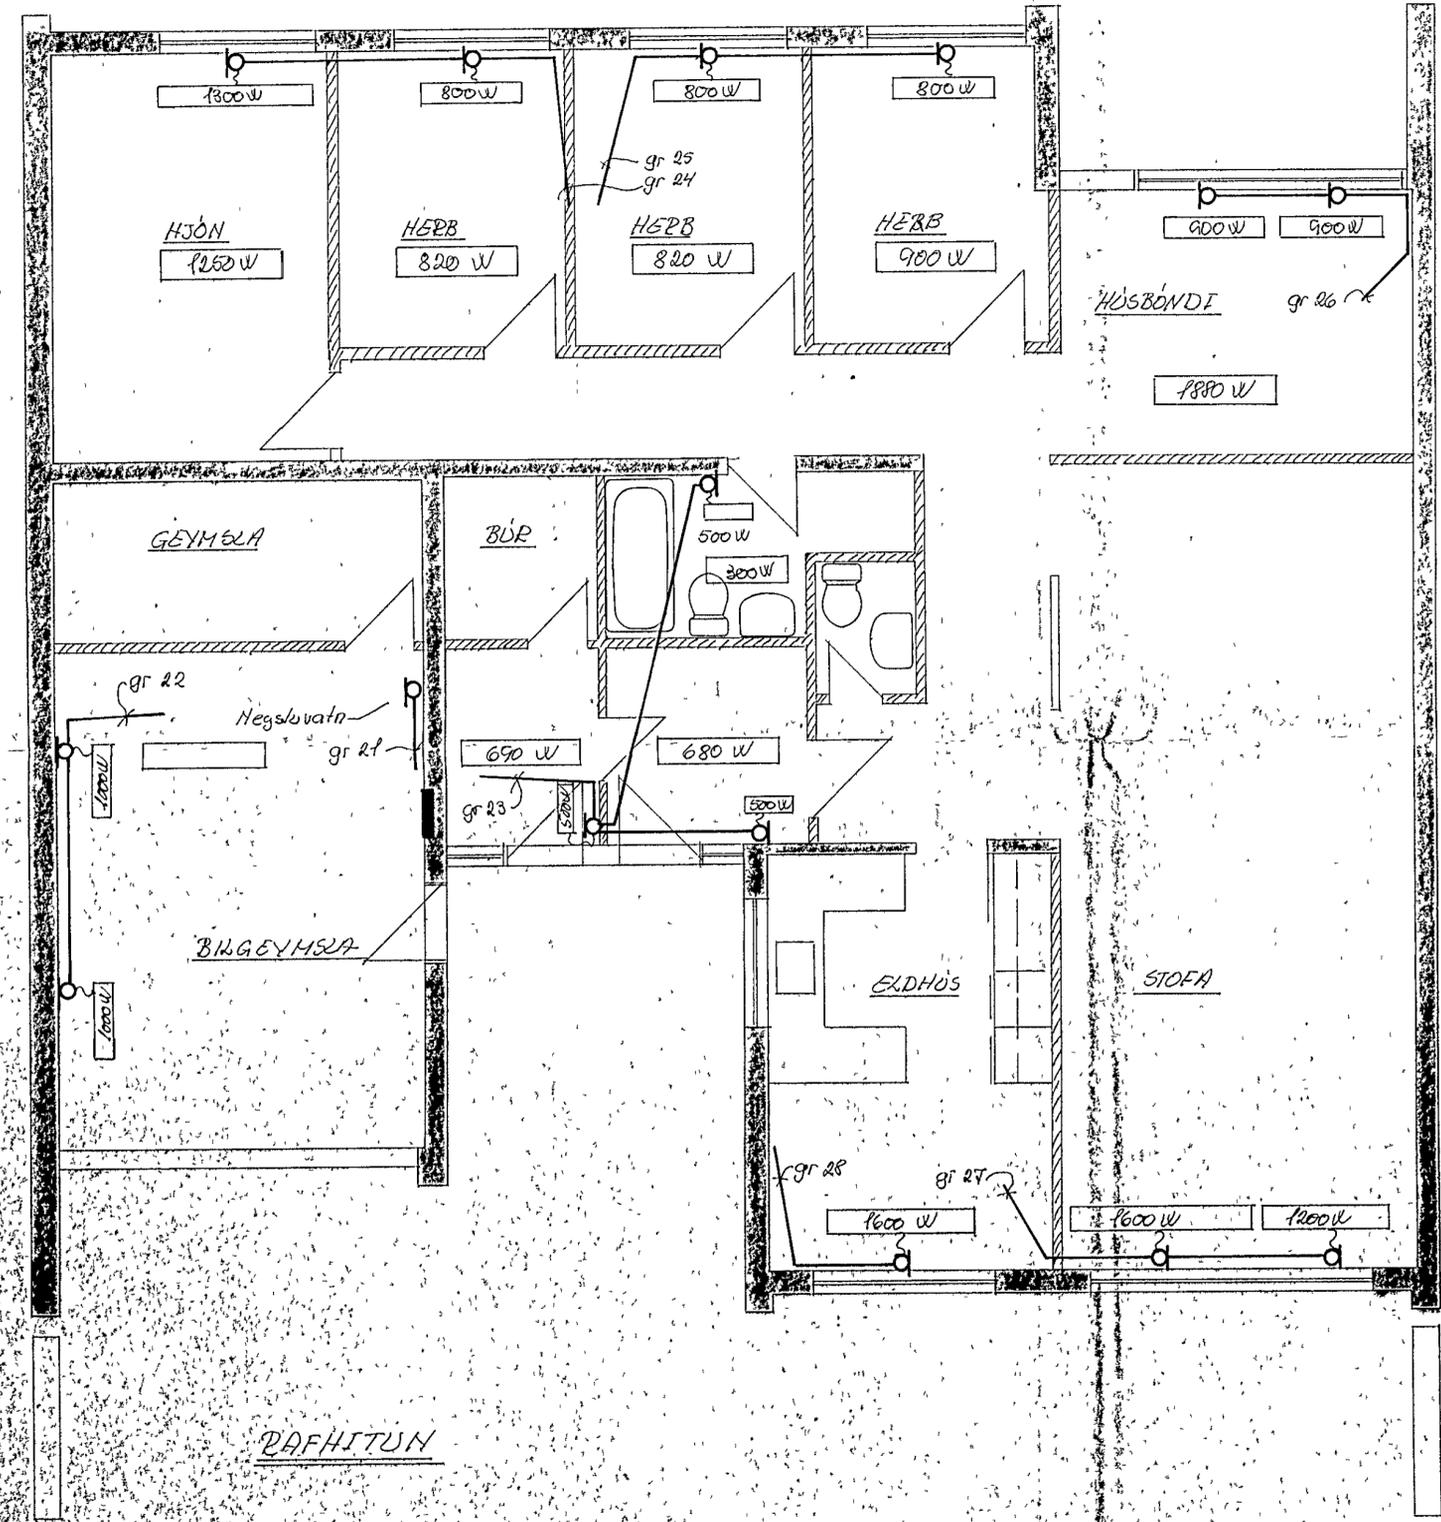

*Ílita reikningum sja reikningu
 fyrir Hótelbyggingu 6 og 2 / 50*

*SKYRINGAR:
 Sja blátt 2
 Pipur 5/8" með ídregnum vir 31/52
 Hæð tengidása 15cm frá gólfi*

		NOEDLUANGUR 10	
		RAFLOGN Rafhitun	
		Rafveita Hafnarfjardar	
BR.	DAGS	BREYTING	
VERKFRÆDISTOFA ÁRMÓLA 1. REYKJAVÍK - Sími 83844		HÁNNAD 50	KVARDI 1.50
		TEIKNAD 50	DAGS 1.83
Sig. L. Oddsson		YFIRFARID	NR. 27305 BL. 34 AP.