Samþ. [illegible] 13/6 '73
f.h. Rafv. Hf. [illegible]

Inntak samþykkt 6/9 1974
f.h. RAFVEITU HAFNARFJARÐAR
Albert Sindrimann

Húsveita nr. 2339 Teikning nr 1538
Samþykkt þ 7/9 1974
f.h. RAFVEITU HAFNARFJARÐAR
Jens Erlingsson
Eftirlitsmaður raflagna

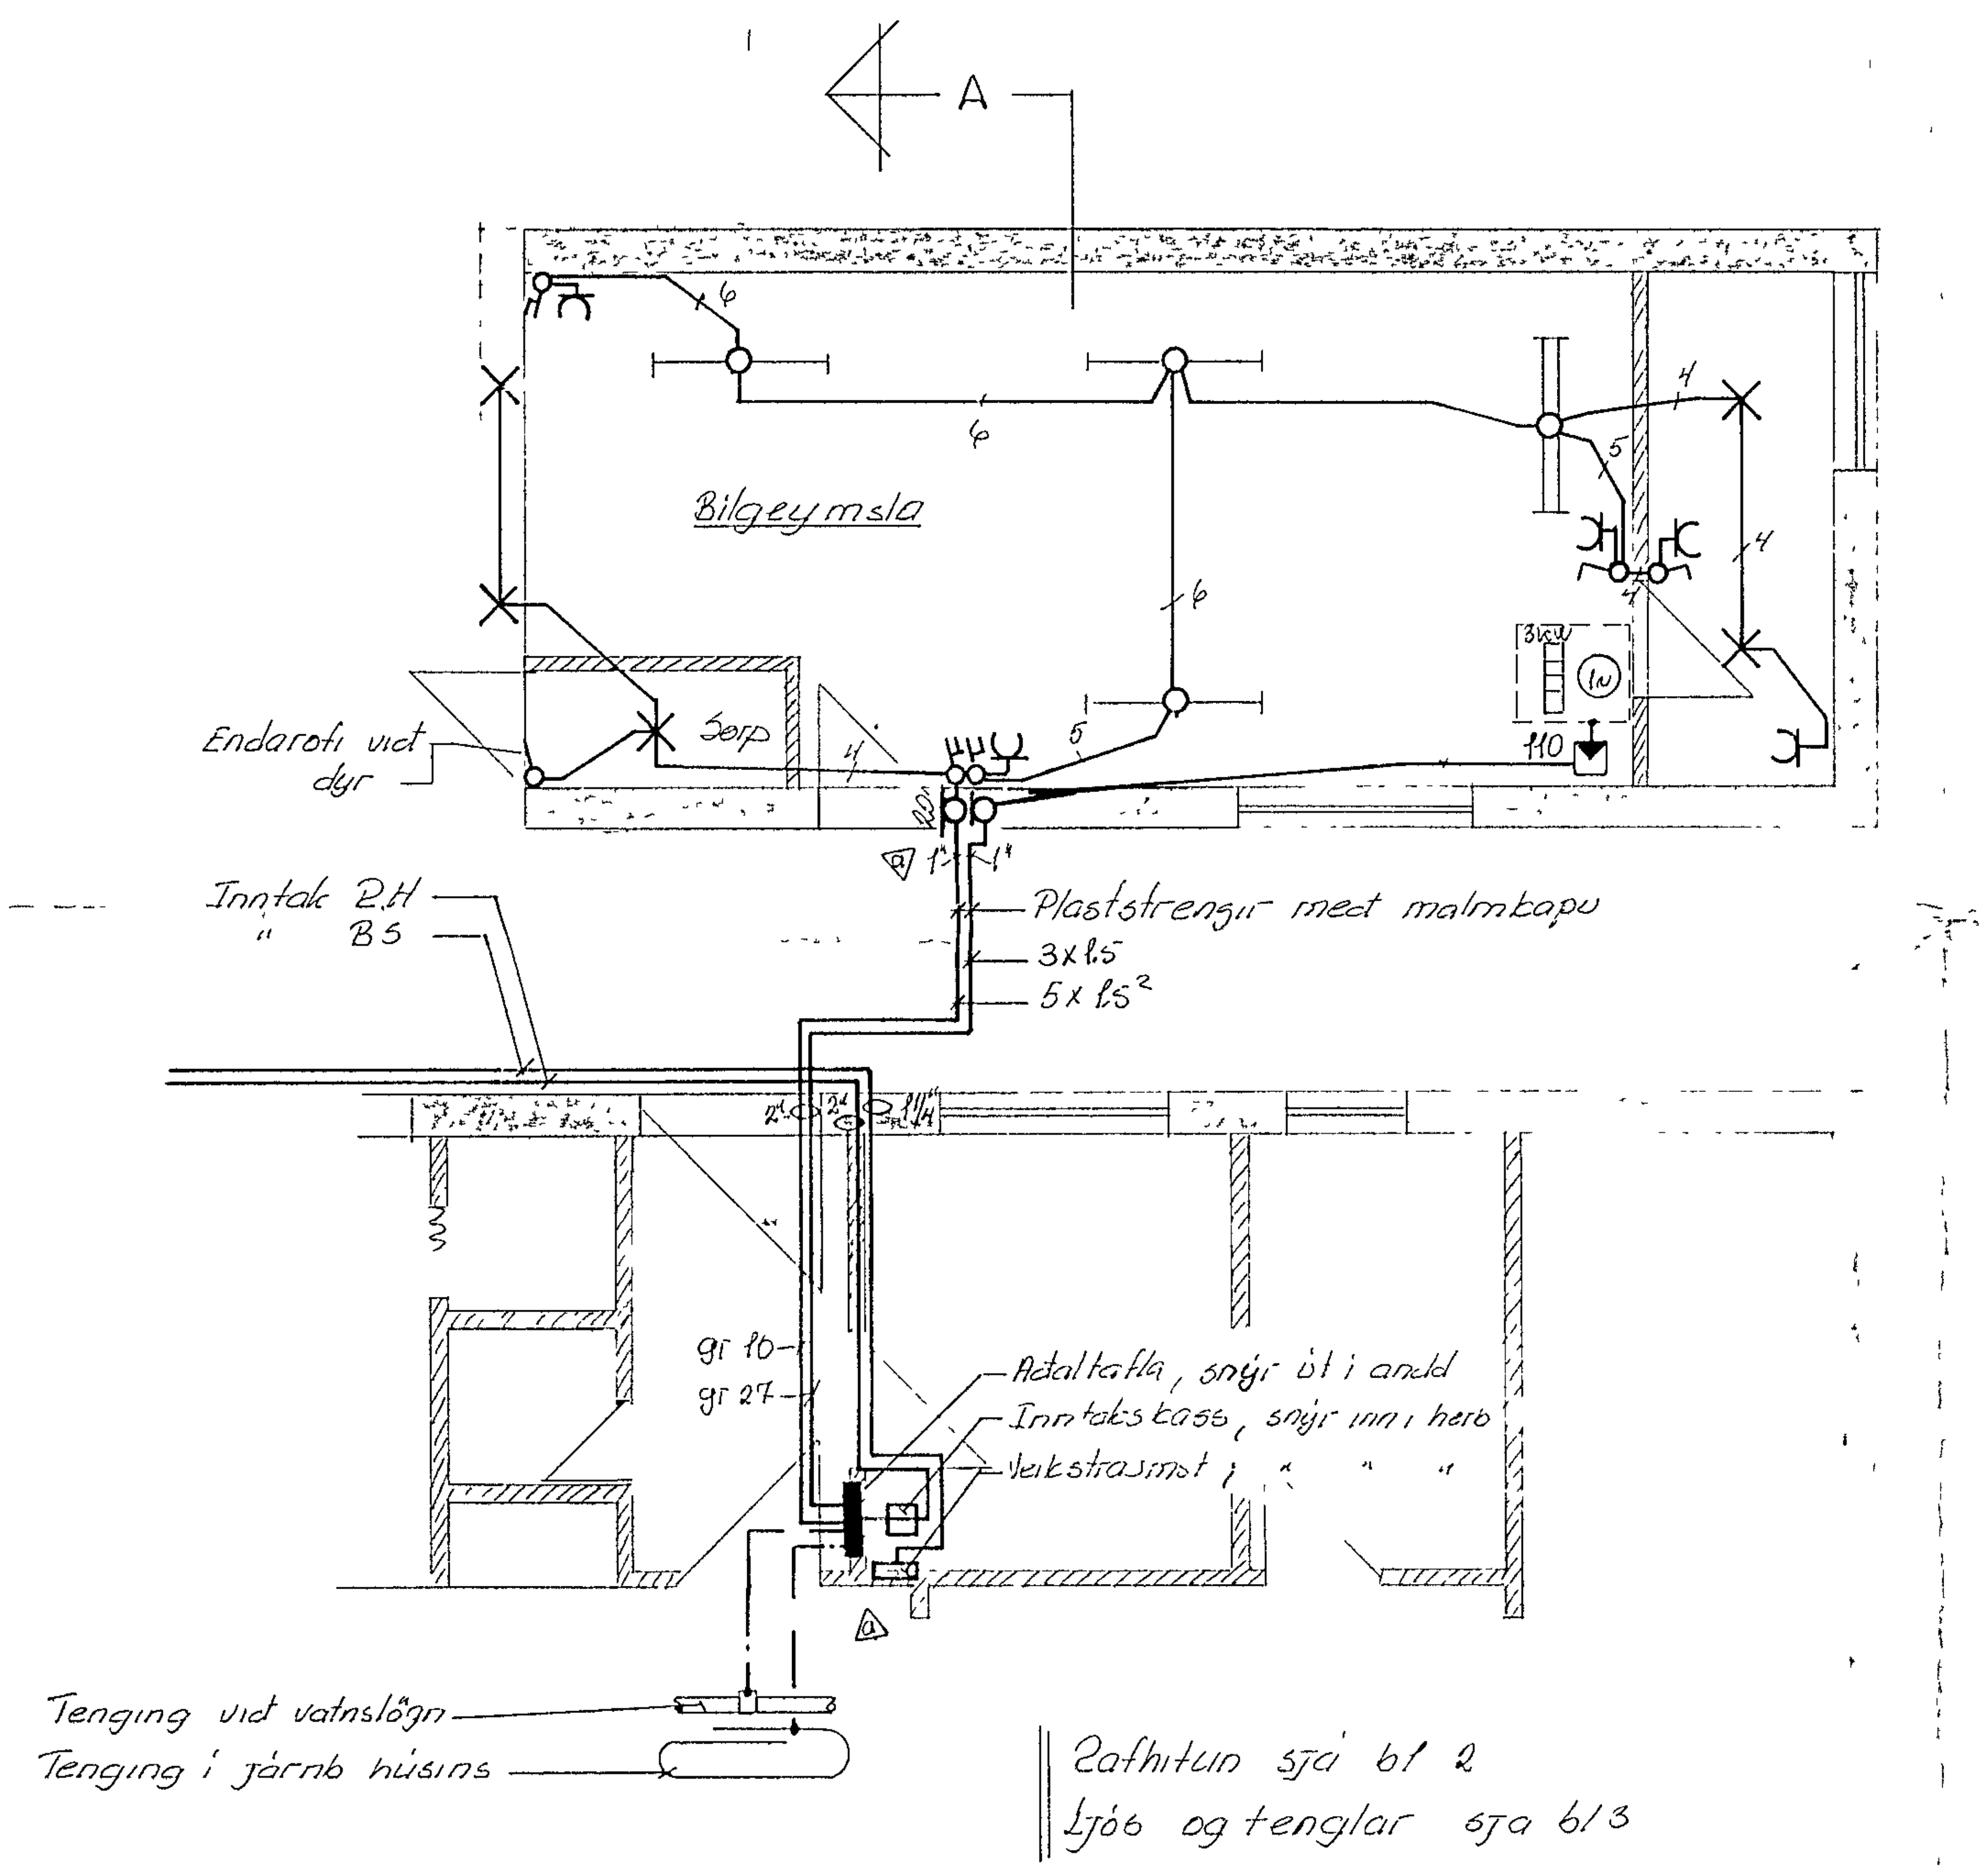

Rafhitun sjá bl 2
Ljós og tenglar sjá bl 3

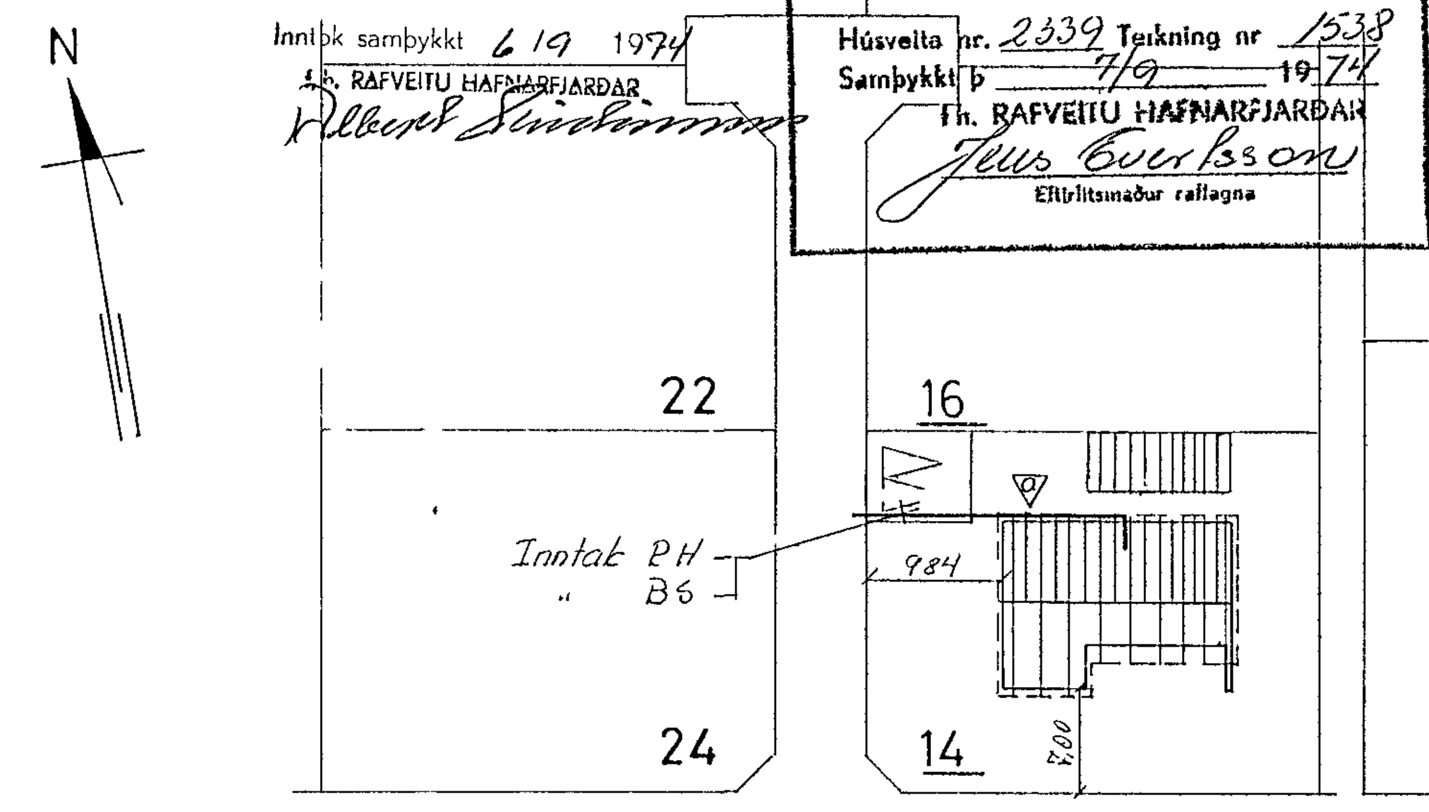

Afstöðumynd 1:500

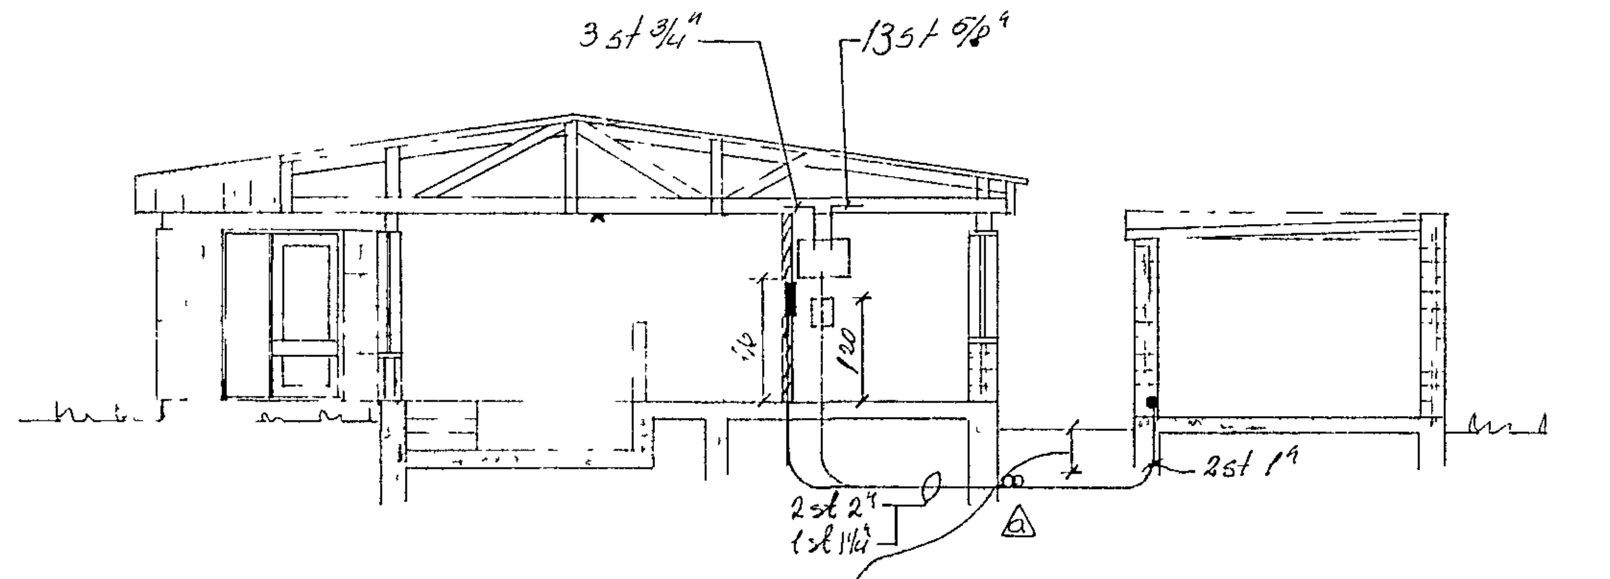

A-A 1:100

60-70 cm undir endanlegu
Jarðvegsyfirborði
Inntaksrörin skulu vera 20 cm
út úr vegg og upp í inntaks-
tengikassa

△	13/11 '73	Tafla + stofn flutt /50
BR	DAGS	BREYTING

VERKFRÆÐISTOFA ÁRMÚLA 1
REYKJAVÍK – SÍMI 83811

Sig. S. Oddsson

NORÐURVANGUR 14.
Afstöðumynd, Stofnar
Bílgeymsla
Rafveita Hafnarfjarðar

HANNAÐ	So	KVARÐI	1:50
TEIKNAÐ	So	DAGS	9 júní '73
YFIRFARIÐ		NR 7215-2	BL AF 1/4