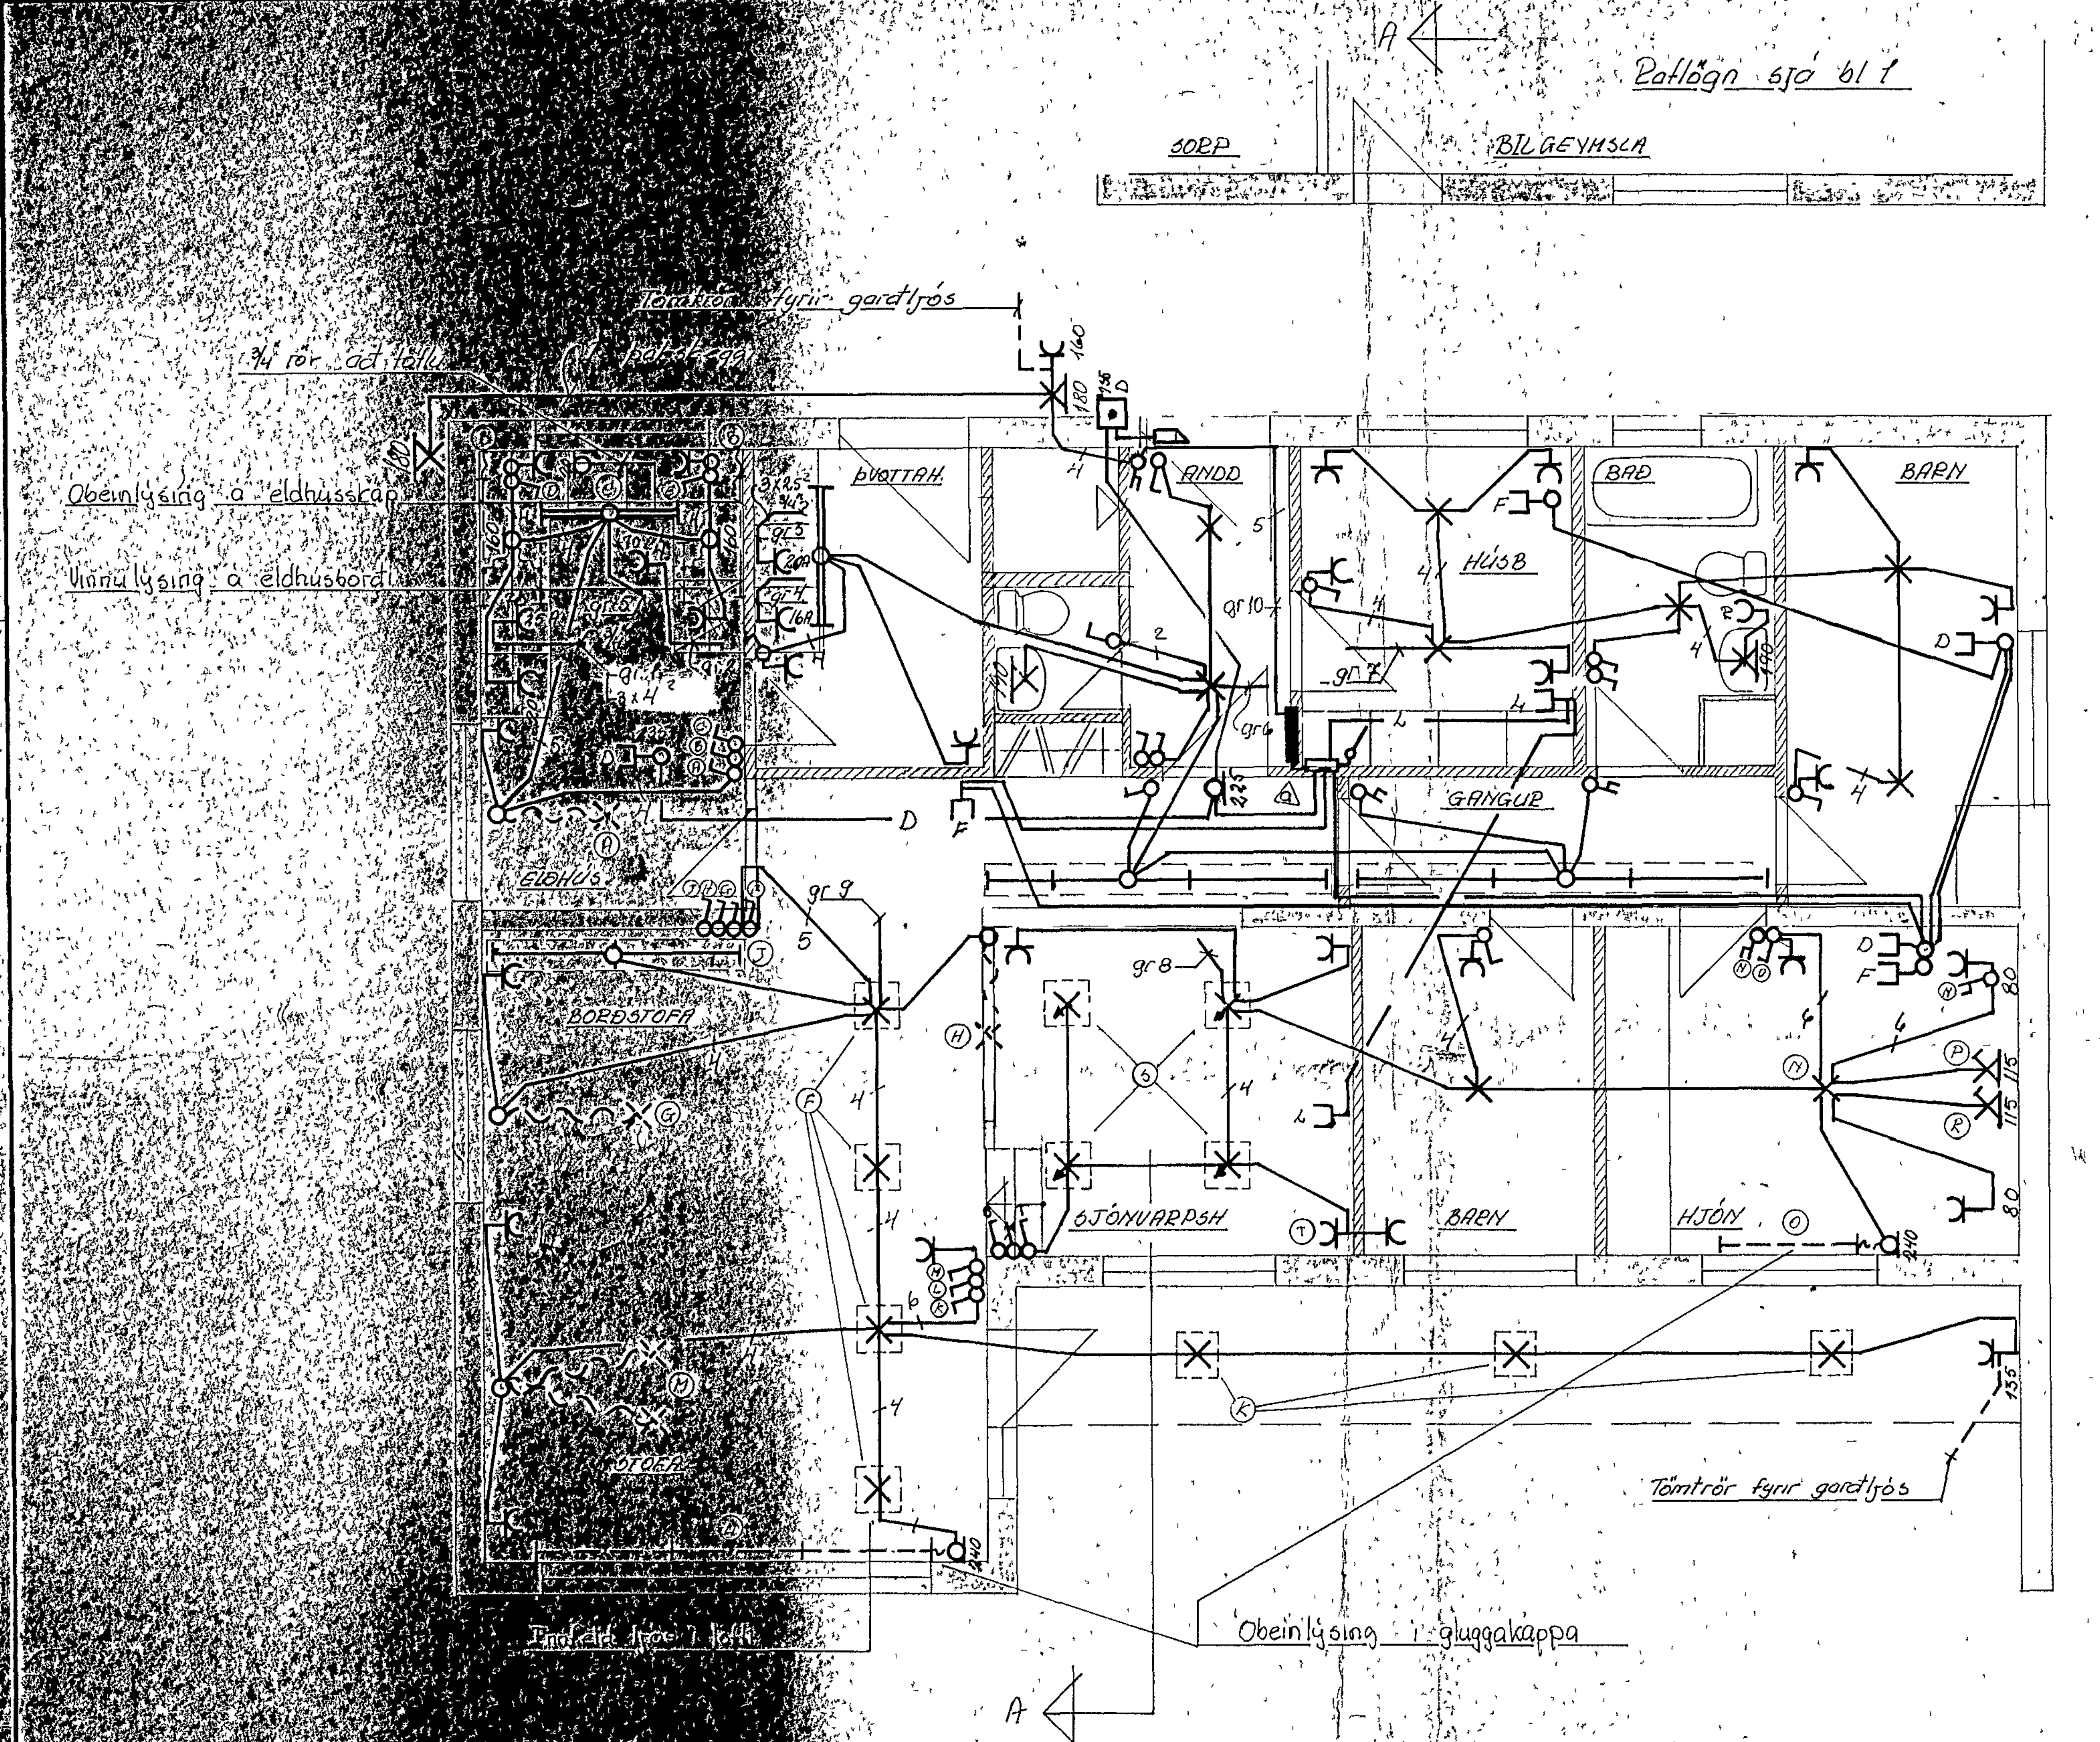

Almennt gildir nema annað sé getið á teikningum.
- Pipur 5/8" með ídreanum vír 3×1,5²
- Hæð rofa 100 cm frá gólfi

Hæð tengla =
- Við rofa sama hæð og rofinn.
- við gólf: 20cm frá gólfi
- Í eldhúsi, þvottahúsi og bílgeym 110 cm frá gólfi

△	13/7 73	Tafla flutt. /so.
BR	DAGS	BREYTING

VERKFRÆÐISTOFA ÁRMÚLA 1
REYKJAVÍK - SÍMI 83844
Sig. H Oddsson

RAFLÖGN : Ljós og tenglar
NORÐURVANGUR 14
Rafveita Hafnarfjarðar

HANNAÐ	So	KVARÐI	1:50
TEIKNAÐ	So	DAGS.	4 des 72
		NR	7215-2 B/01 3/4