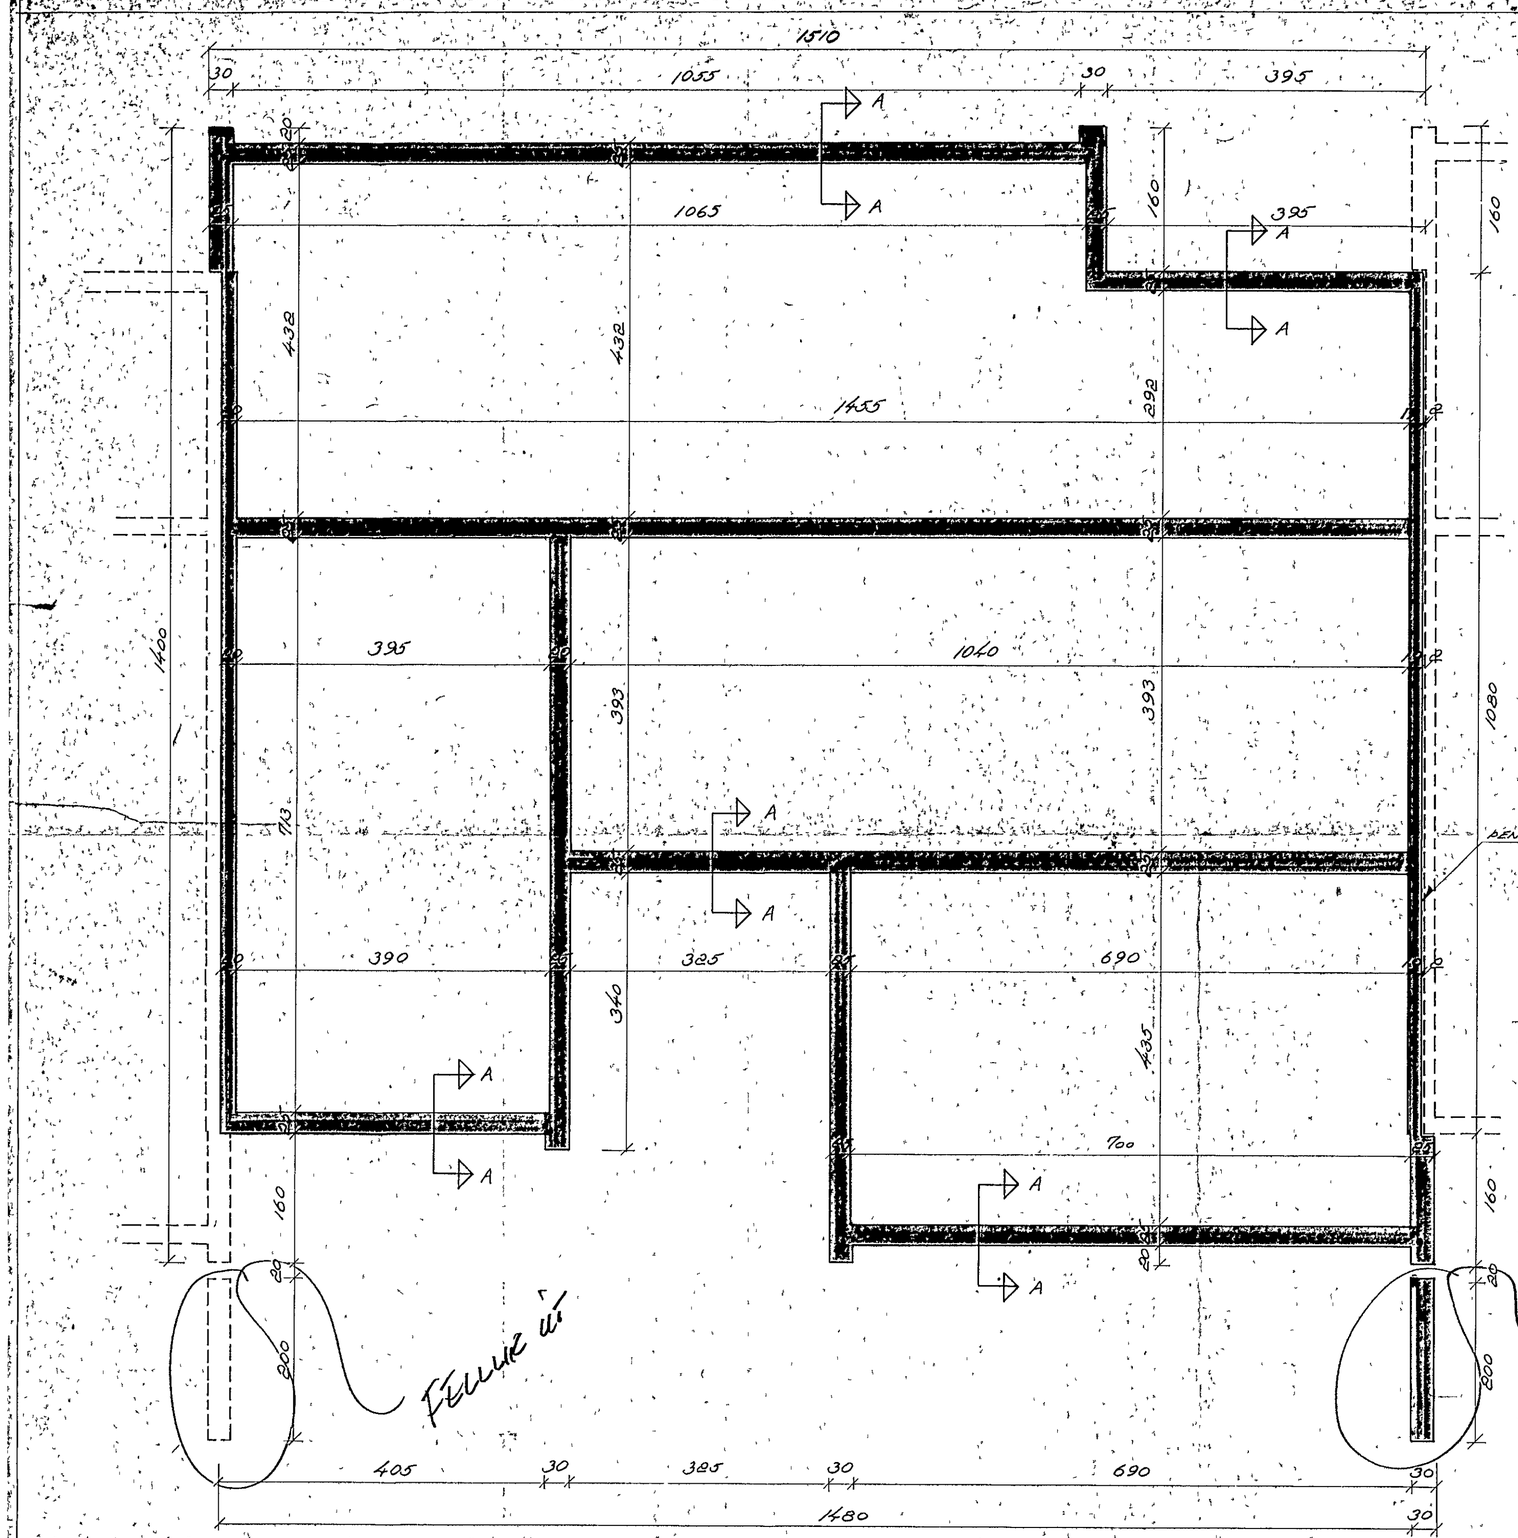


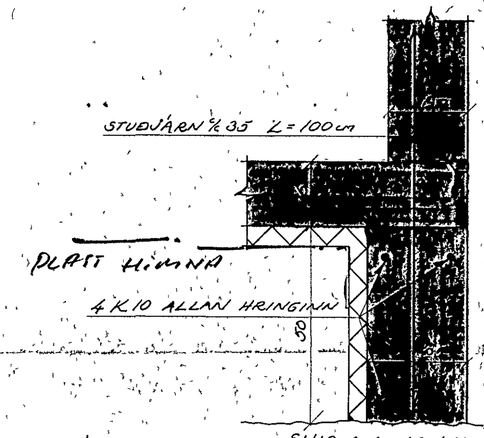


SNIÐ A-A M 1:10

HRAUNFYLLING, MESTA ÁLAG 5 KG/cm²
EINANGRA SKAL UNDIRSTÖÐUR AÐ INNANVERÐU OG UNDIR PLÖTU MIN 150 cm.

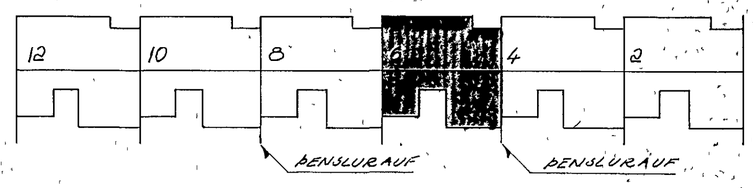


HAFNARFJARÐARBÆR
25. apríl 1973
BYGGINGAFULLTRÚINN

SJÁ ENNFREMUR TEIKN NR. 2A-0-2 OG V-10-1

KVARÐI TEIKNISTOFA HRINGBRAUT 121 REYKJAVÍK SÍMI 26340

| | | |
|---|---|---|
| VERKEFNI: NORÐURVANGUR 6 | MÁL: 1:50 | VERK NR.: 3-72-27 |
| | DAGS.: 7.12.72 | BR. |
| UNDIRSTÖÐUR MÁL OG JÁRNALÖGN | TEIKN.: GK | TEIKN. NR.: V-1-1 |
| | REIKN.: | |