


VEGGUR V001 M1:50

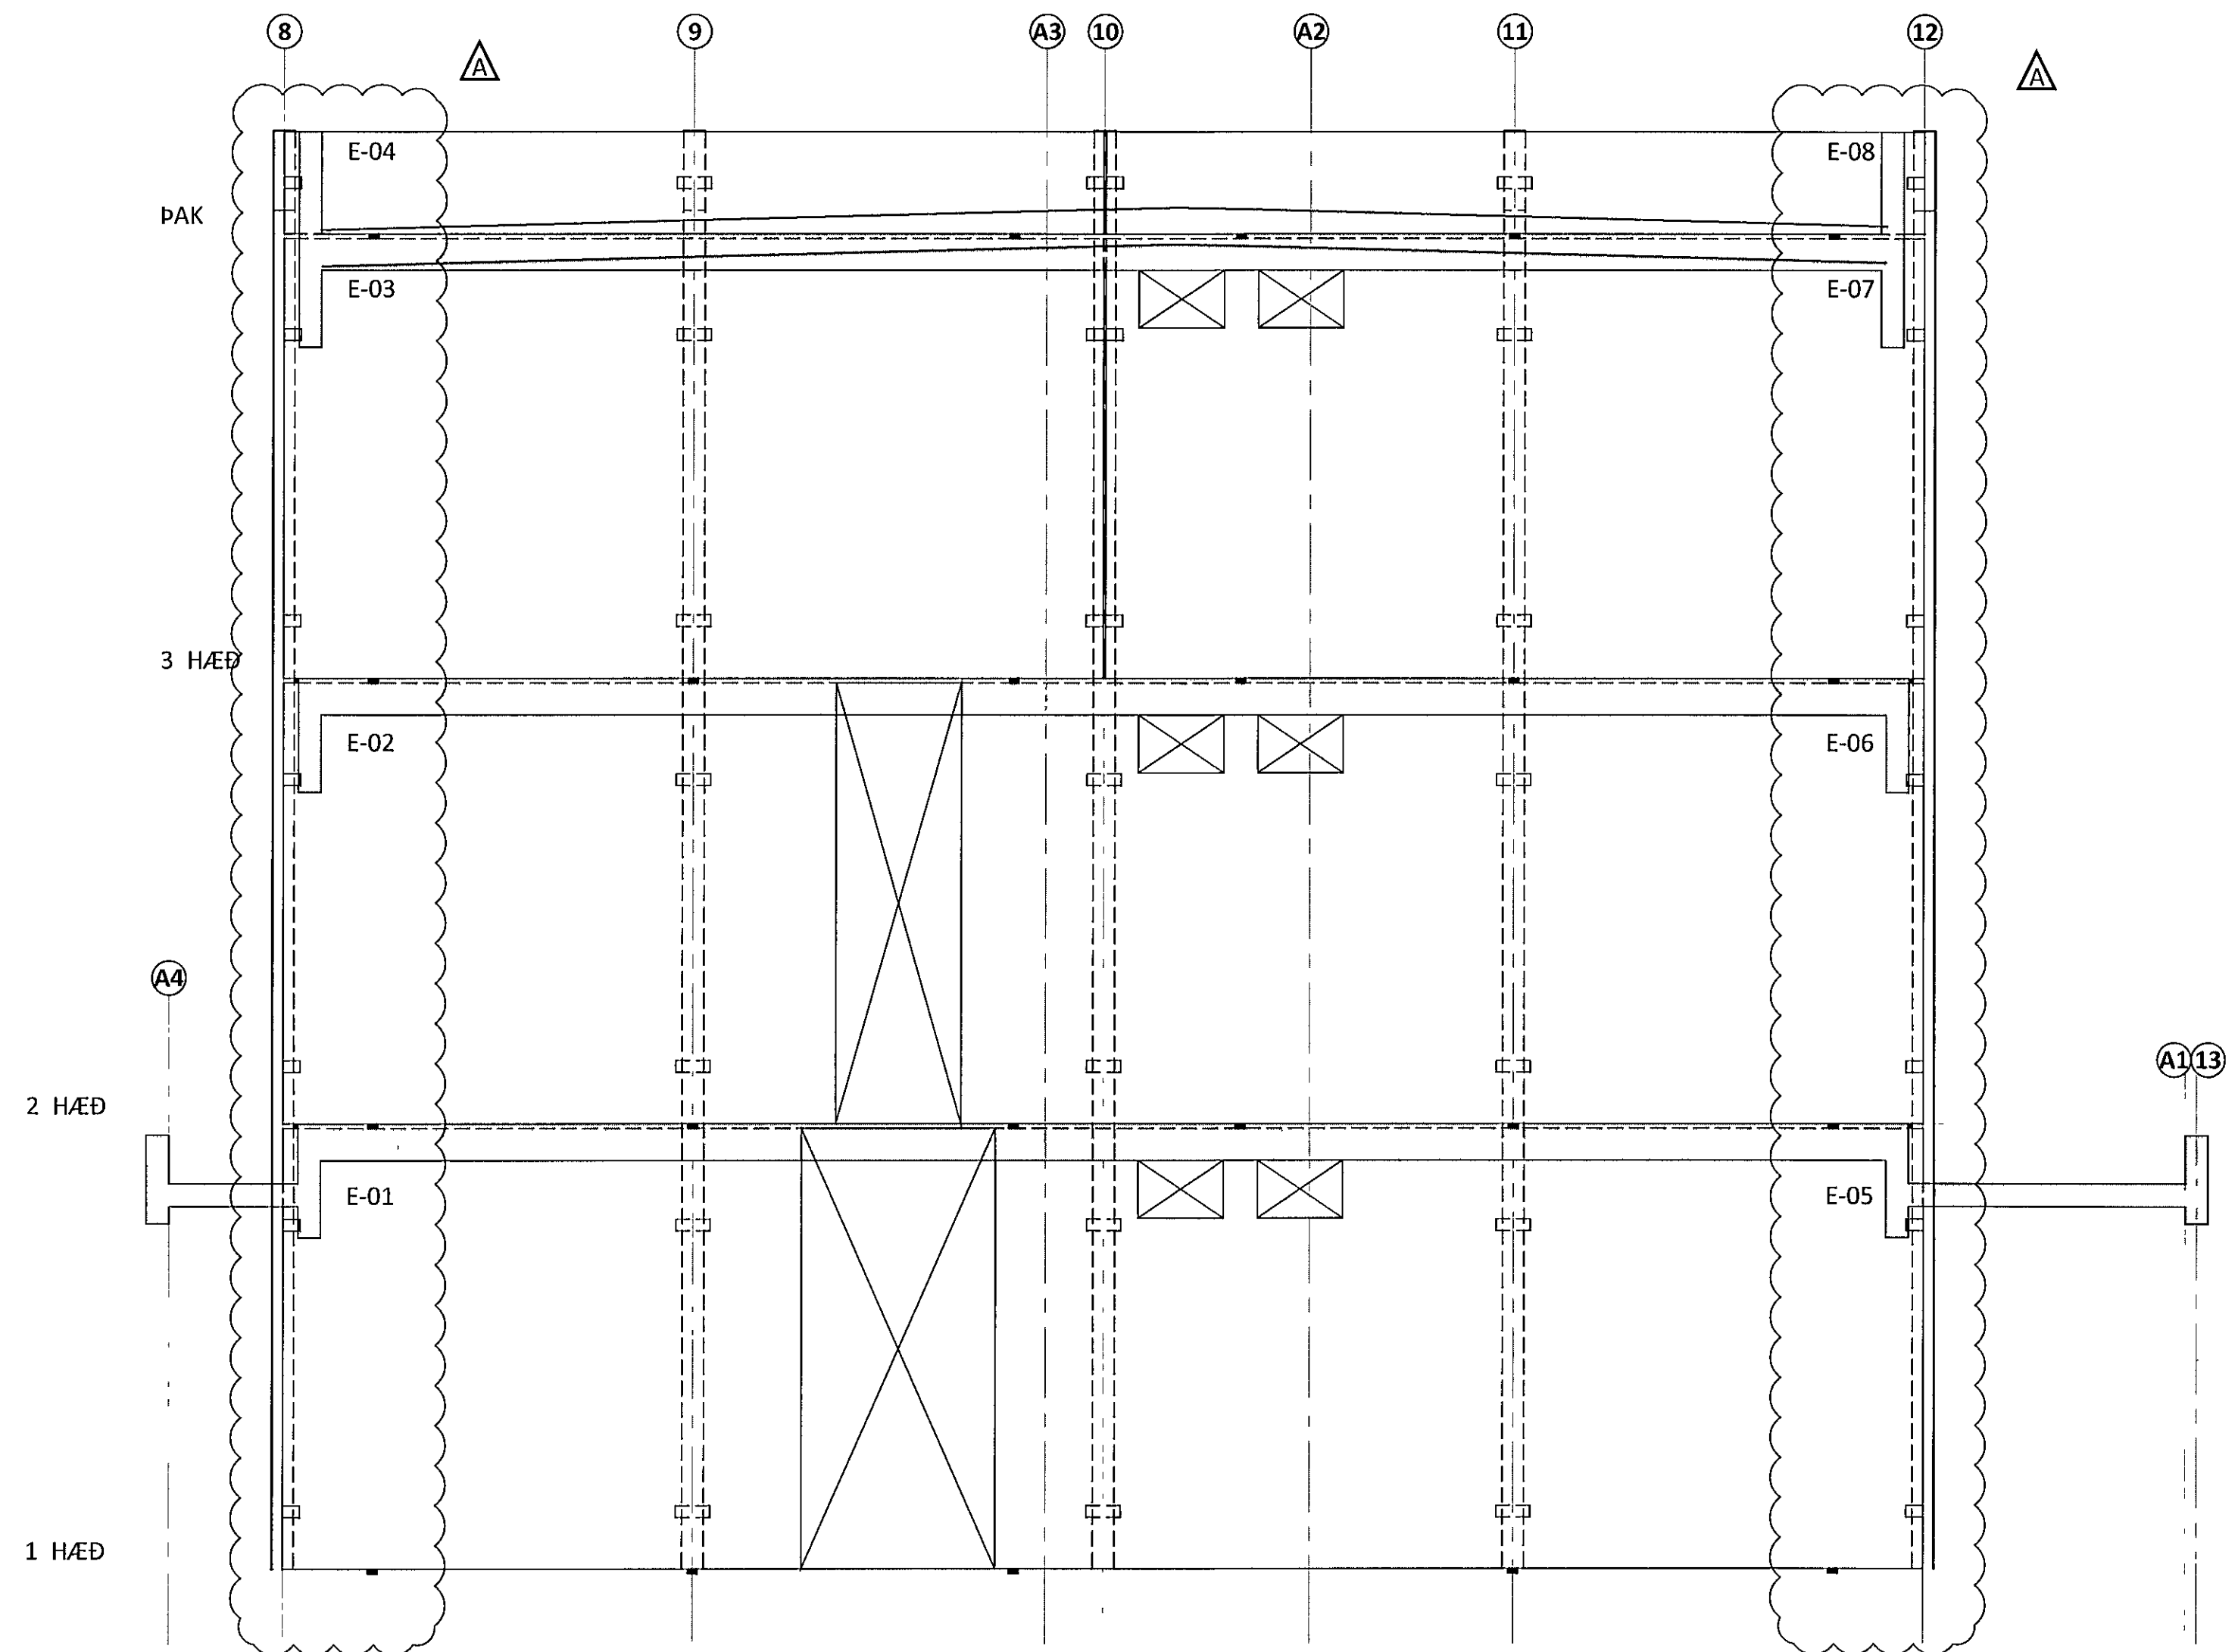

SIÁ SÉRTEIKNINGAR AF FORSTEYPTUM  
VEGGJUM Á TEIKNINGUM -1-4000

SKÝRINGAR

- SJÁ TEIKNINGU 1-A000 FYRIR ALMENNAR SKÝRINGAR
- ÖLL MÁL ERU Í MILLIMETNUM OG ALLIR KÓTAR ERU Í METNUM
- VEGGIR ERU 200mm ÞYKKIR NEMA ANNA SÉ TEKID SÉRSTAKLEGA FRAM
- SJÁ TEIKNINGU 1-3500 FYRIR ALMENNA GRUNNBENDINGU VEGGJA OG ALMENN SNIÐ Í VEGGI
- ÚTVEGGIR ERU SÝNDIR EINS OG HORFT SÉ Á ÞÁ INNAN FRÁ BYGGINGU
- SJÁ GATAPLON FRÁ FERLI FYRIR STÆRD OG STAÐSETNINGU GATA Í VEGGI
- STAÐSETNING LÖÐRÉTTA STEYPUSKILA Í VEGGI SKAL ÁKVARÐA Í SAMRÁÐI VIÐ FERIL VERKFRÆÐISTOFU

TÁKN

- TÁKNAR NÝJA STEYPU
- TÁKNAR FORSTEYPTAR EININGAR

ARITUN AÐALHÖNDUÐAR KT 01251-3019

|    |          |                      |     |
|----|----------|----------------------|-----|
|    |          |                      |     |
|    |          |                      |     |
|    |          |                      |     |
|    |          |                      |     |
| A  | 22 09 14 | TEIKNINGAR UPPFÆRDAR | SWK |
| BR | DAGS     | BREYTING             |     |



FLUGVELLIR 1 HAFNARFIRÐI  
NÝBYGGING  
BURÐARVIRKI  
VEGGIR  
HLIÐARMYND

|                     |                |          |            |
|---------------------|----------------|----------|------------|
| SAMÞYKKT            | KT 010345-4059 | SWK      |            |
| HÖNNUÐUR            | YFIRFARID      | DAGS UTG | DAGS BREYT |
| ÞÓ thorni@ferill.is | AK             | 05 06 14 | 22 09 14   |
| MKV                 | VERKNR         | TEIKN NR | BREYT      |
| 1 50                | 14014          | 1 - 3001 | A          |