
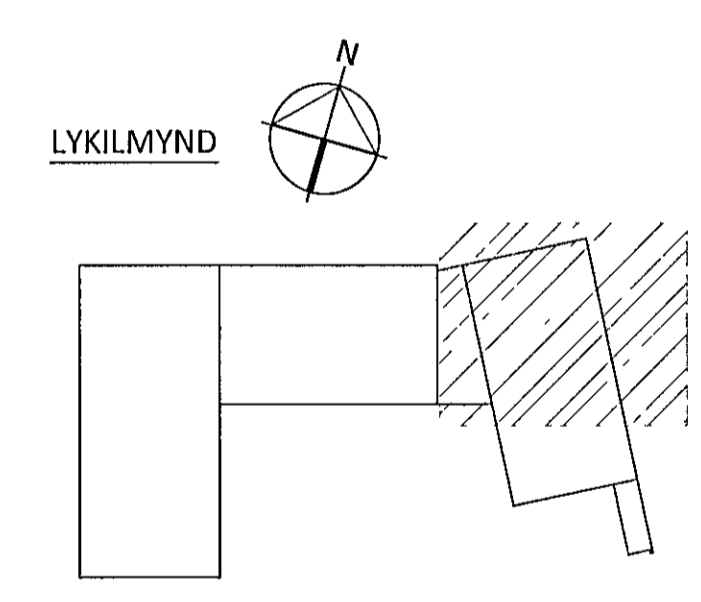


SKÝRINGAR

- Á TEIKNINGU 1-A000 ERU FLEIRI ALMENNAR SKÝRINGAR
- ÖLL MÁL ERU Í MILLIMETURUM OG ALLIR KÓTAR OG HNIT ERU Í METRUM
- UNDIRSTOÐUR ERU GRUNDADAR Á KLOPP
- LEYFILEGUR PRÝSTINGUR Á KLOPP ER REIKNADUR 2,0MPa
- GOT Í SOKKLA ERU SÝND Á GATAPLANI FRÁ FERLI
- SOKKULSKAUT ERU SÝND Á SOKKULSKAUTS-TEIKNINGUM FRÁ VERKHÖNNUN

TÁKN

- TÁKNAR NÝJA STAÐSTEYPU
- TÁKNAR FORSTEYPTAR EININGAR
- TÁKNAR SÉRBENDINGU Í UNDIRSTOÐUM SJÁ TEIKNINGU 0058

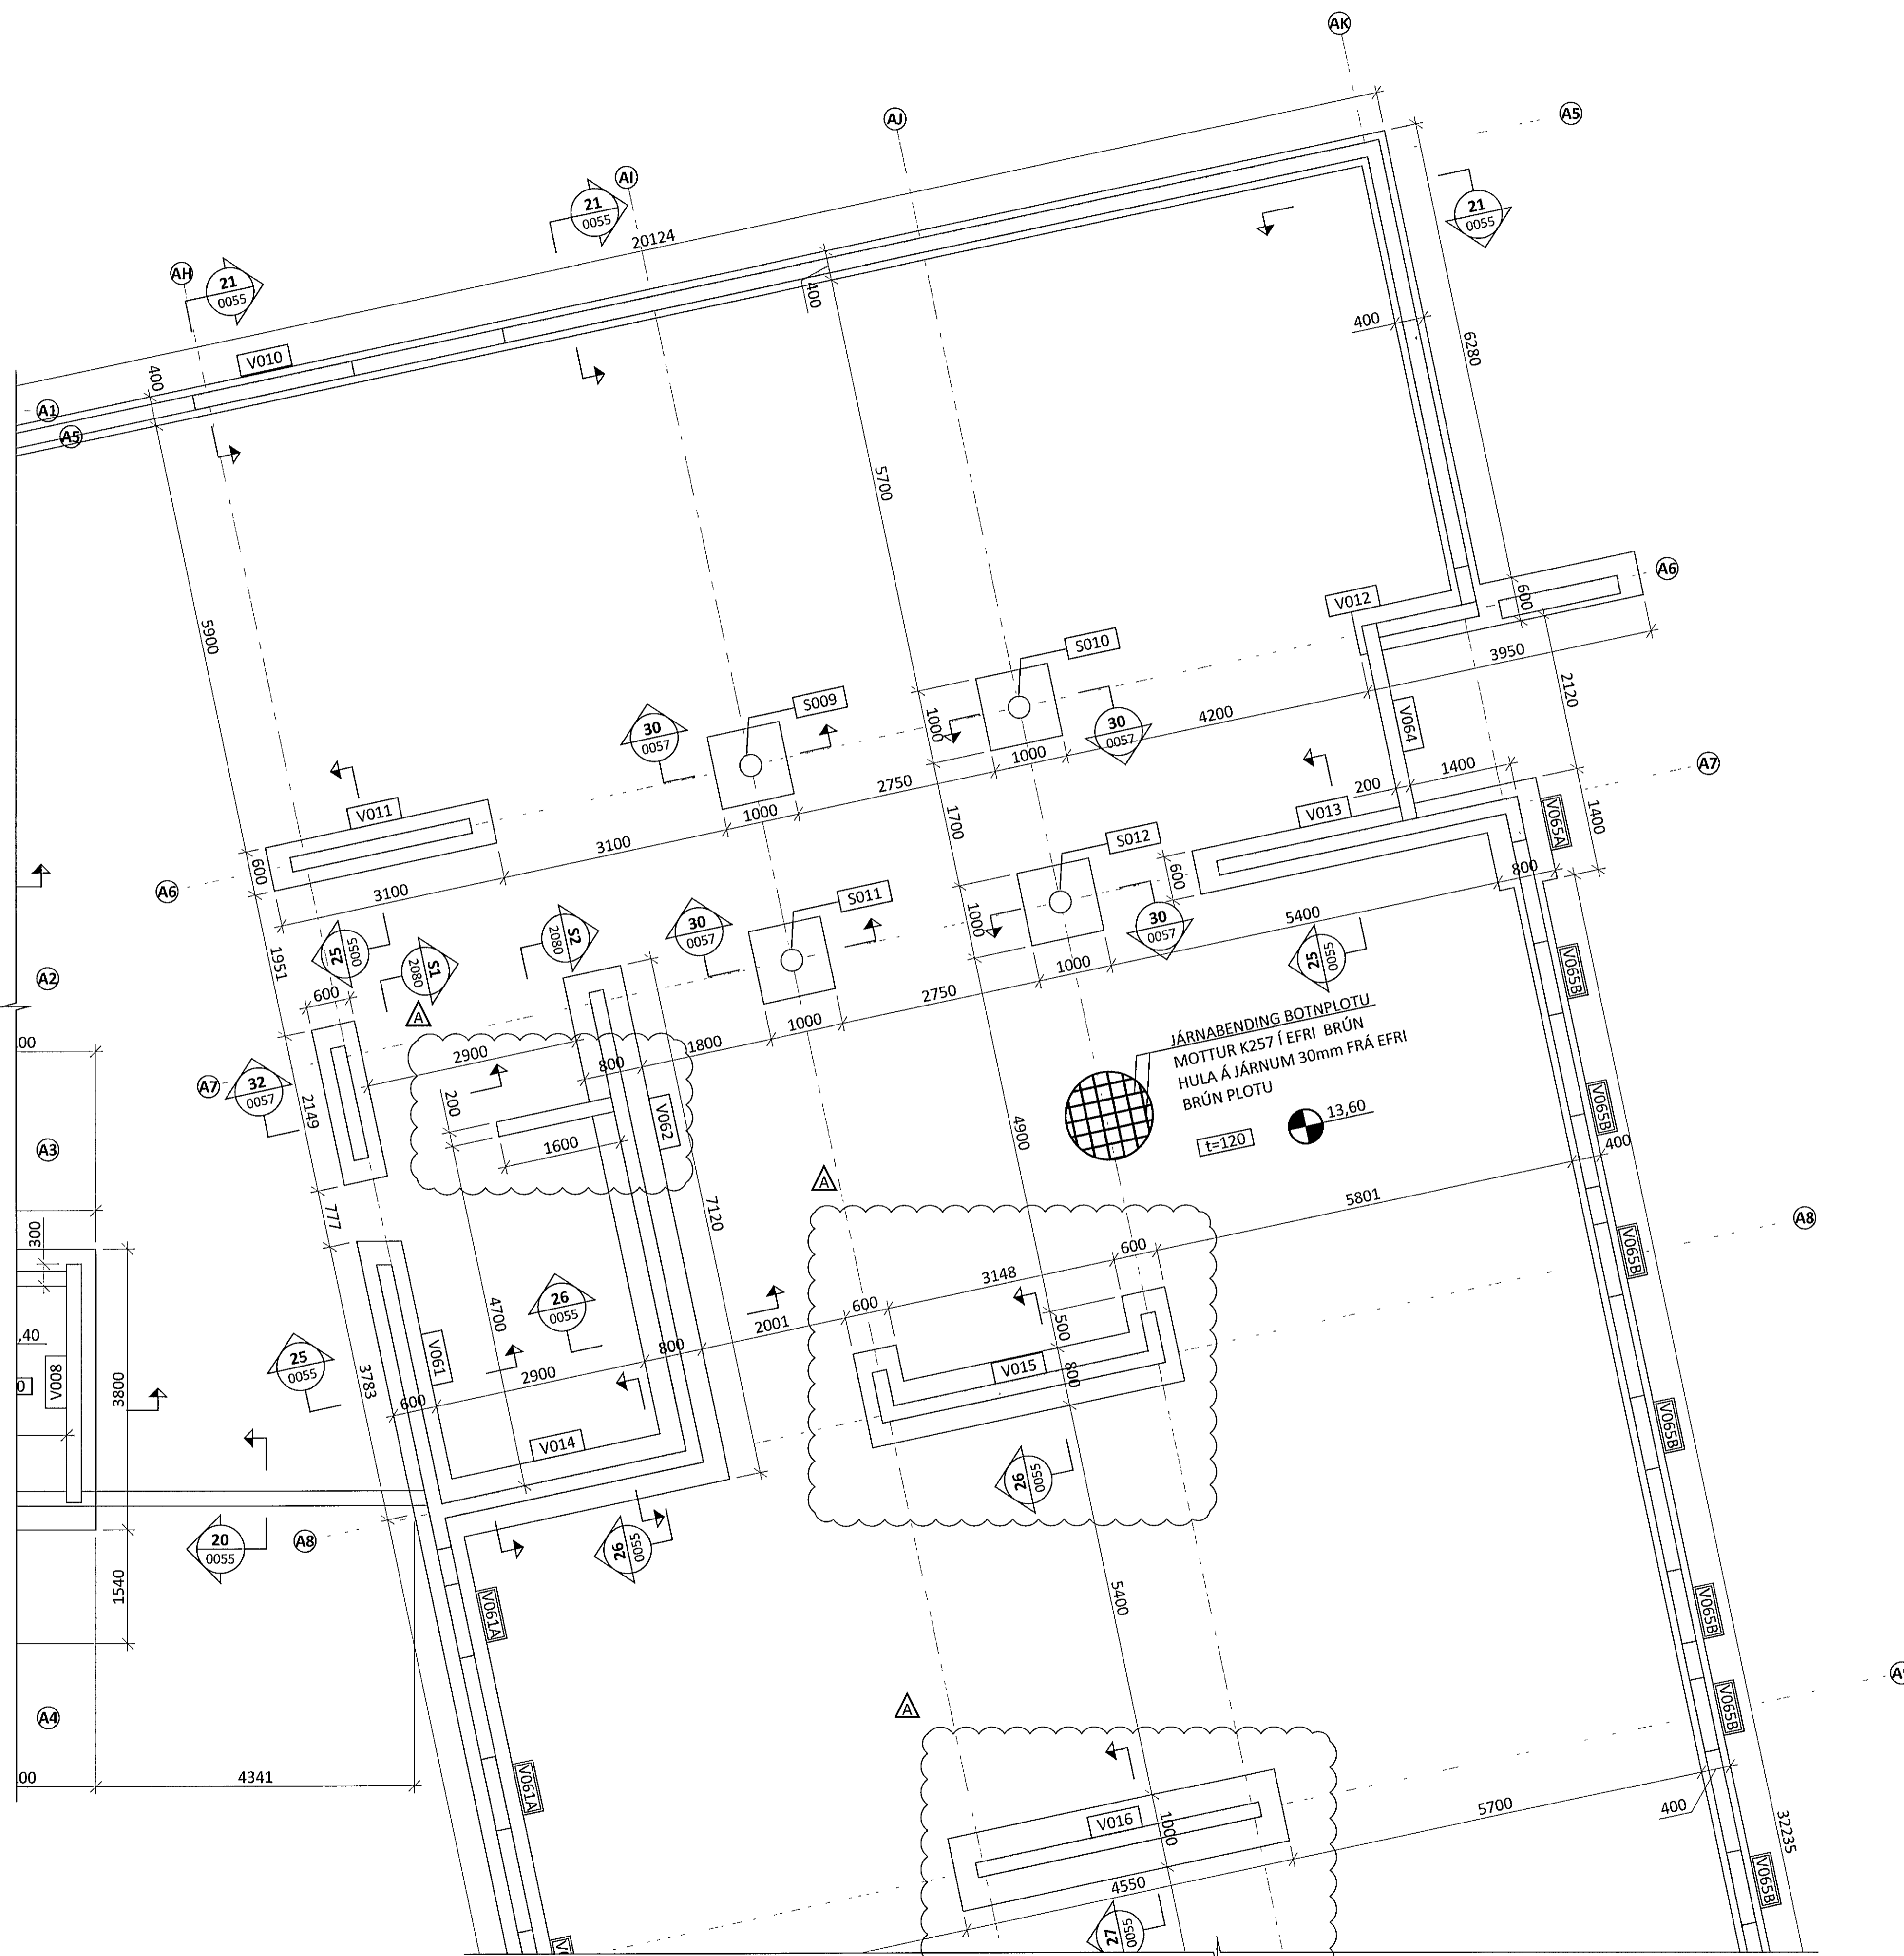

ARITUN AÐALHÖNNUNAR- *[Signature]* KT 011251-3.019

A 22 09 14 TEIKNINGAR UPPFÆRDAR			SMK
BR	DAGS	BREYTING	SAMP



FLUGVELLIR 1 HAFNARFIRÐI
NÝBYGGING
BURÐARVIRKI
UNDIRSTOÐUR
GRUNNMYND

SAMÞYKKT <i>[Signature]</i> KT 010345-4059 SMK			
HÖNNUNJÓÐUR	YFIRFARIÐ	DAGS UTG	DAGS BREYTT
PÓ thorn@ferill.is	AK	21 07 14	22 09 14
MKV 150	VERKNR 14014	TEIKN NR 1-0004	BREYTT A