

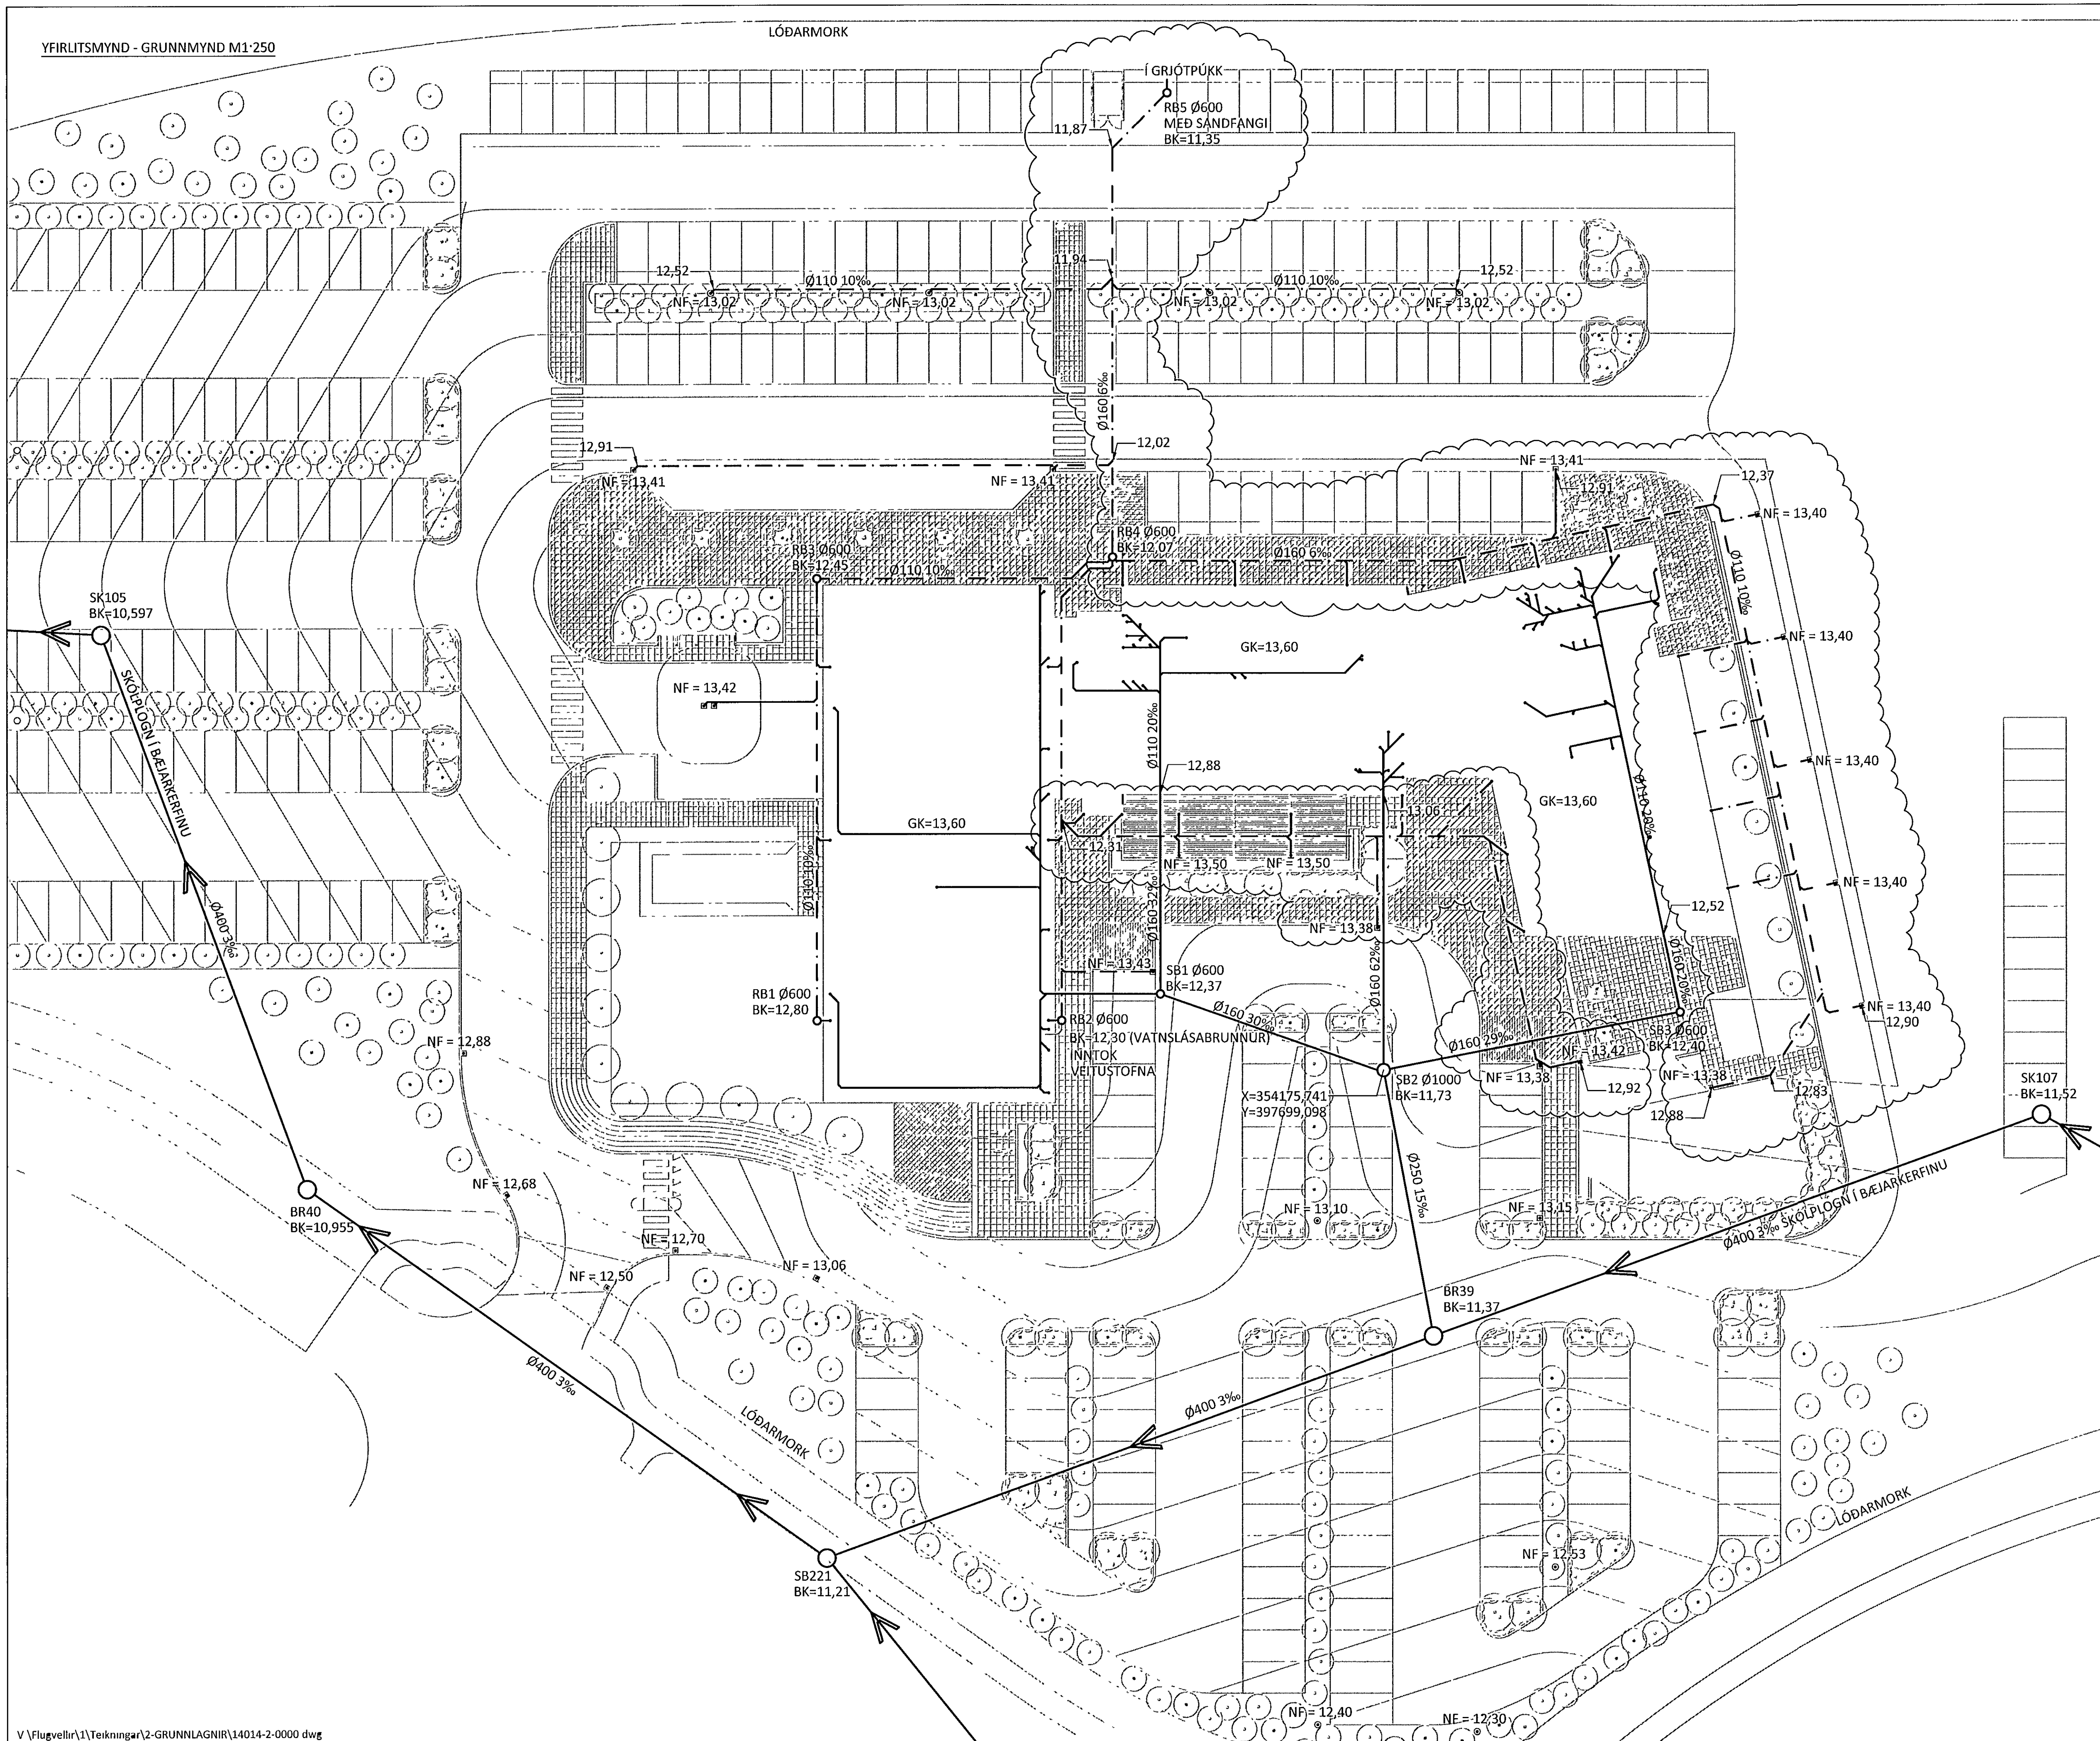


Samþykkt þann
22.05.2014

Byggingarfulltrúi +4fr a 1fr
Fr. Hrafn Ó. Gunnarsson

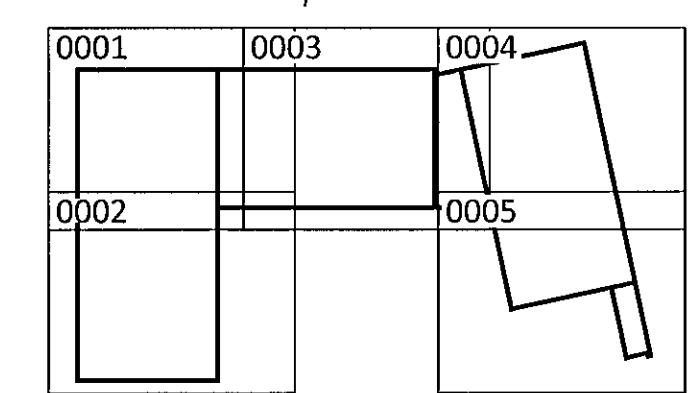

LYKILMYND

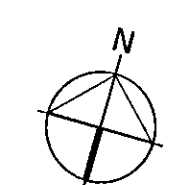

ÁRITUN AÐAÐHÖNDUÐAR KT
04.05.2014

ALMENNAR SKÝRINGAR SJÁ TEIKNINGU -2-A000

C	30.09.14	KÓTUM OG LAGNALEIÐUM BREYTT	
B	04.09.14	KÓTUM OG LAGNALEIÐUM BREYTT	
A	08.08.14	LAGNALEIÐUM BR OG BÆTT VIÐ LOGNUM	
BR	DAGS	BREYTING	SAMP



FLUGVELLIR 1 HAFNARFIRÐI
NÝBYGGING
FRÁVEITULAGNIR
YFIRLITSMYND - GRUNNMYND

SAMÞYKKT

HÖNDUÐUR	YFRFARIR	DAGS ÚTG.	DAGS BREYTT
GST	PAG	22.05.14	30.09.14
MKV	VERKNR	TEIKN NR	BREYTT
1:250	14014	2 - 0000	C

Ferill ehf. Morkin 1 108 Reykjavík Sími 575 1600 Fax 575 1601 www.ferill.is