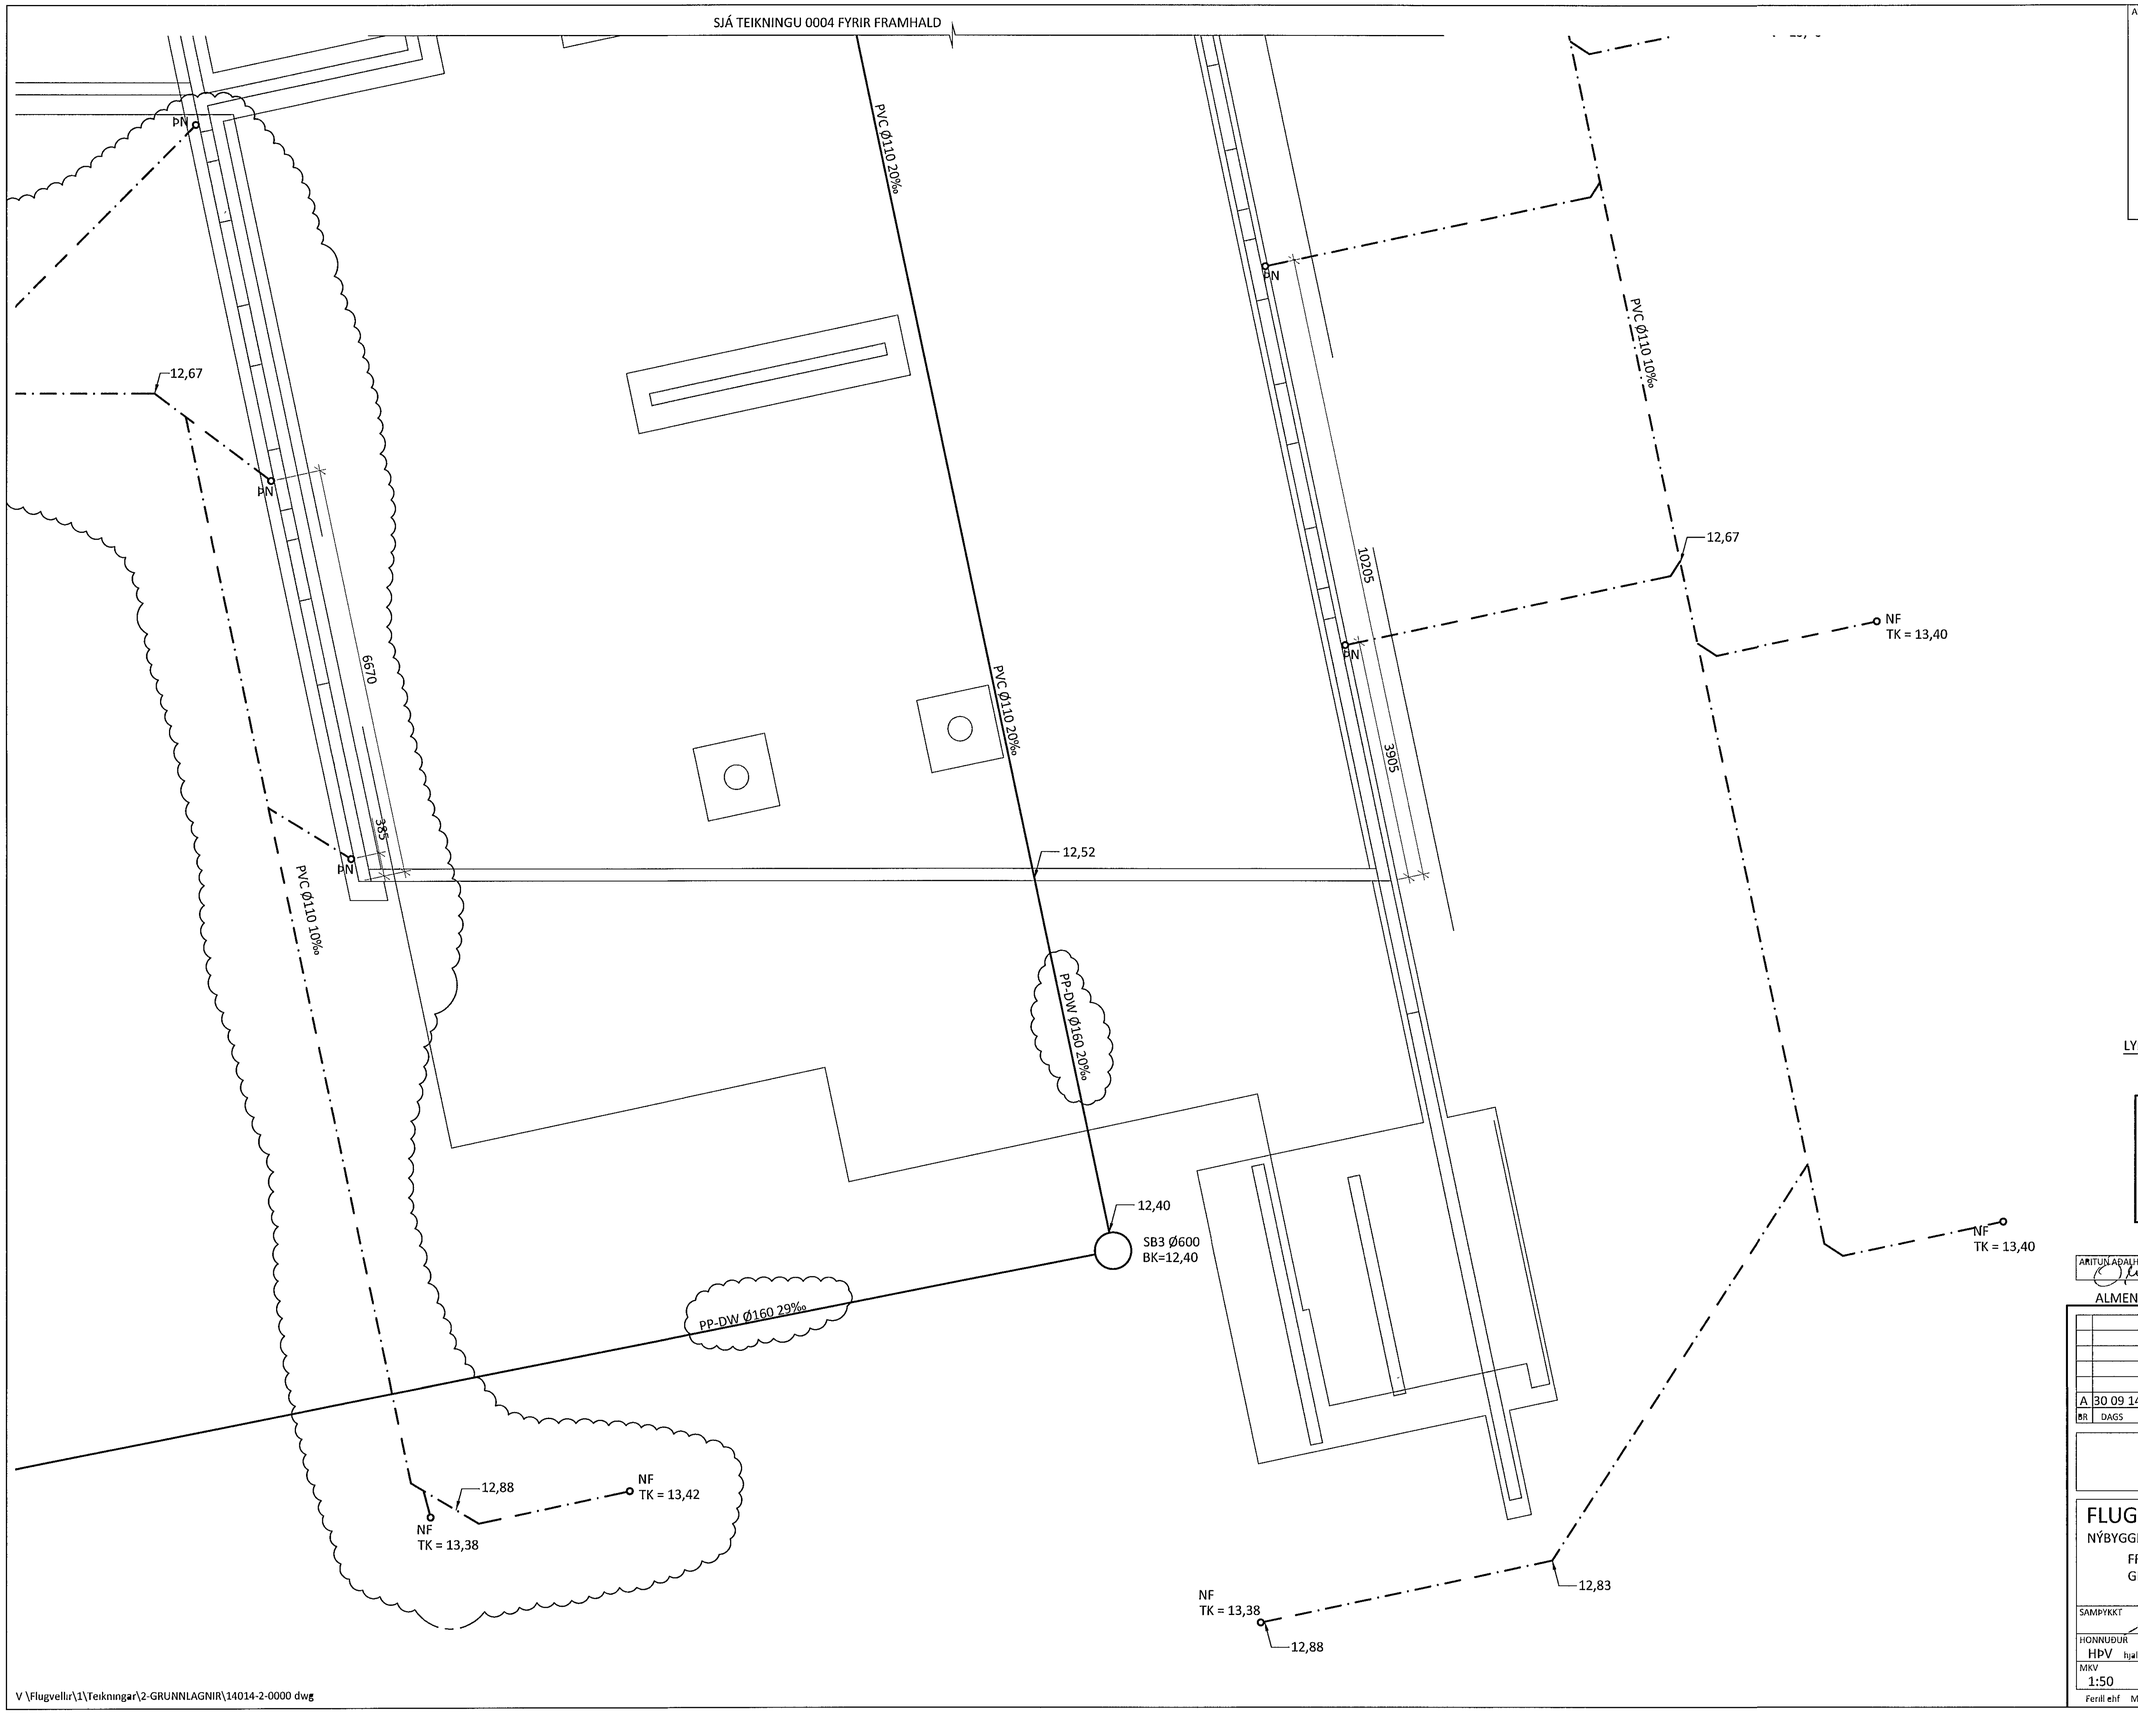

ARITUN BYGGINGARFULLTRUA

Samþykkt þann
22 okt 2014
Byggingarfulltrúinn í Hafnarfirði
F.h. Hrólfur S. Gunnlaugsson

ARITUN AÐALHÖNNUÐAR KT 04125120 19

ALMENNAR SKÝRINGAR SJÁ TEIKNINGU -2-A000

BR	DAGS	BREYTING	SAMÞ
A	30 09 14	KÓTUM OG LAGNALEIÐUM BREYTT	

ferill
VERKFRÆÐISTOFA

FLUGVELLIR 1

HAFNARFIRÐI

NÝBYGGING

FRÁVEITULAGNIR
GRUNNMYND

SAMÞYKKT KT 121260-4689

HÖNNUÐUR	YFIRFARIÐ	DAGS UTG	DAGS BREYT
HÞV hjalti@ferill.is	ÞAG	04 09 14	30 09 14
MKV	VERKNR	TEIKN NR	BREYT
1:50	14014	2 - 0005	A

Ferill ehf Morkin 1 108 Reykjavik Simi 575 1600 Fax 575 1601 www.ferill.is

V:\Flugvellir\1\Teikningar\2-GRUNNLAGNIR\14014-2-0000.dwg