


SIÁ TEIKNINGU 0004 FYRIR FRAMHALD

SIÁ TEIKNINGU 0005 FYRIR FRAMHALD

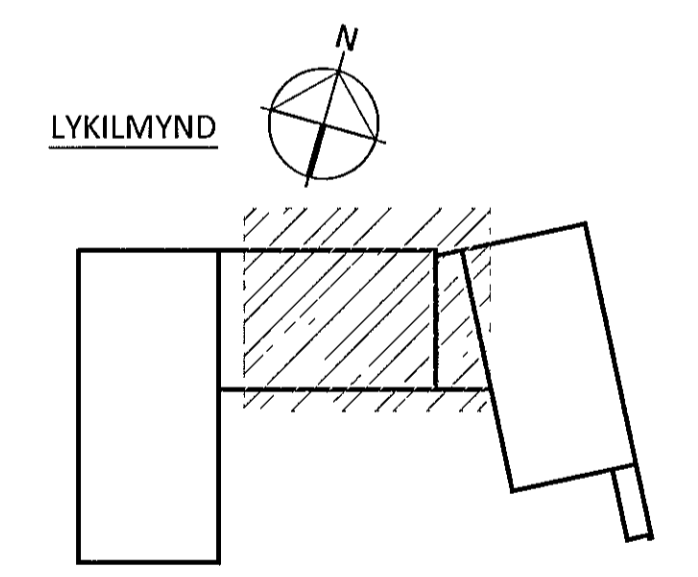

ARITUN AÐALHÖNNUNÐAR KT  
 04.09.14 04.09.14

ALMENNAR SKÝRINGAR SJÁ TEIKNINGU -2-A000

A	30 09 14	KÓTUM OG LAGNALEIÐUM BREYTT	
BR	DAGS	BREYTING	SAMP



**FLUGVELLIR 1** HAFNARFIRÐI  
 NÝBYGGING  
 FRÁVEITULAGNIR  
 GRUNNMYND

SAMPYKKT	KT	121260-4.689	
HÖNNUNÐUR	YFIRFARID	DAGS UTG	DAGS BREYTT
HPV	PAG	04.09 14	30 09 14
MKV	VERKNR	TEIKN NR	BREYTT
1 50	14014	2 - 0003	A