



Sampykkt þann
22 október 2014
Byggingufulltrúari í Hafnarfirði
Fh. Hrólfur V. Gunnarsson

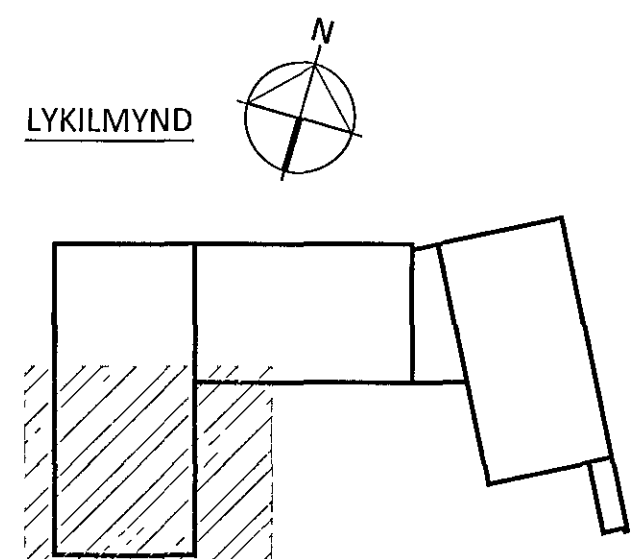

ALMENNAR SKÝRINGAR SJÁ TEIKNINGU -2-A000

| | | | |
|----|----------|-----------------------------------|------|
| D | 30 09 14 | KÓTUM OG LAGNALEIÐUM BREYTT | |
| C | 04 09 14 | LAGNALEIÐUM OG KÓTUM BREYTT | |
| B | 08 08 14 | LAGNALEIÐUM BR OG BÆTT VÍÐ LOGNUM | |
| A | 25 06 14 | GN FÆRT | |
| BR | DAGS | BREYTING | SAMP |

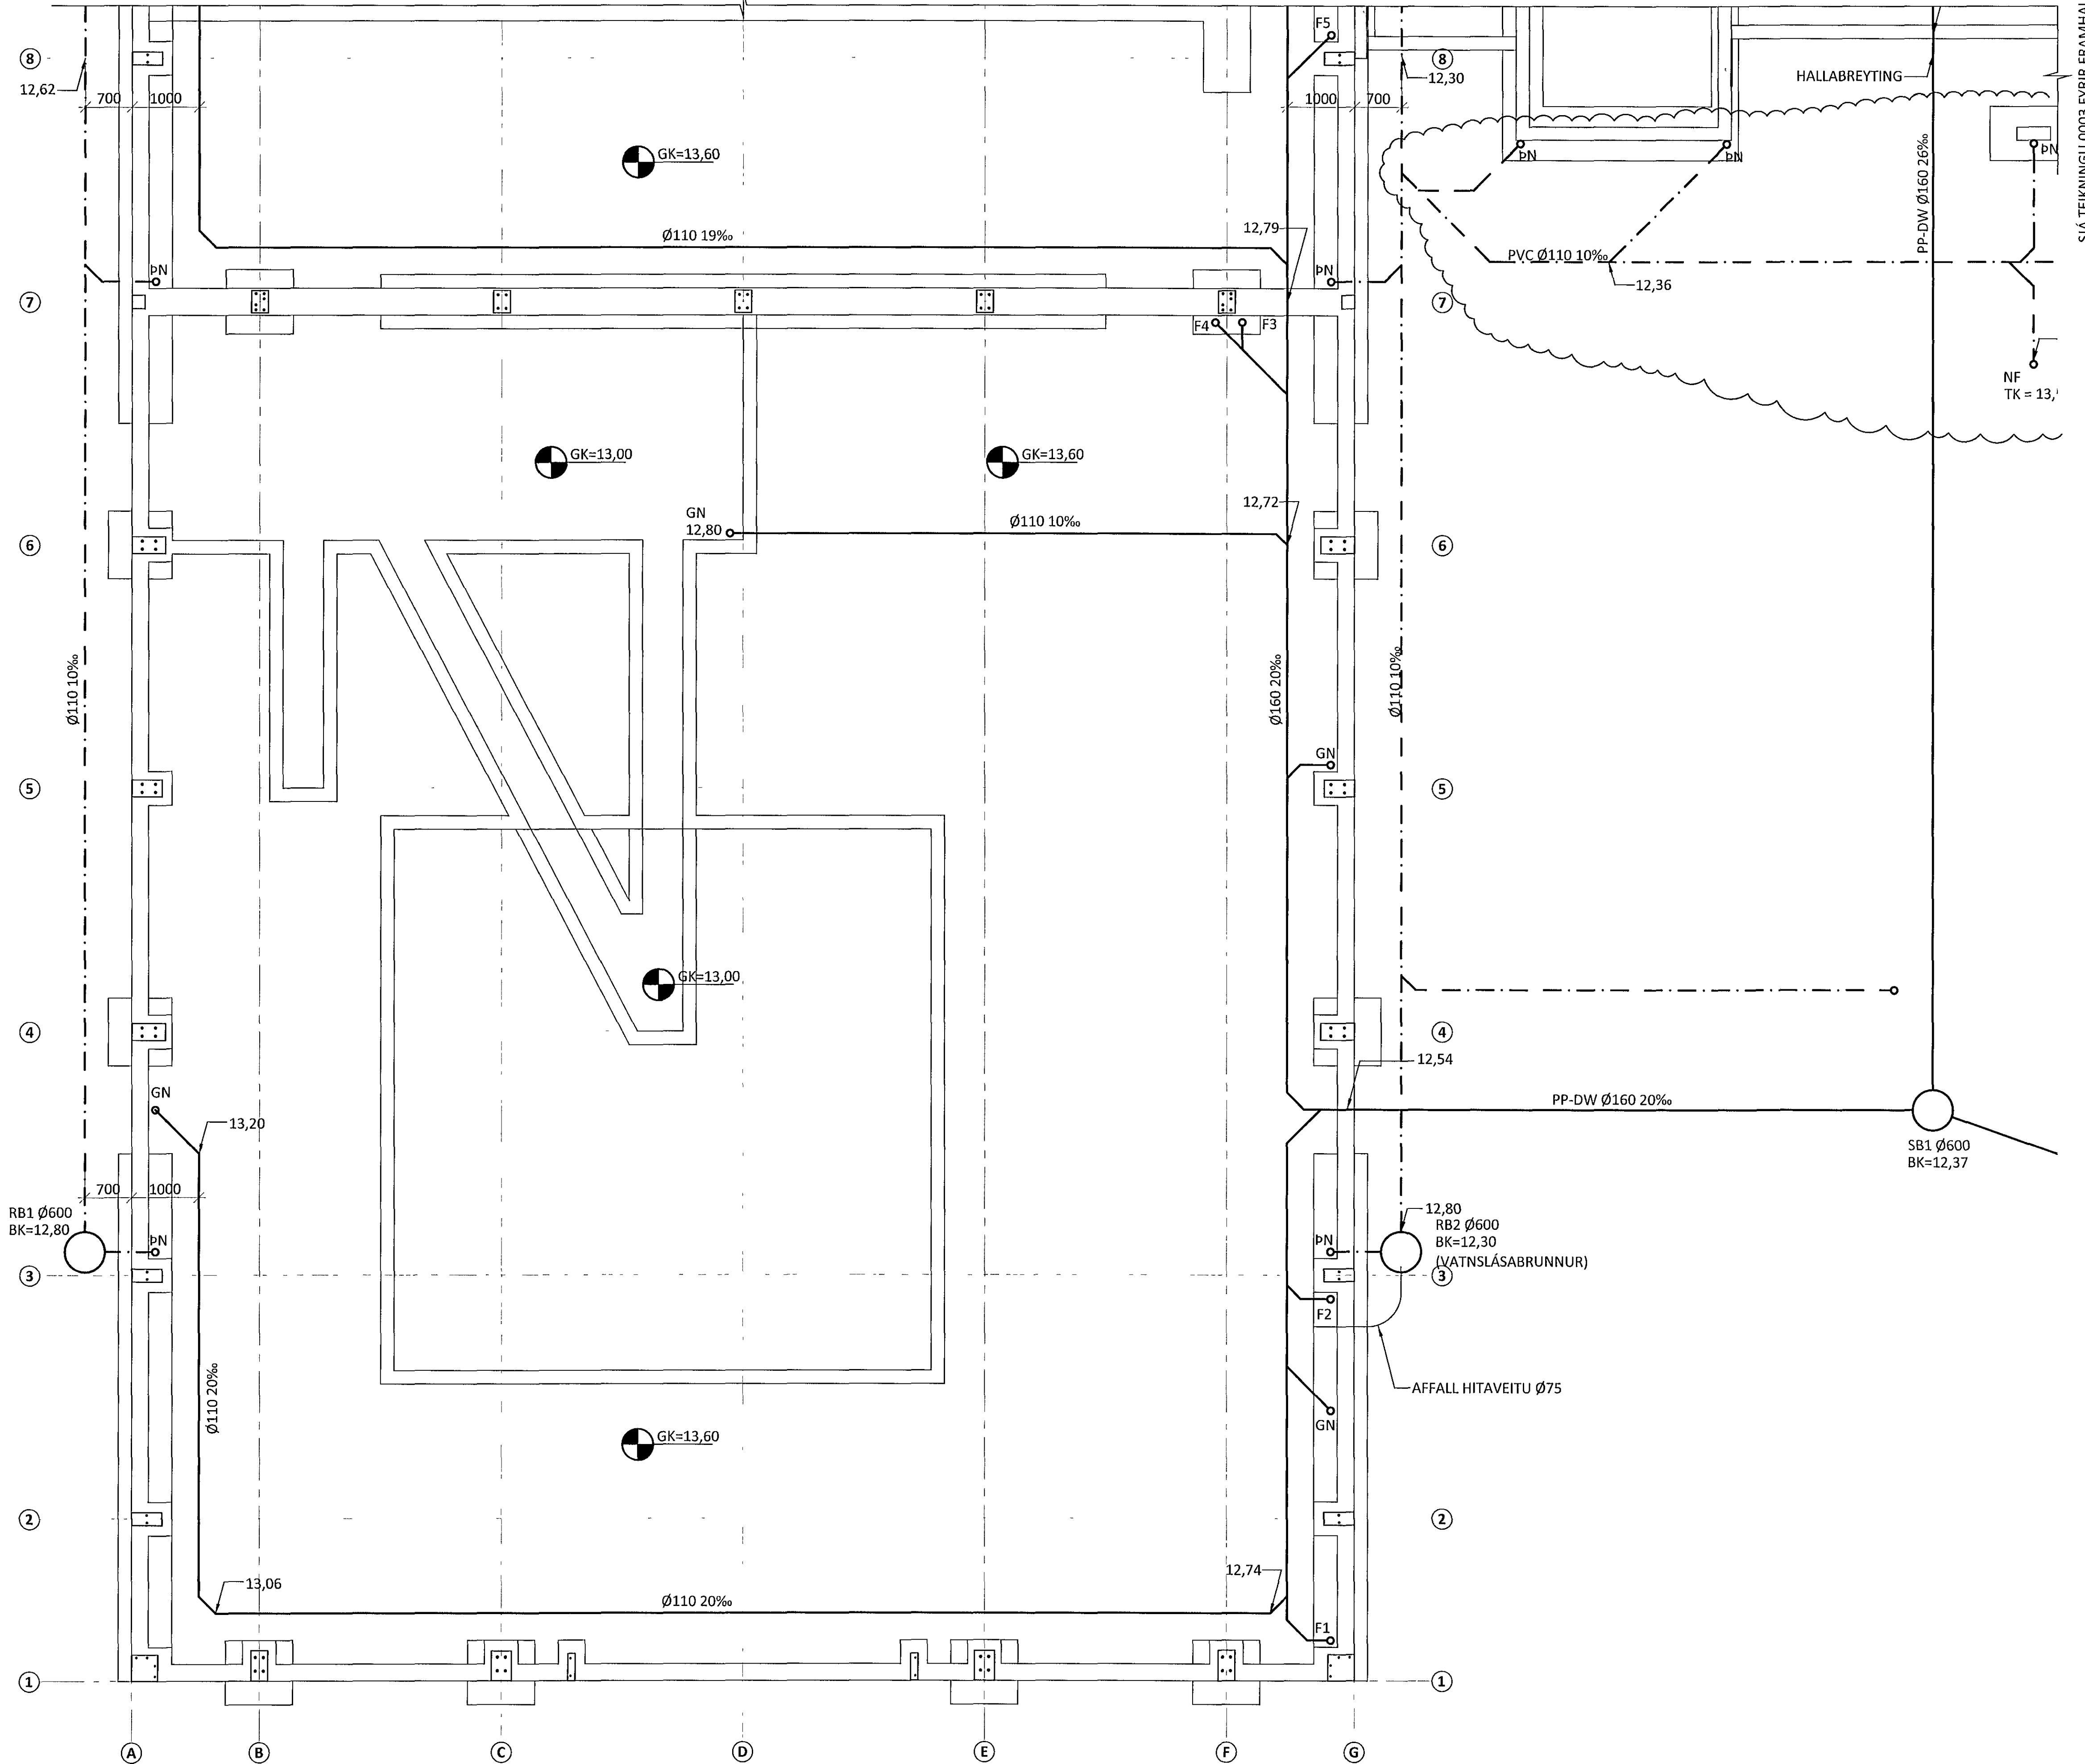

FLUGVELLIR 1 HAFNARFIRÐI
NÝBYGGING
FRÁVEITULAGNIR
GRUNNMYND

| | | | |
|-------------------|-----------|----------------|-------------|
| SAMPYKKT | | KT 121260-4683 | |
| HÖNNUÐUR | YFIRFARIÐ | DAGS UTG | DAGS BREYTT |
| GST gst@ferill.is | ÞAG | 22 05 14 | 30.09 14 |
| MKV | VERKNR | TEIKN NR | BREYTT |
| 1 50 | 14014 | 2 - 0002 | D |