

Samþykkt þann  
27. október 2014


Byggingarfulltrúi HAFNAFIRDI  
F. H. Hrólfur S. Gunnarsson

GRUNNMYND M1 50


RB3 Ø600  
BK=12,45

RB4 Ø600  
BK=12,04

LOGN Í GRJÓTPÚKK  
SBR TEIKNINGU 2-0000

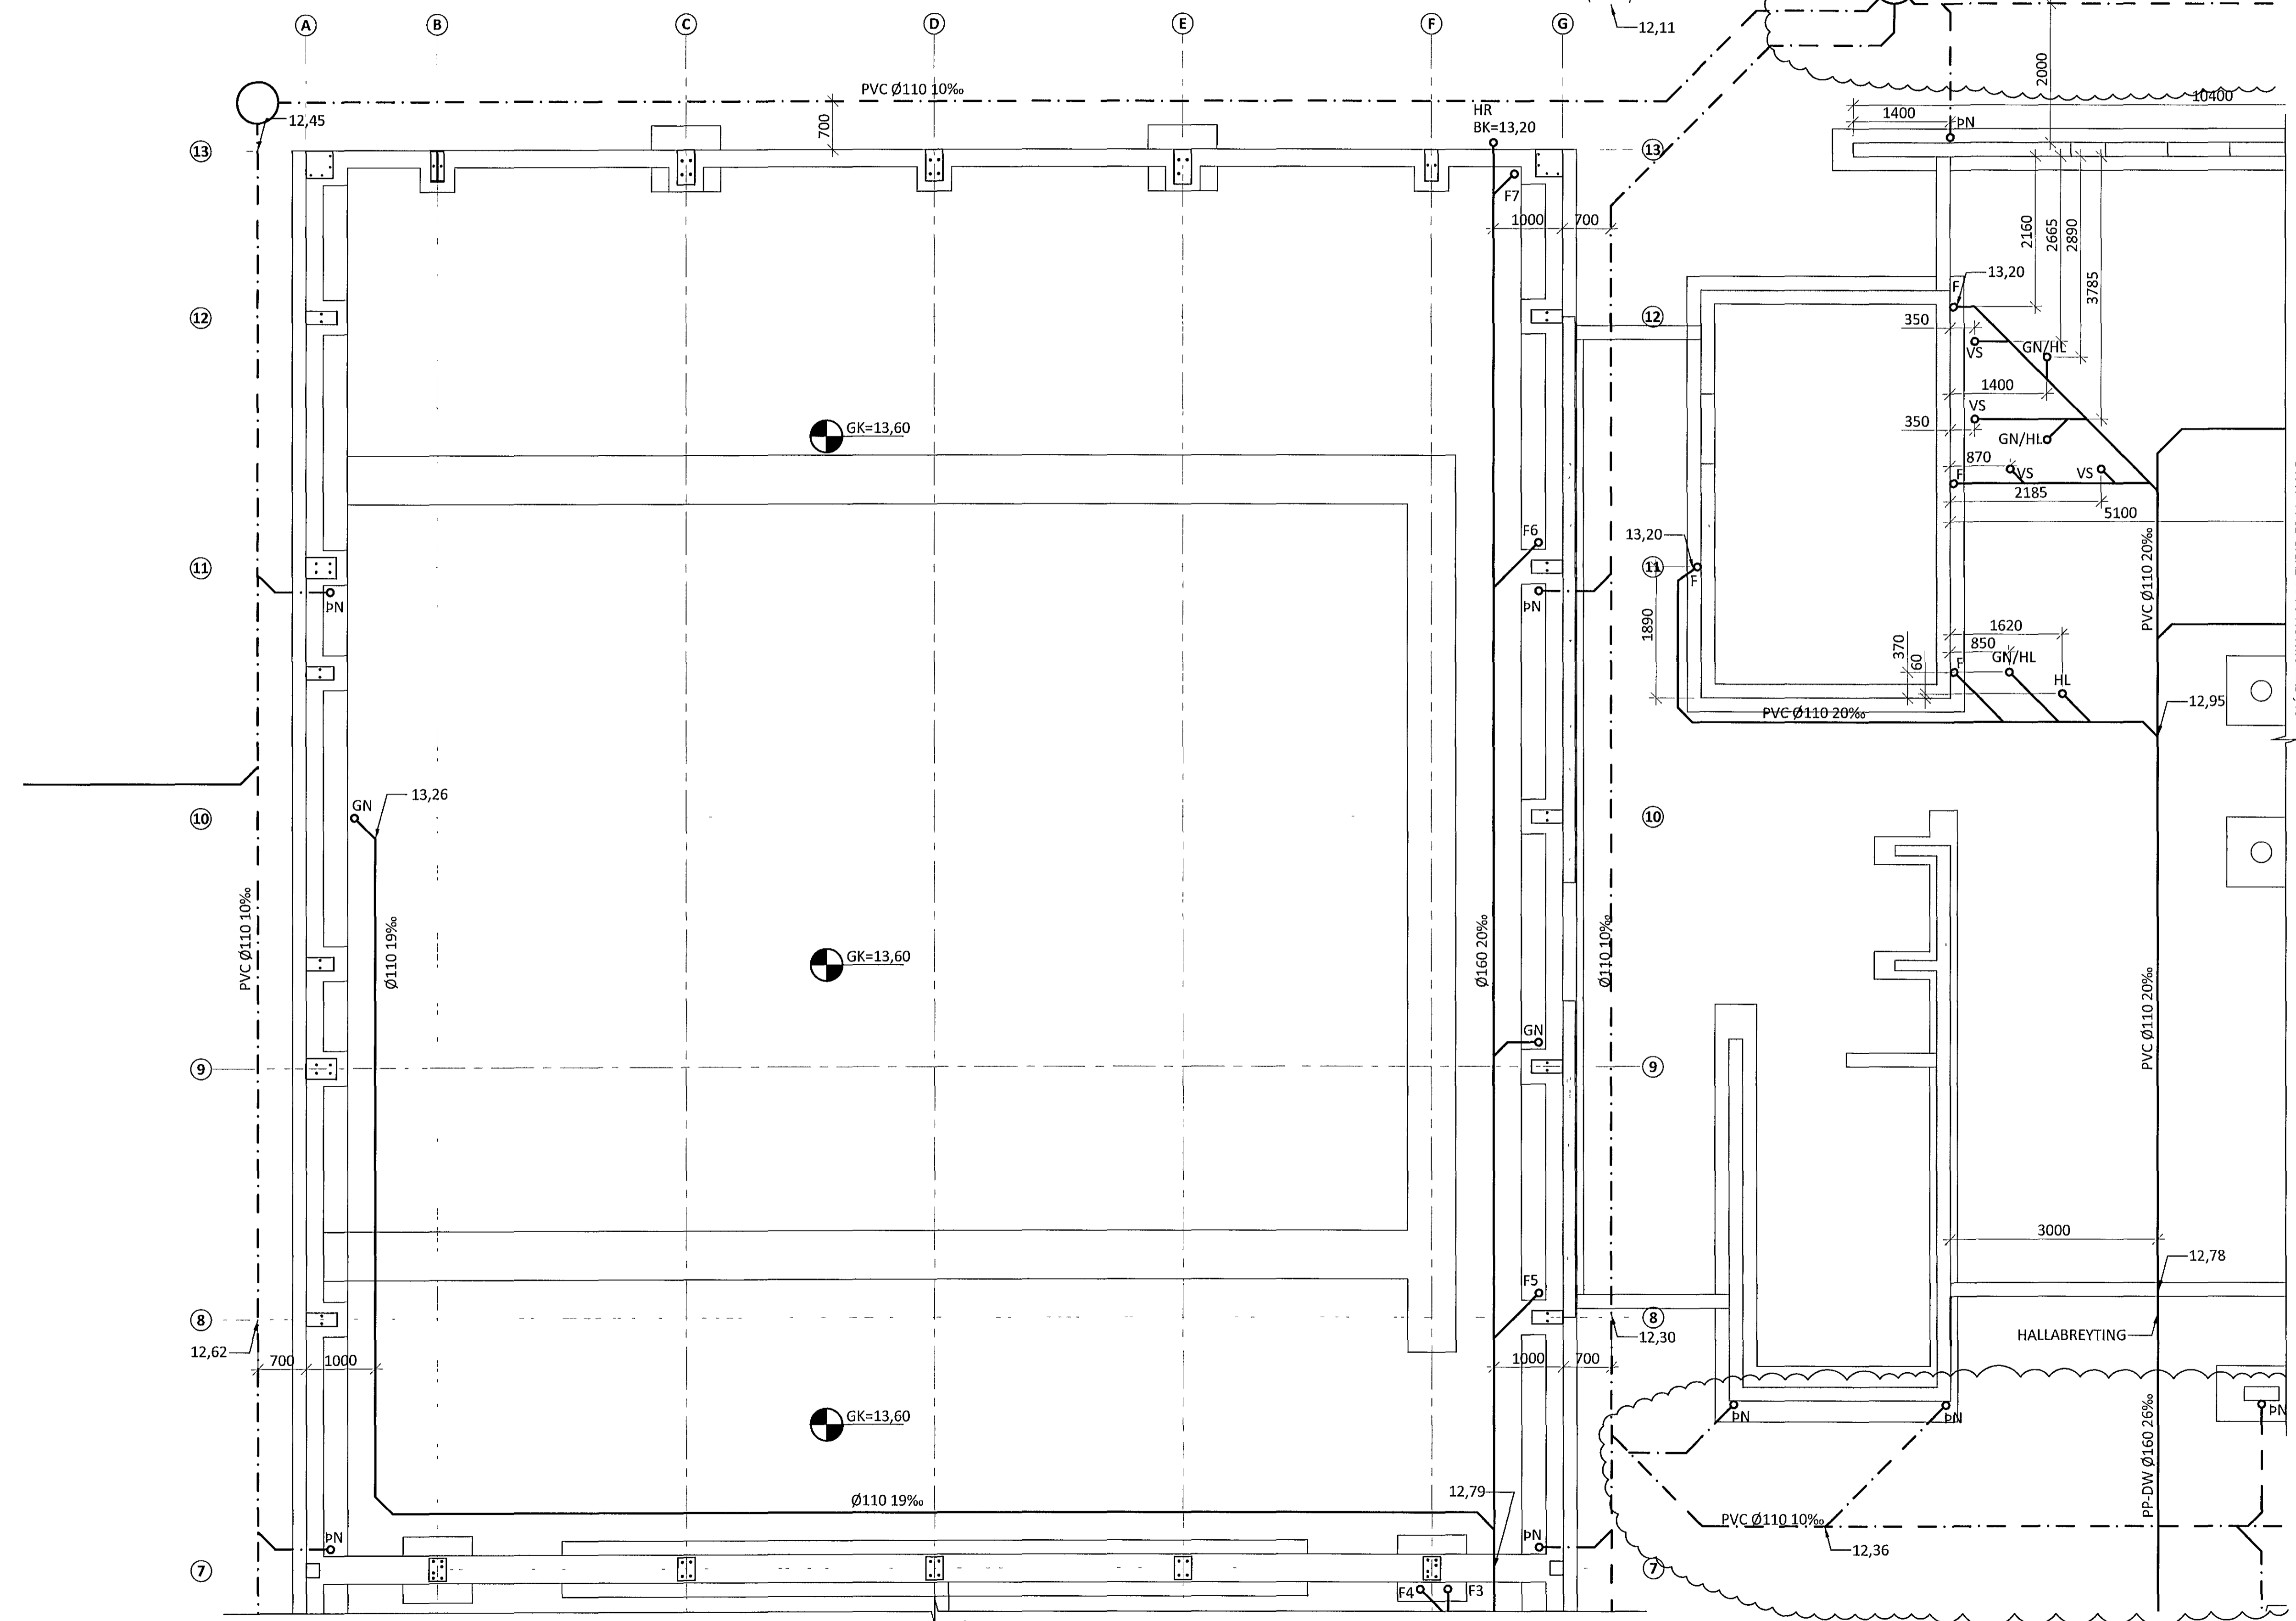

SJÁ TEIKNINGU 0003 FYRIR FRAMHALD

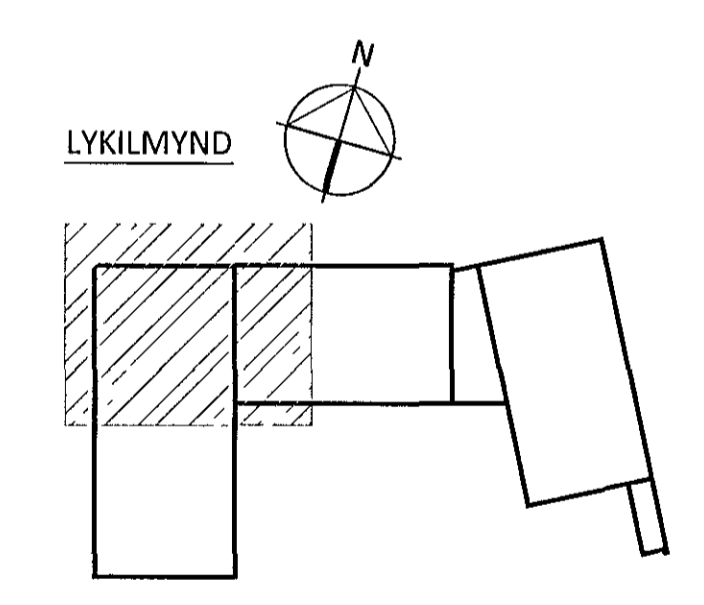

ARITUN ADALHÁNDUÐAR  
F. Hrólfur S. Gunnarsson KT 091251-2013

ALMENNAR SKÝRINGAR SJÁ TEIKNINGU -2-A000

C	30 09 14	KÓTUM OG LAGNALEIÐUM BREYTT
B	04 09 14	LAGNALEIÐUM OG KÓTUM BREYTT
A	08 08 14	LAGNALEIÐUM BR OG BÆTT VÍÐ LOGNUM
BR	DAGS	BREYTING
		SAMP

**ferill**  
VERKFRÆÐISTOFA

**FLUGVELLIR 1** HAFNARFIRDI  
NÝBYGGING  
FRÁVEITULAGNIR  
GRUNNMYND

SAMPYKKT	KT	121260-4689
HÖNNUÐUR	FYRIFARIÐ	DAGS UTG
GST	PAG	22 05 14
MKV	VERKNR	TEIKN NR
1 50	14014	2 - 0001
		BREYTT
		C