




Samþykkt þarri .


24 SEP 2014

Byggingafulltrúnn í Hafnarfirði
Fh. Sigurður Steinar Jónsson

Stuðst er við samþykktar teikningar
Águstar Þórðarsonar byggingarfræðings, sem
samþykktar voru 31 jan 2007

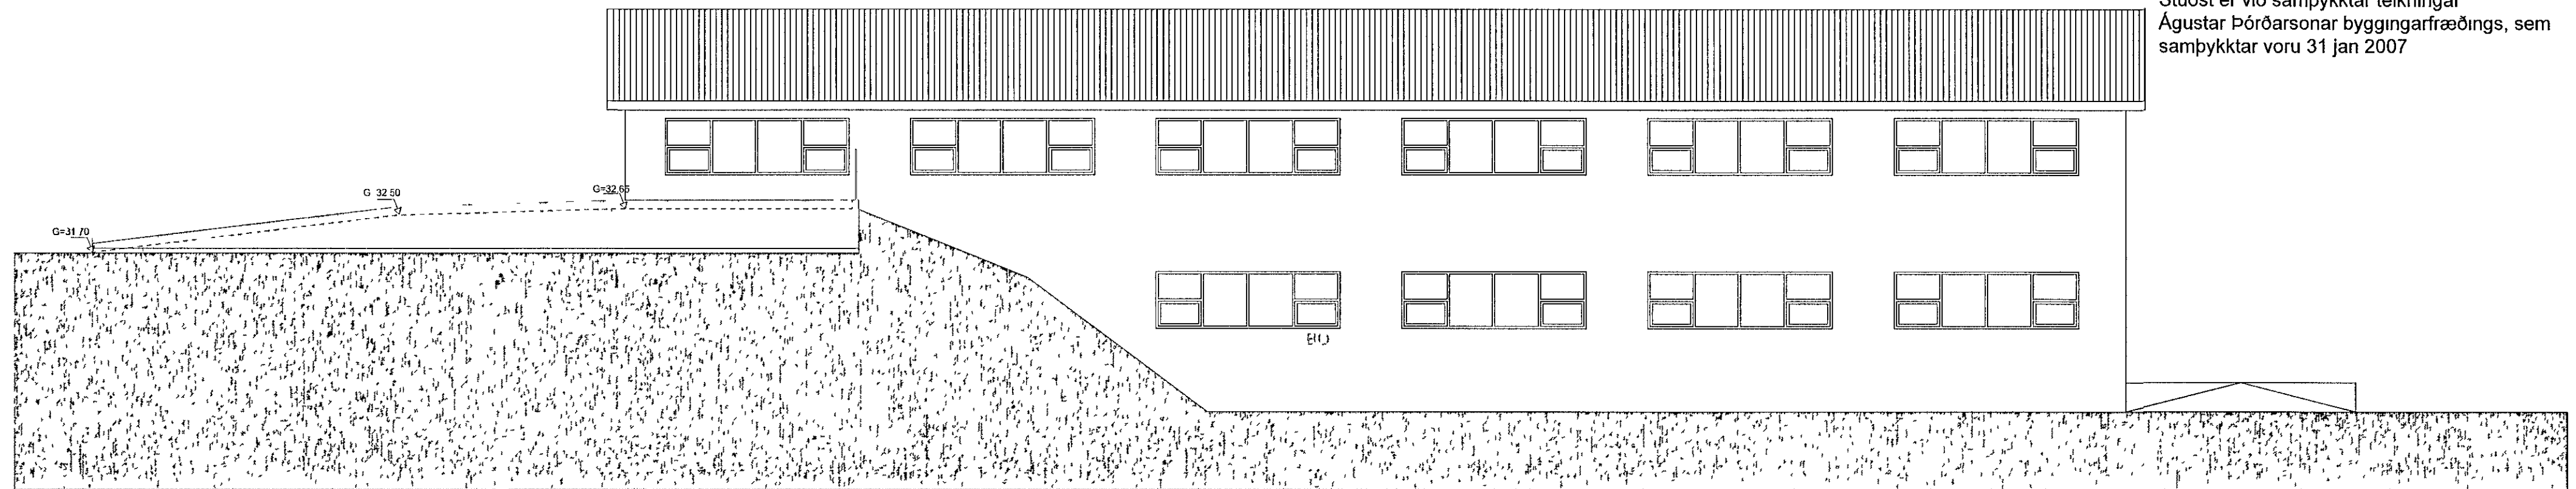

austur

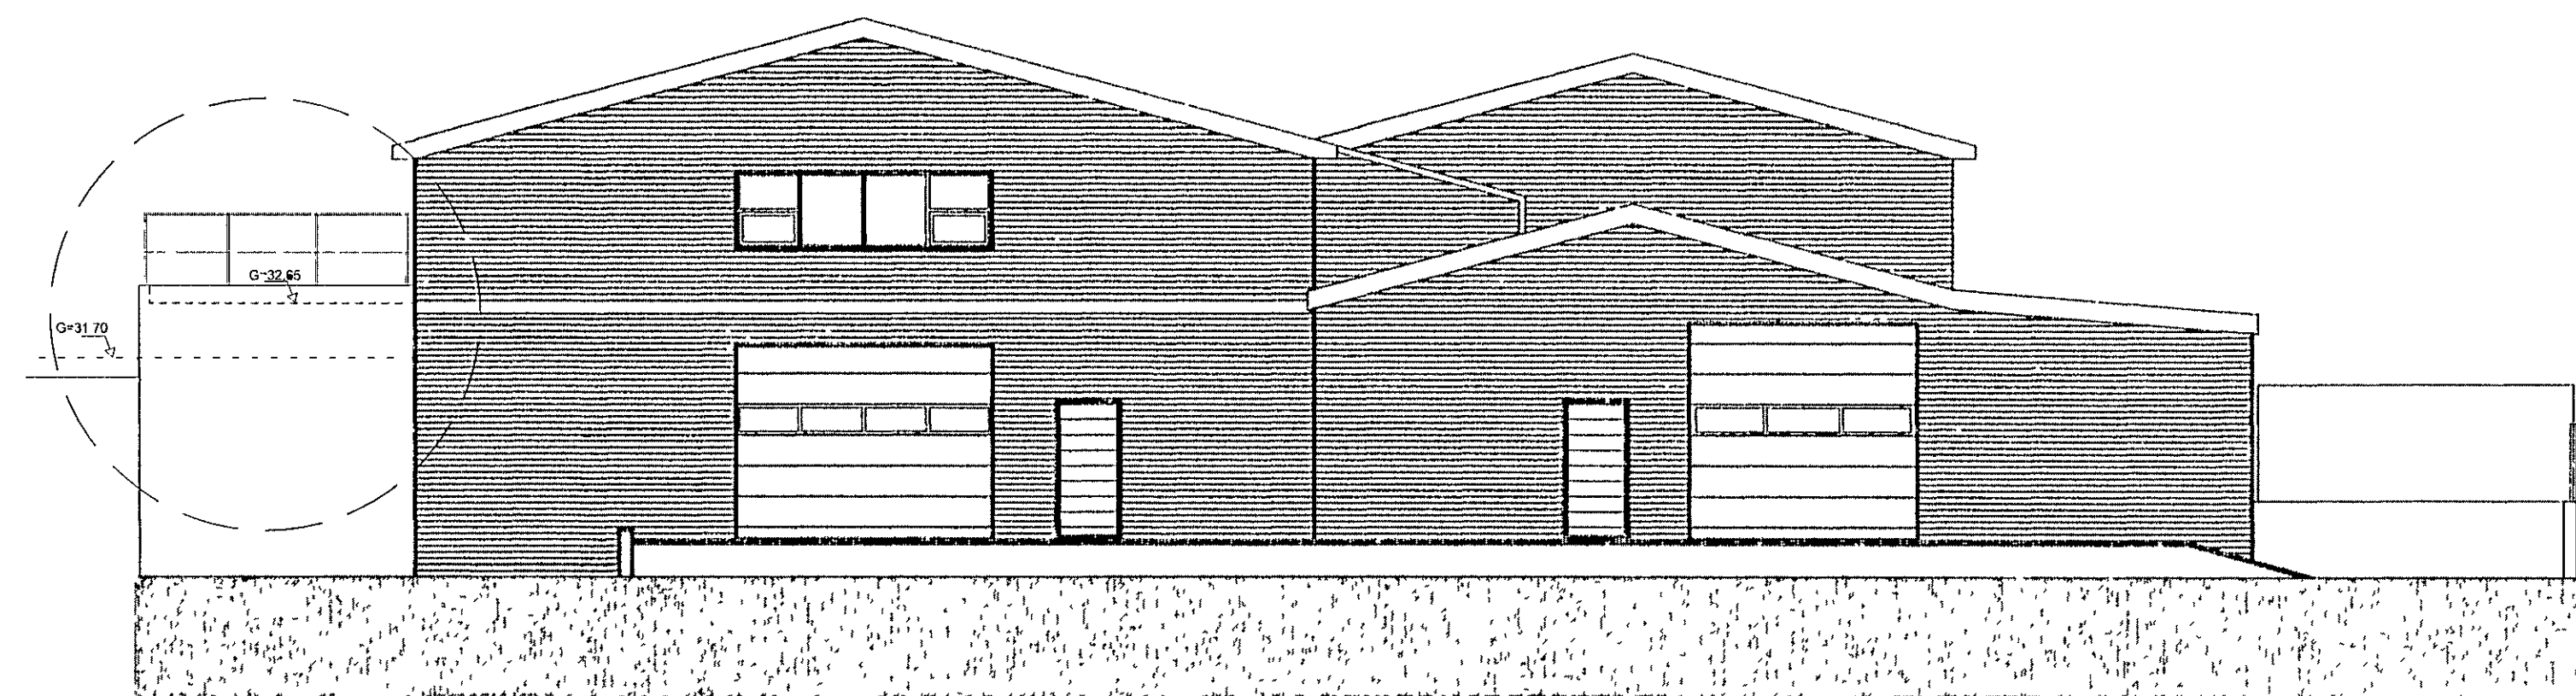

norður

Einar Ingimarsson
arkitekt
Lýnghéla 3 110 Reykjavík
Símar: 597 2772 894 4878
netfang: lynghele@eimnet.is

Melabraut 17 Hafnarfirði

ásyndir

skala: 1:100

bl. 3 / umf. 14

3/4

Einar Ingimarsson