
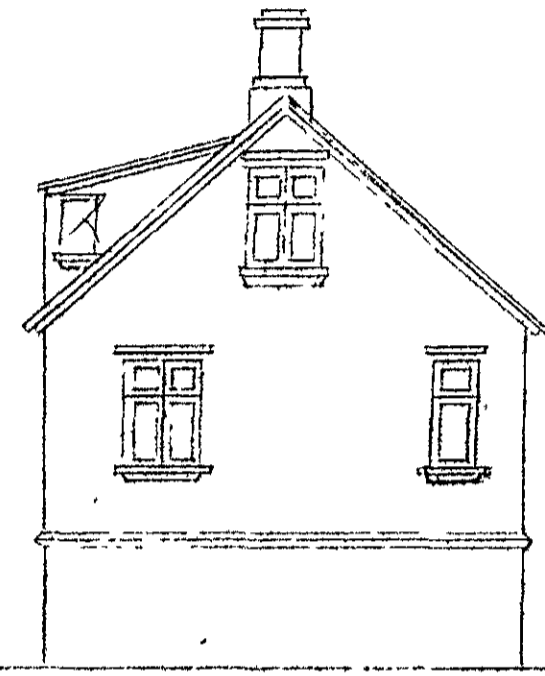
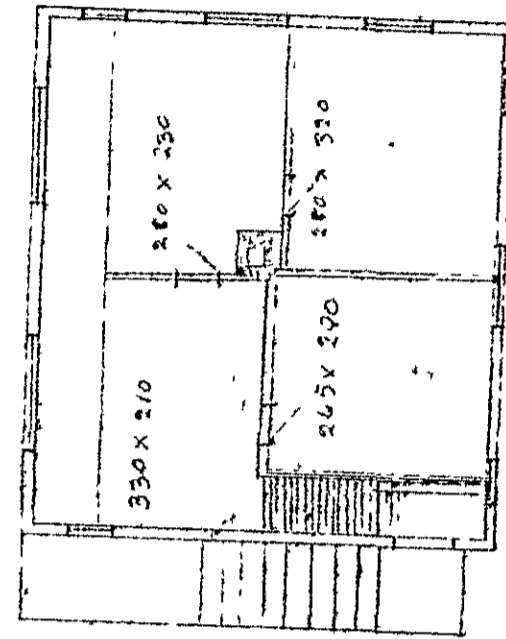
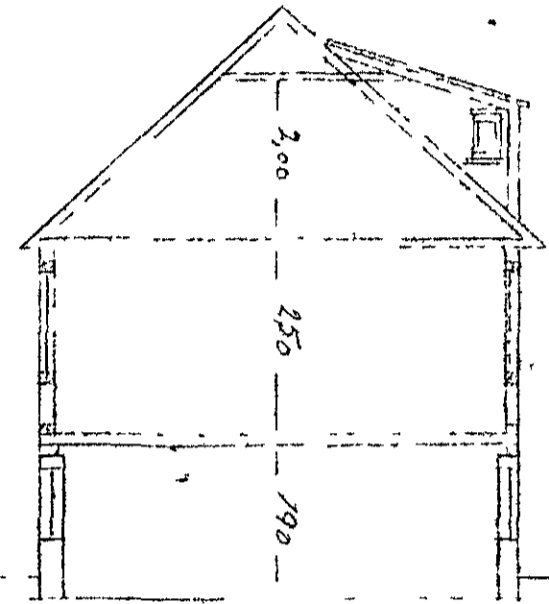


Nönnustíg 3
Skúli Kristjánsson

Sp. 3.10.62








Dejarverkfræðingurinn
í Hafnarfirði

Heimilad 3. hæða
pösta inn gluggum
í ein Búgðsa

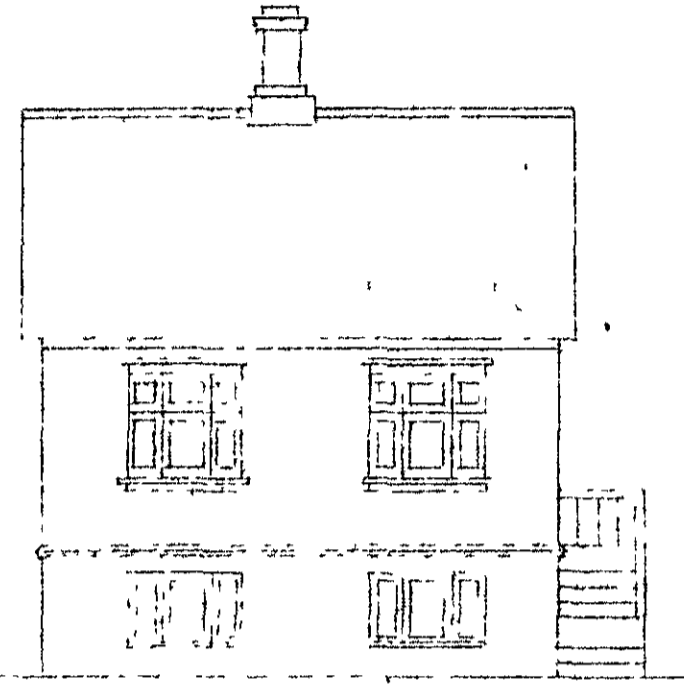

Fyrir breitingu

Eftir breitingu

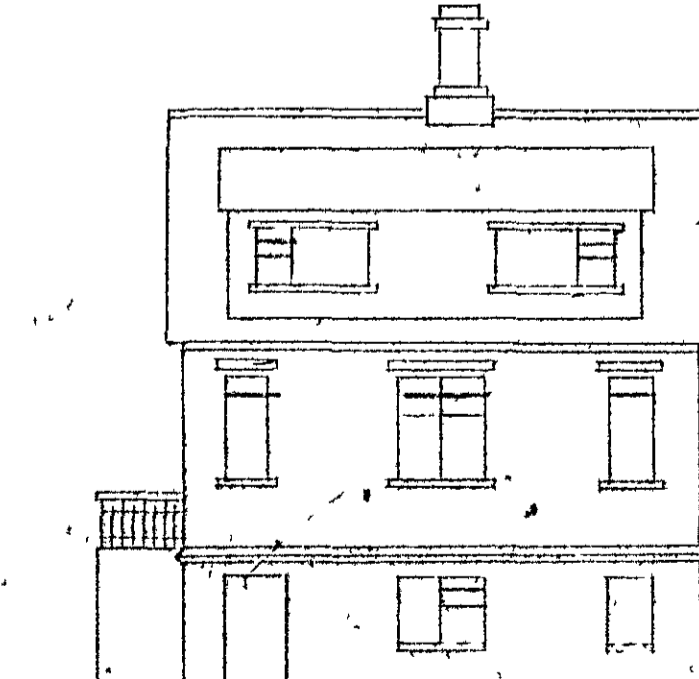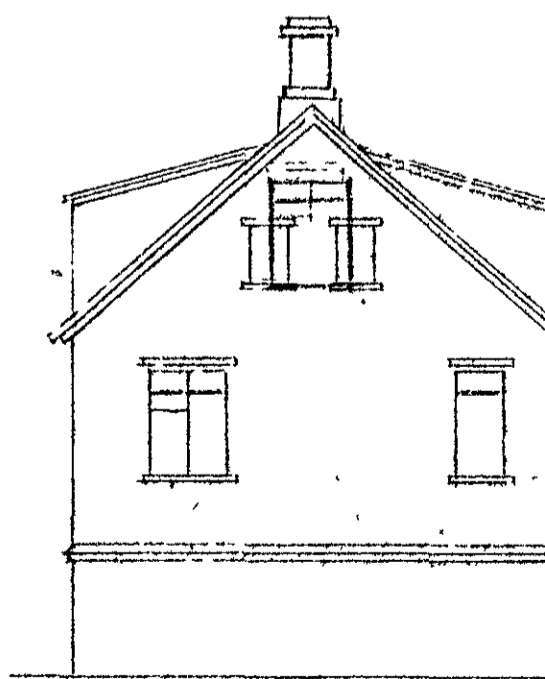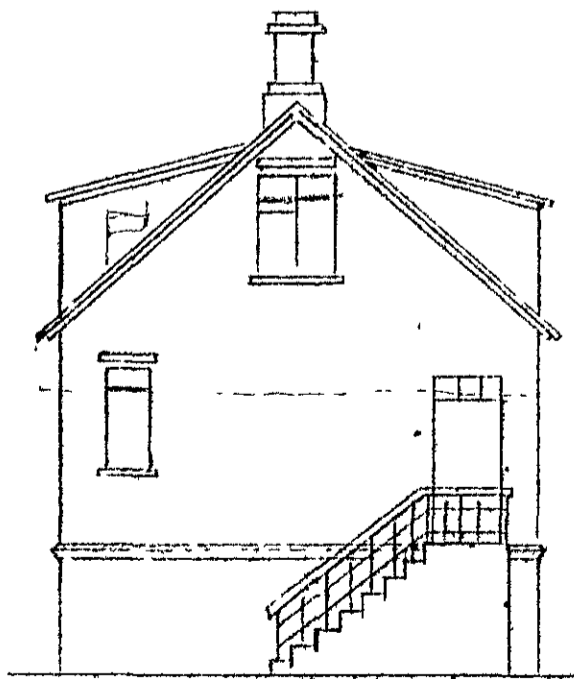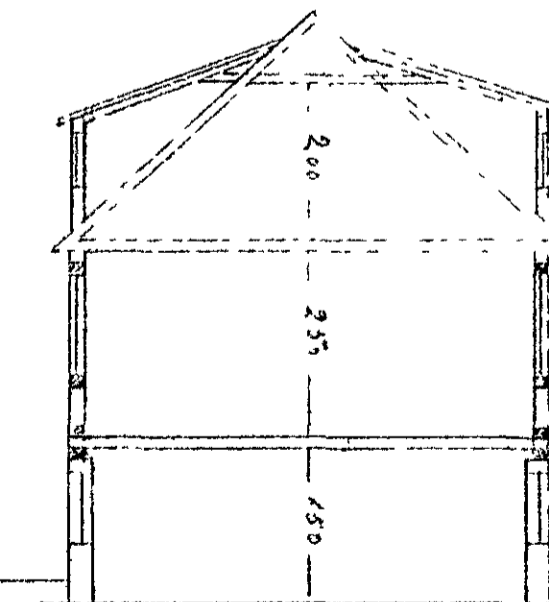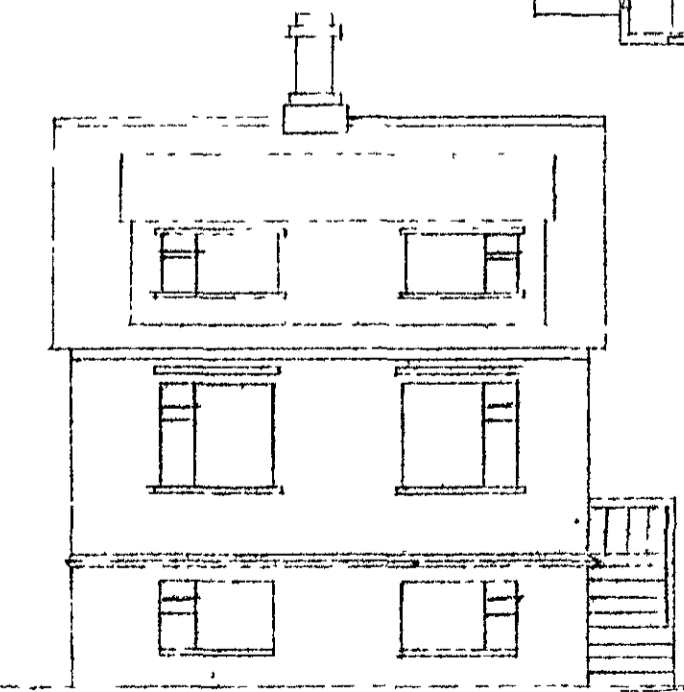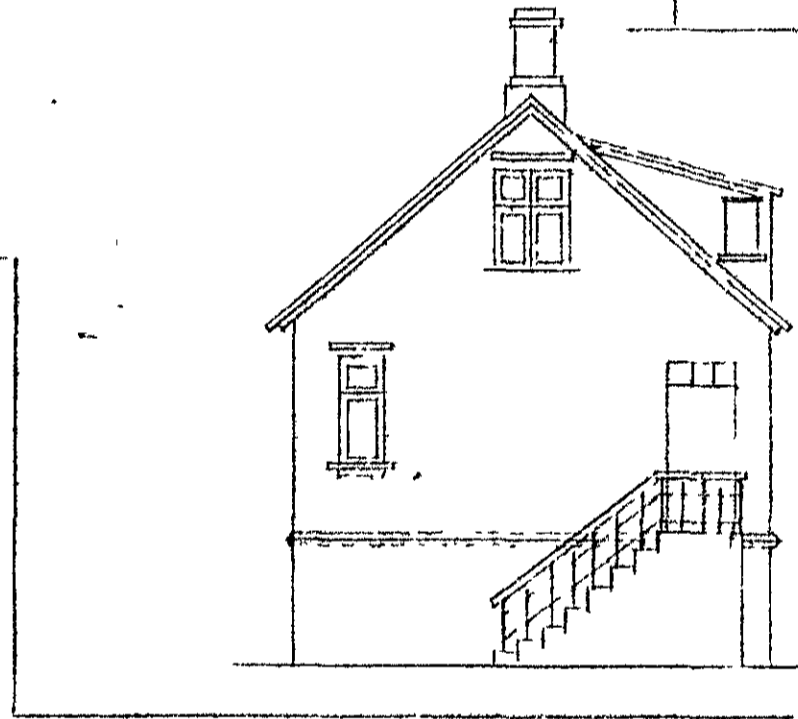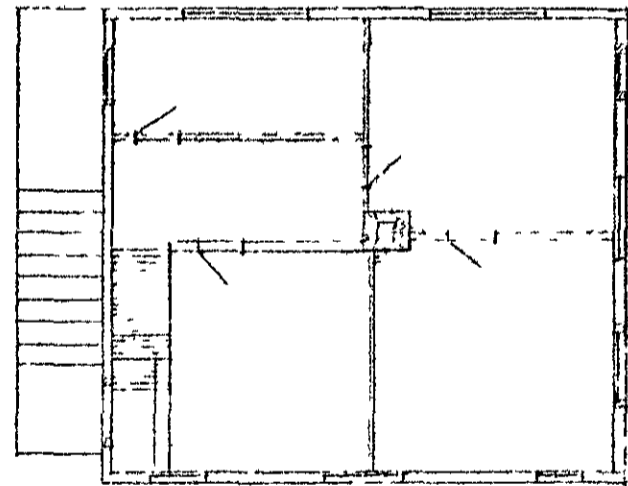

Olduborg 2.
Hafnarfirði
Páll Þorkelsson