



Breyting á húsi við Nonnusveg nr. 8, Hafnarfirði m.k.v. 1-100

Fyrir Breytingu

Jambýki & Lindby 1919  
 nándar p. 14.6.1919  
 BYGGINGAFLUTUNN  
 Í HAFNARFIRÐI  
 S. Jónsson

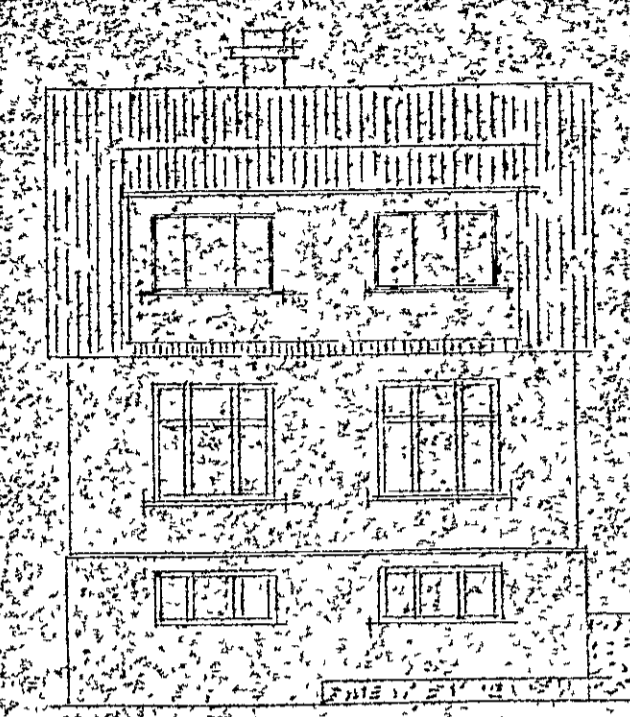

Súður

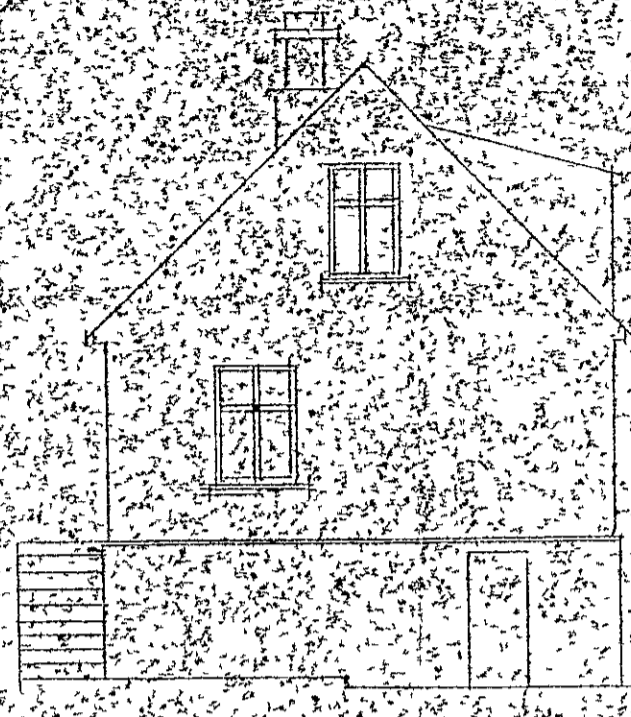


Vestur



Austur


Eftir Breytingu

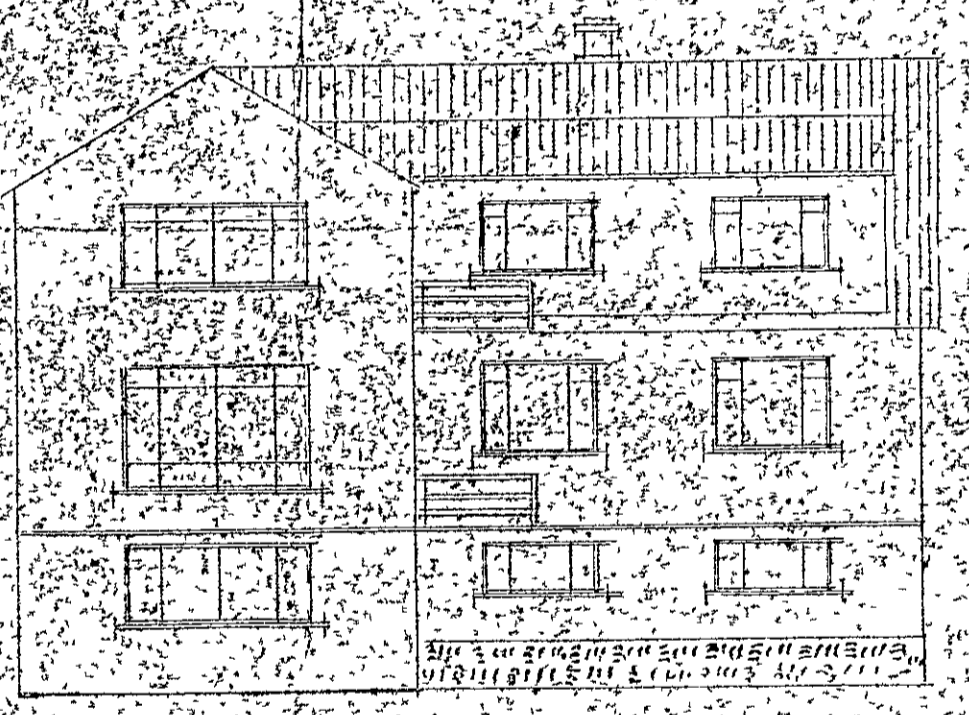




Súður



Vestur

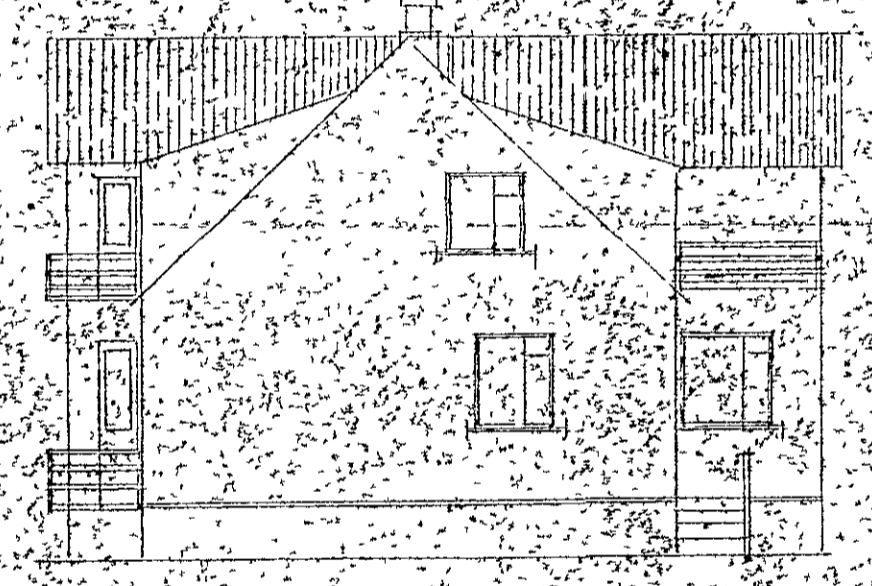

Austur. Húsdin færast samkvæmt því sem sýnt er með myndu.

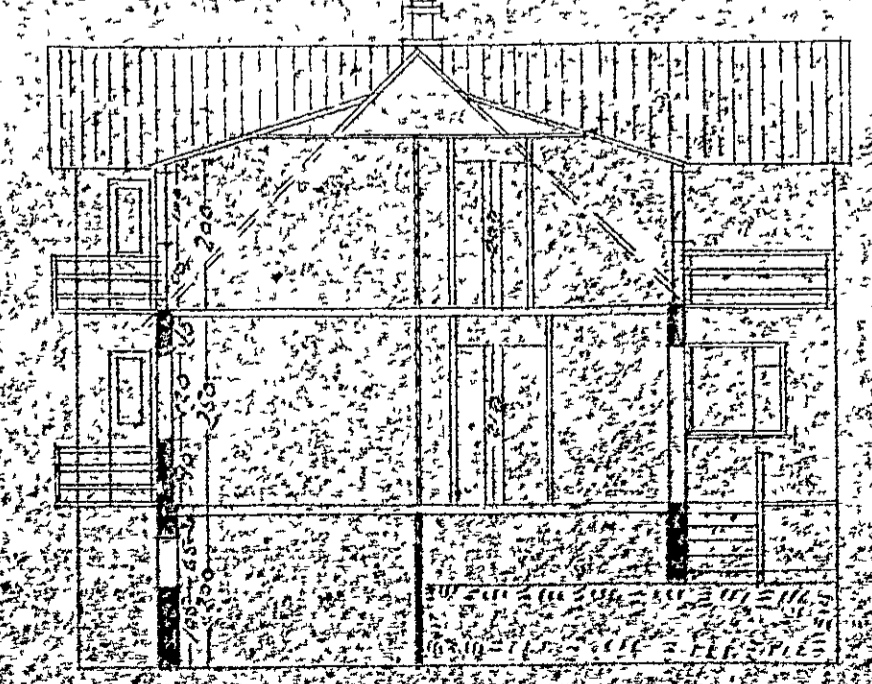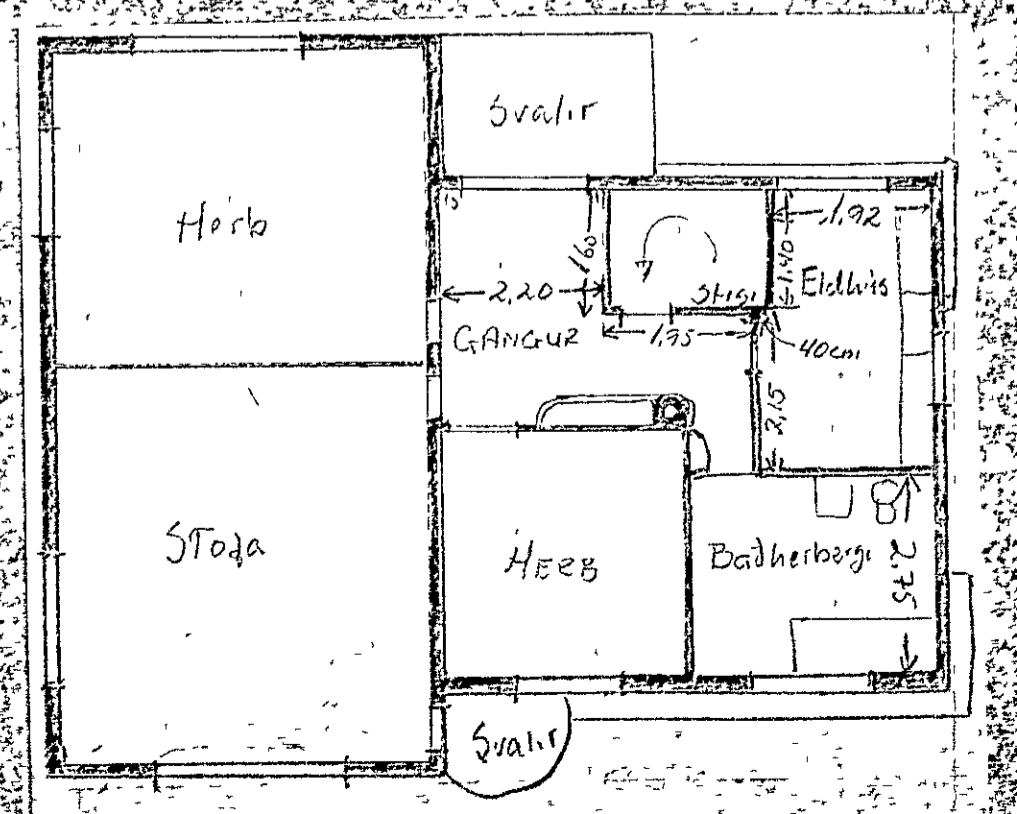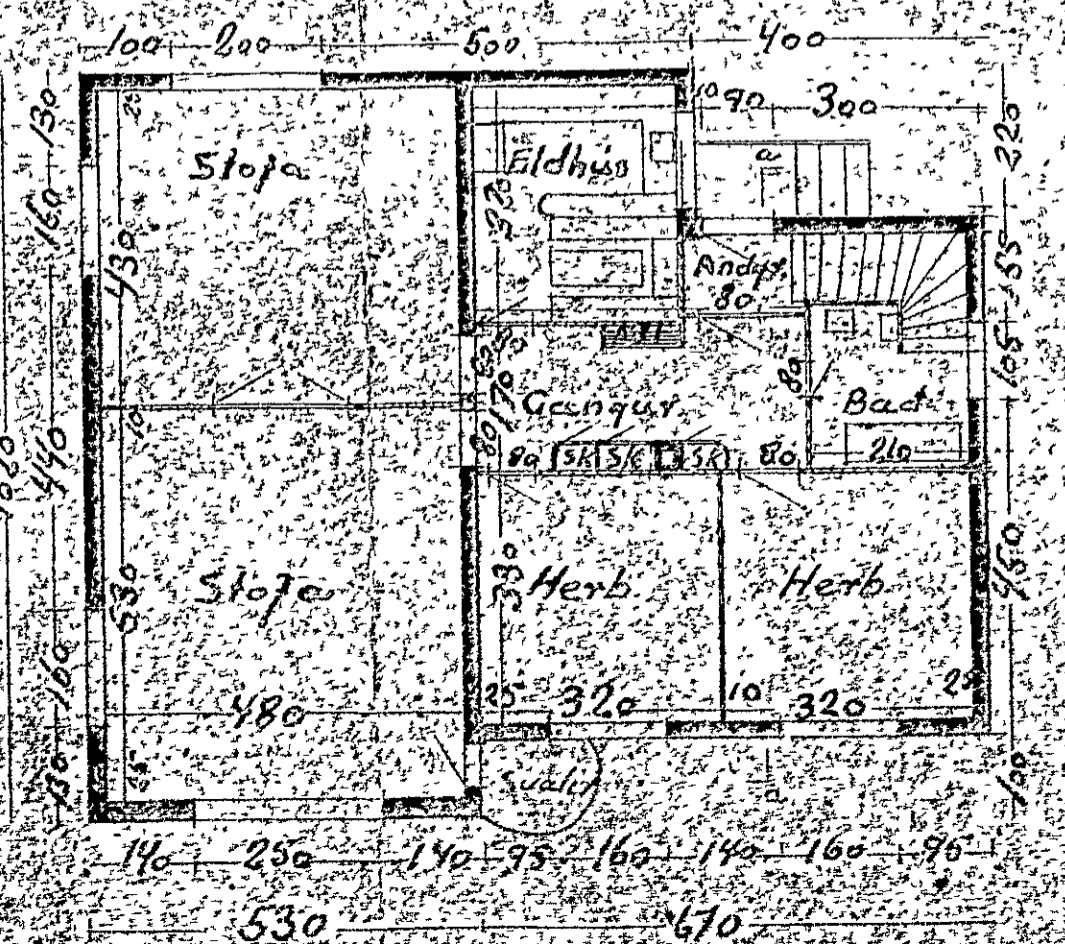

7.30 m<sup>3</sup> allt inn

10d V. Siga  
 Siga  
 Nonnus