
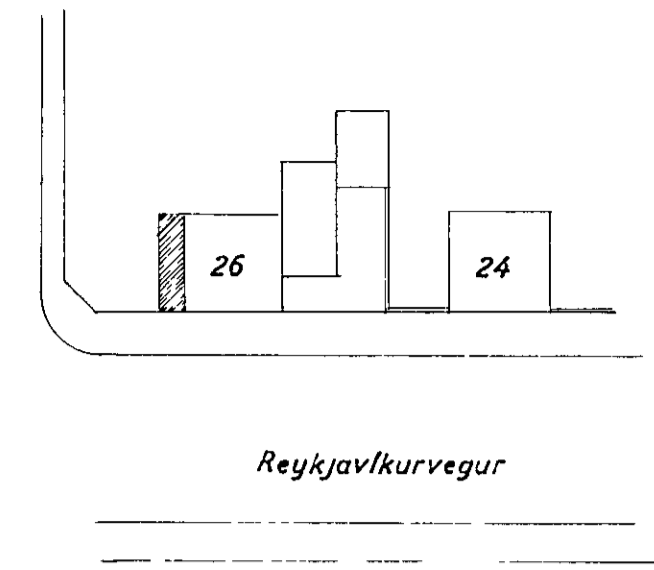


Eig:  
 Erlendur Halldórsson  
 Reykjavíkurveg nr. 26  
 Viðbygging 1:100

AFSTÖÐUMYND

1 500









27/2 1956

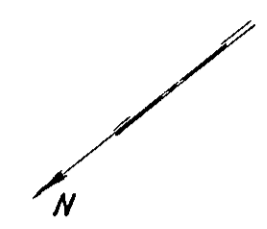

Reykjavíkurvegur

HÚSASMÍÐAMEISTARI  
 MÚRARAMEISTARI

FYRIR BREYTINGU EFTIR BREYTINGU

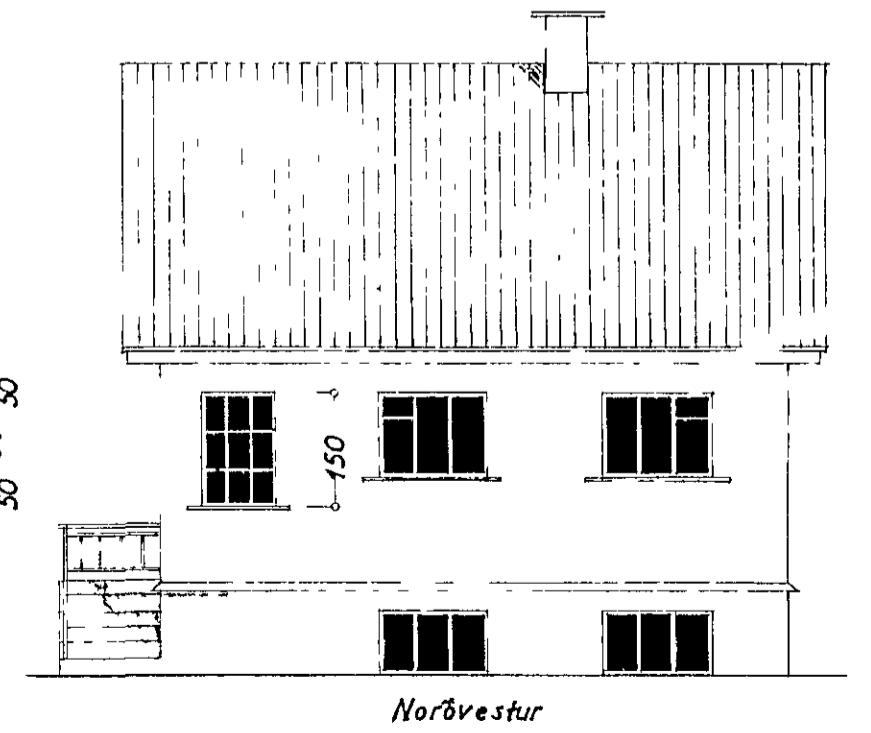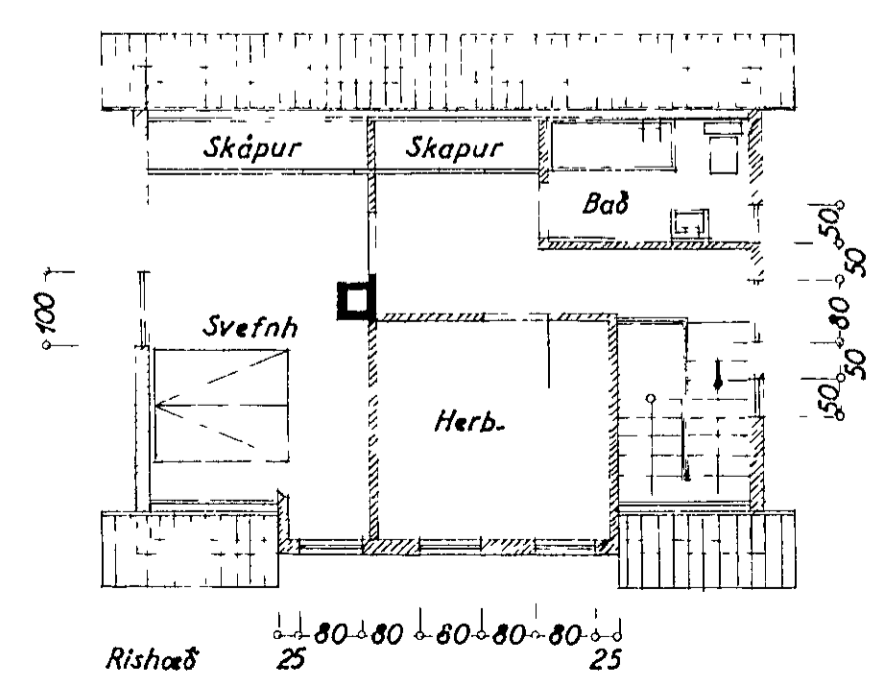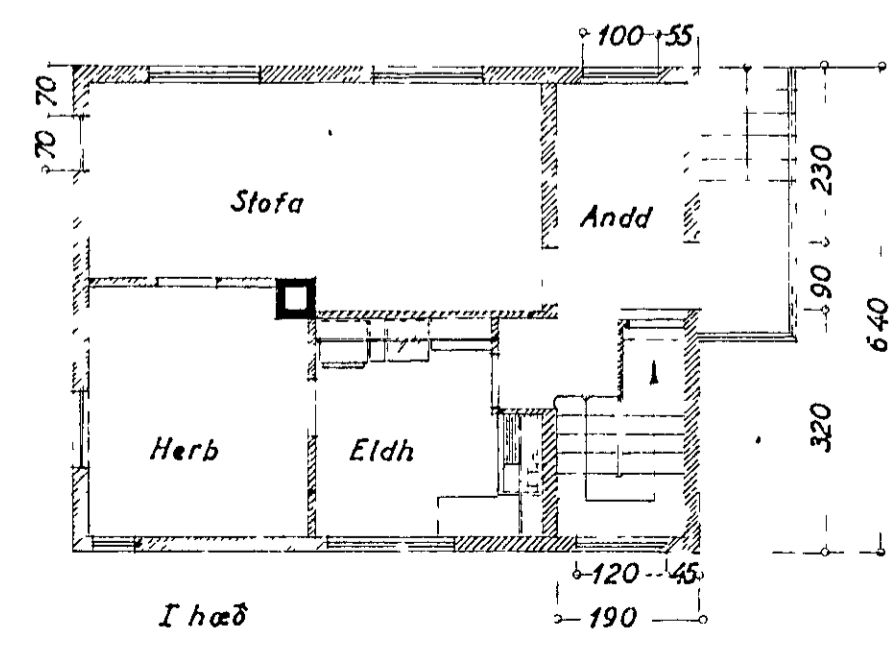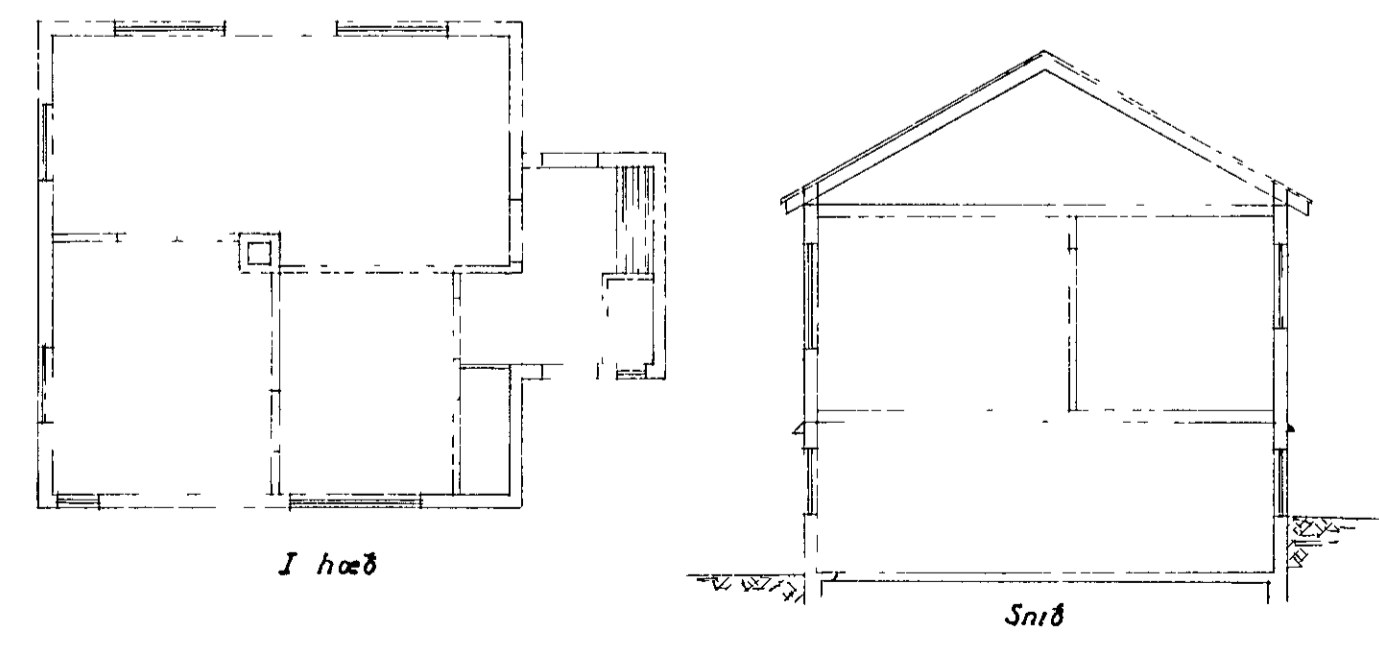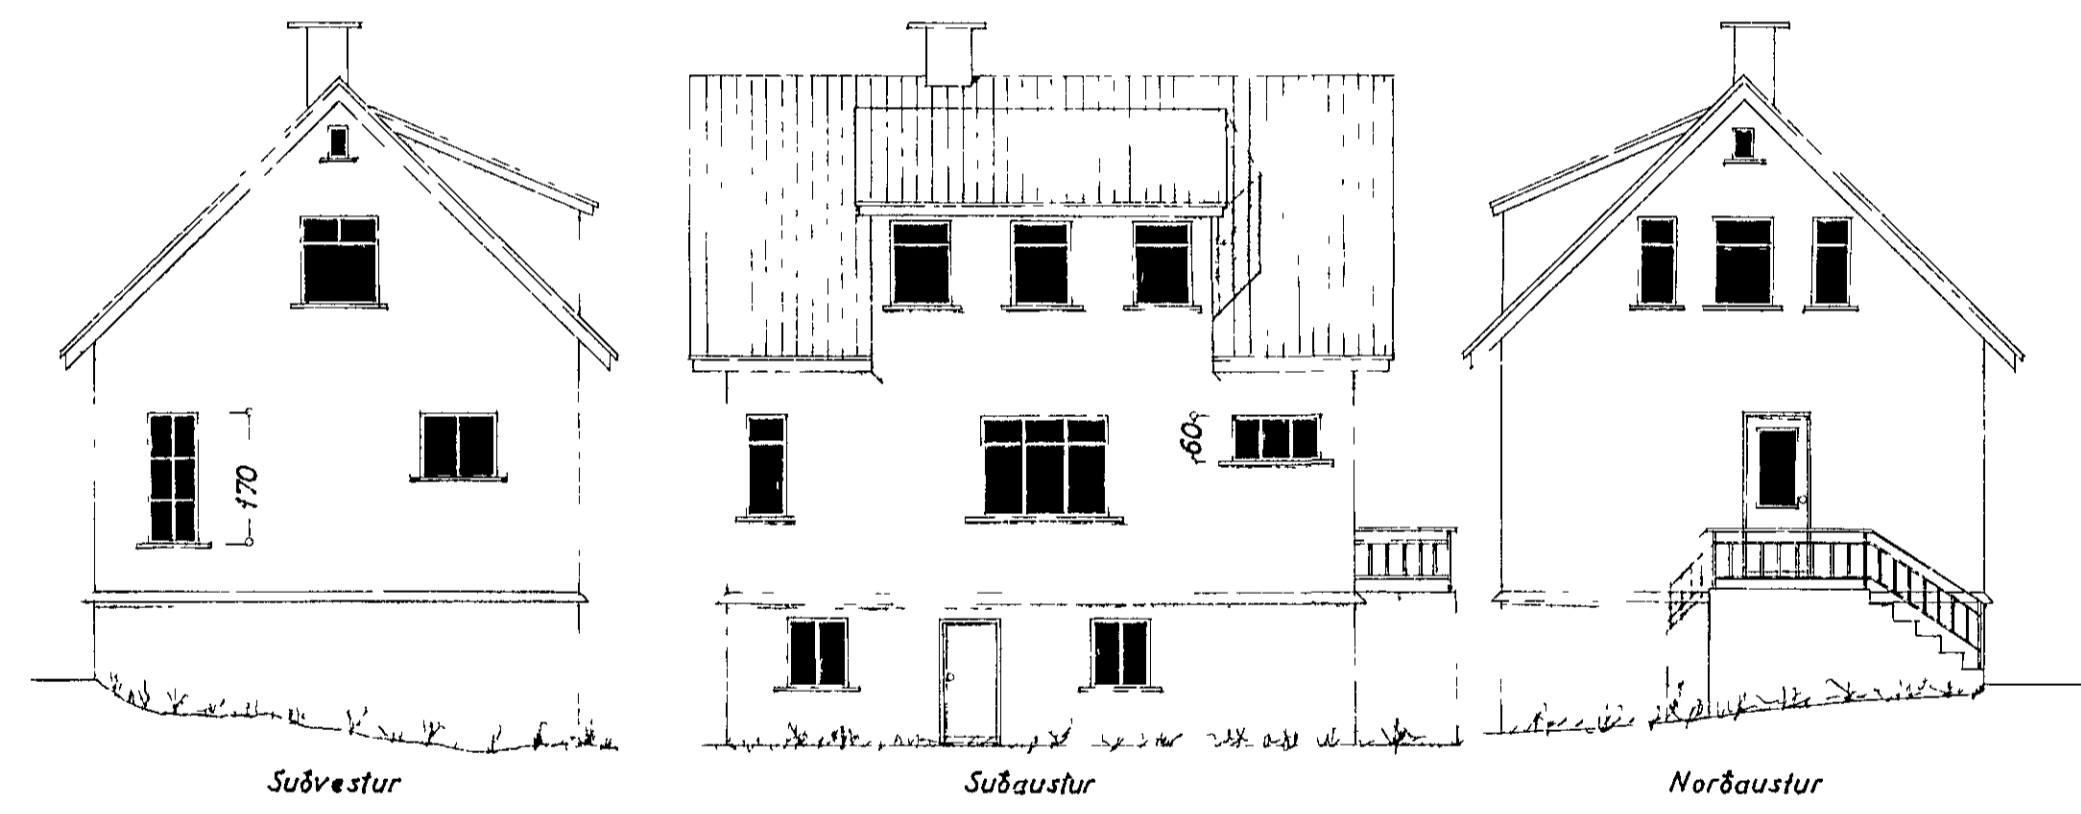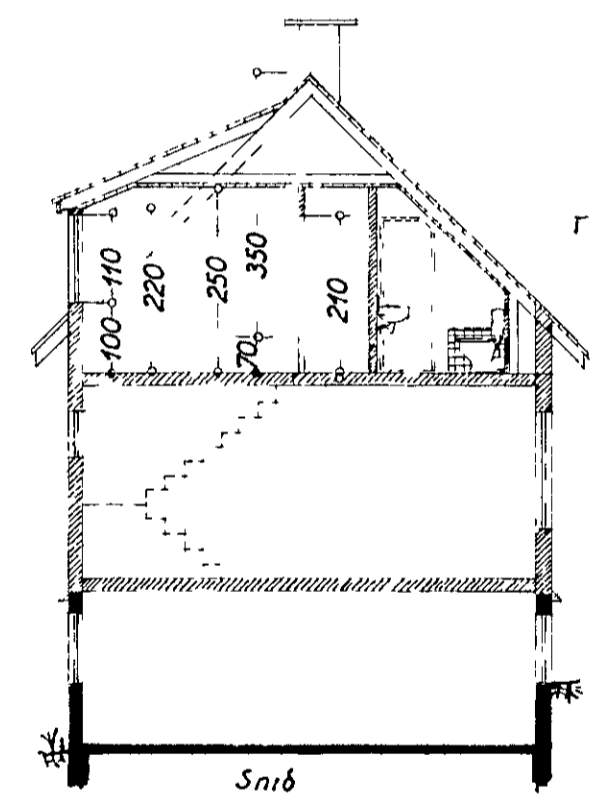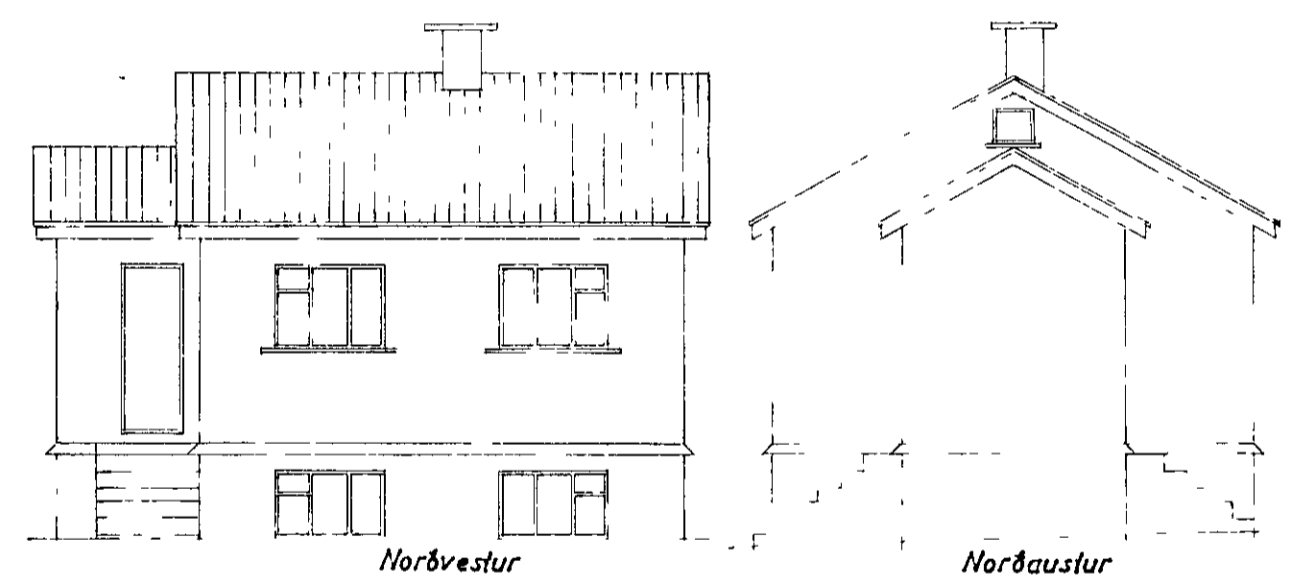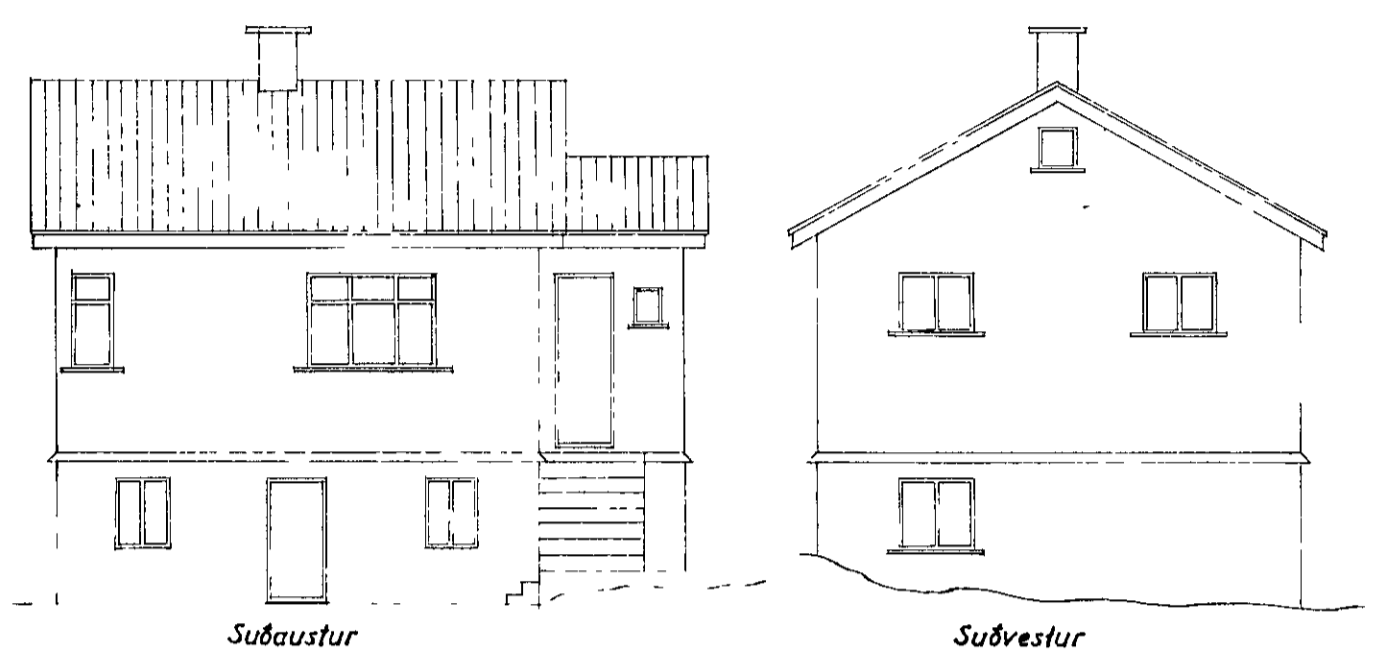

Atvikaárið í Ldb. 1956  
 F. Sigurdsson