

REYKJAVÍKURVEGUR 27

KVARNI 1:100






BREYTING

Samþykkt á fundi bygginga-
nefndar þ. 21.10.1964

BYGGINGAFULLTRÚINN
Í HAFNARFIRDI


Jón Þ. Gunnarsson

FYRIR BREYTINGU

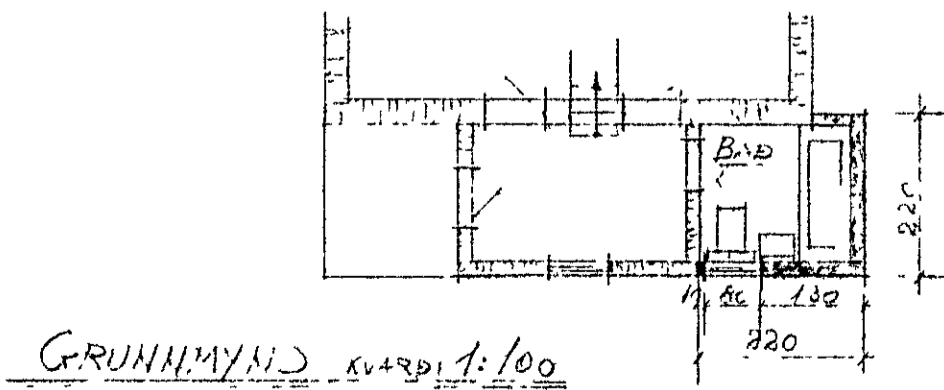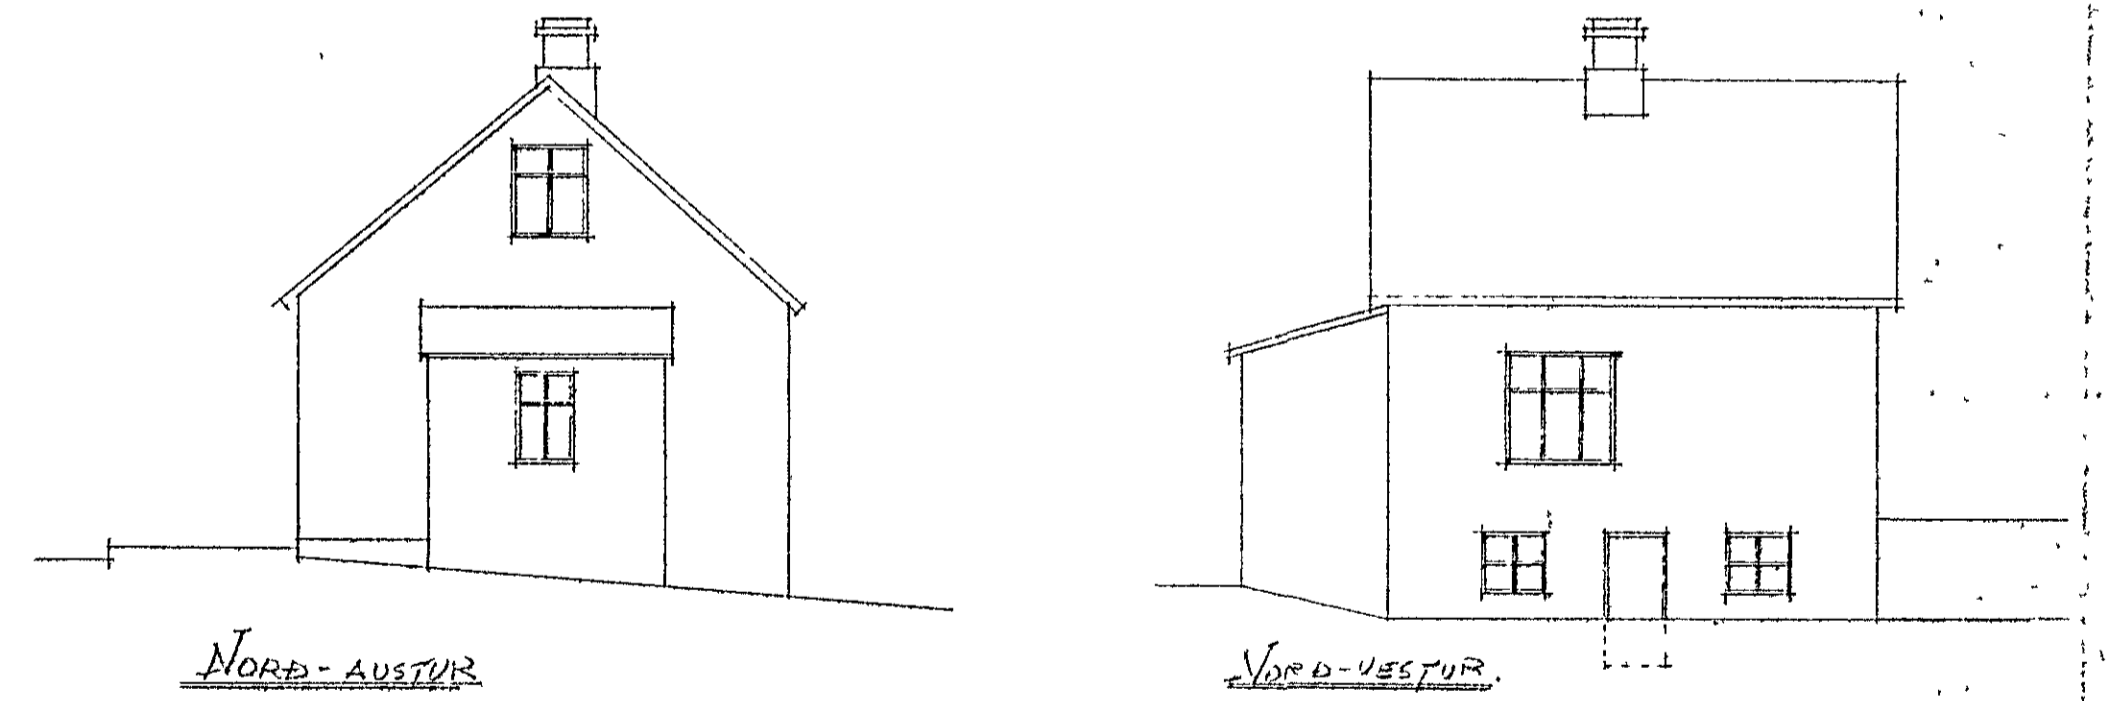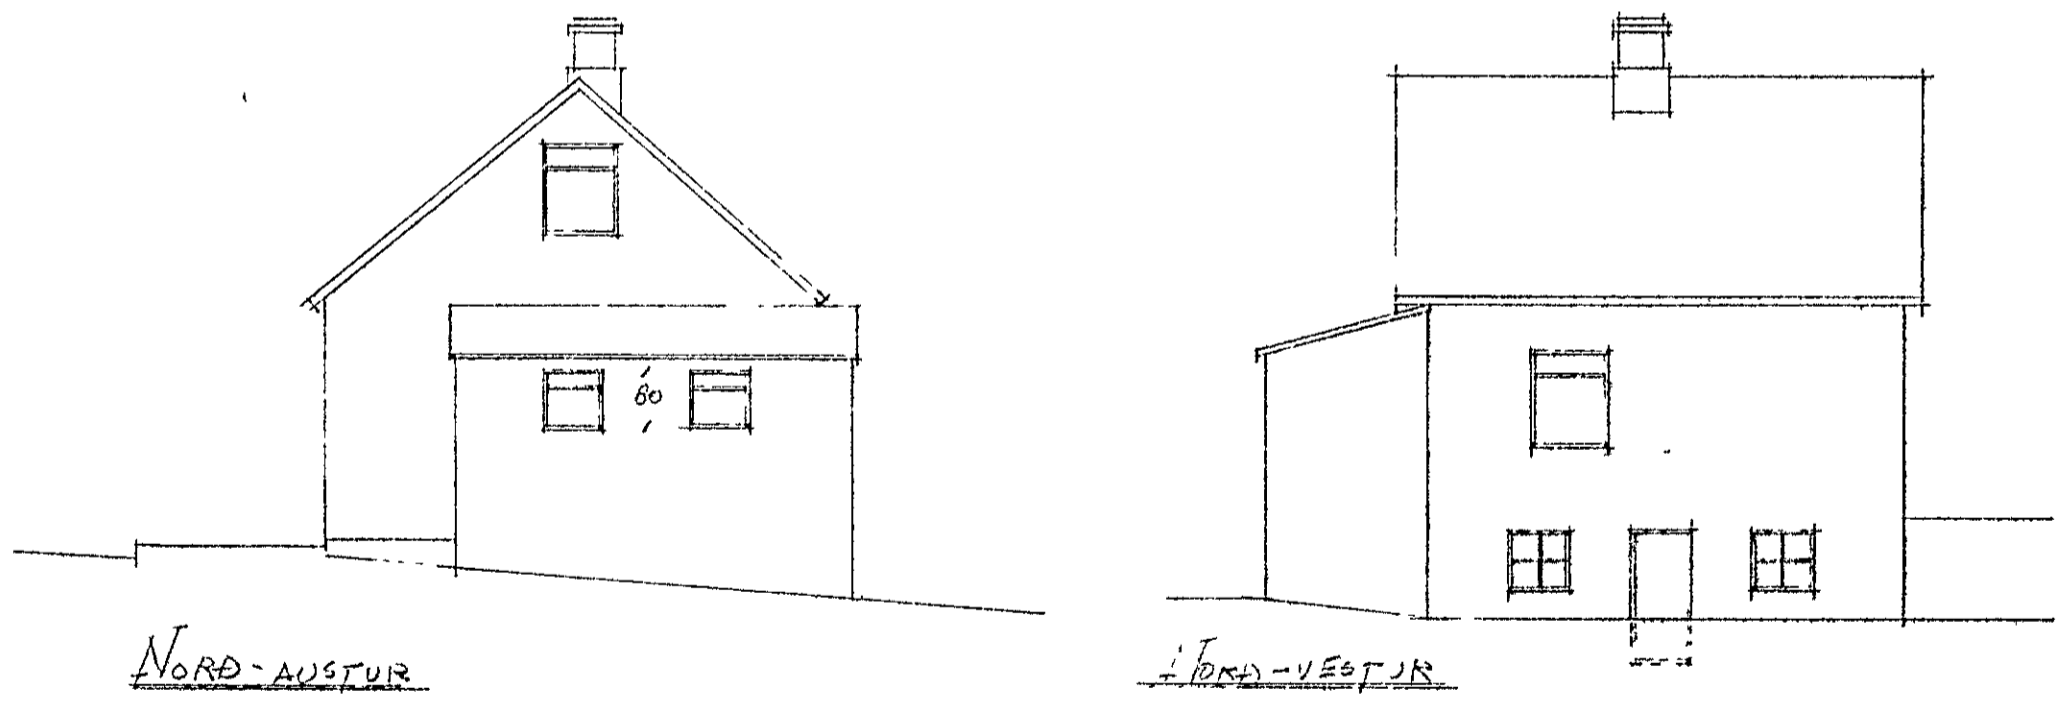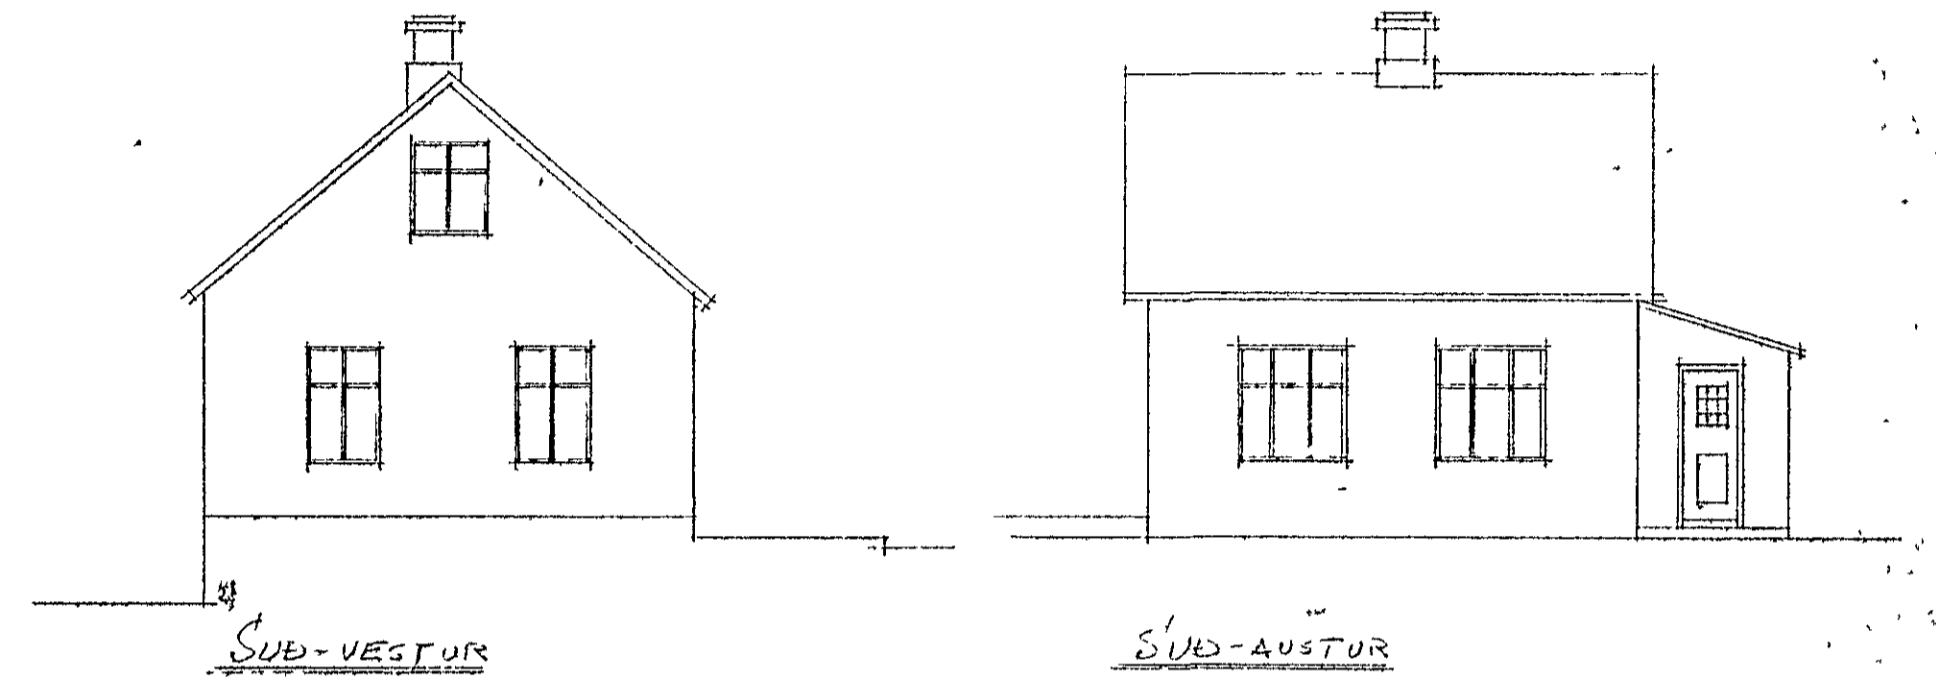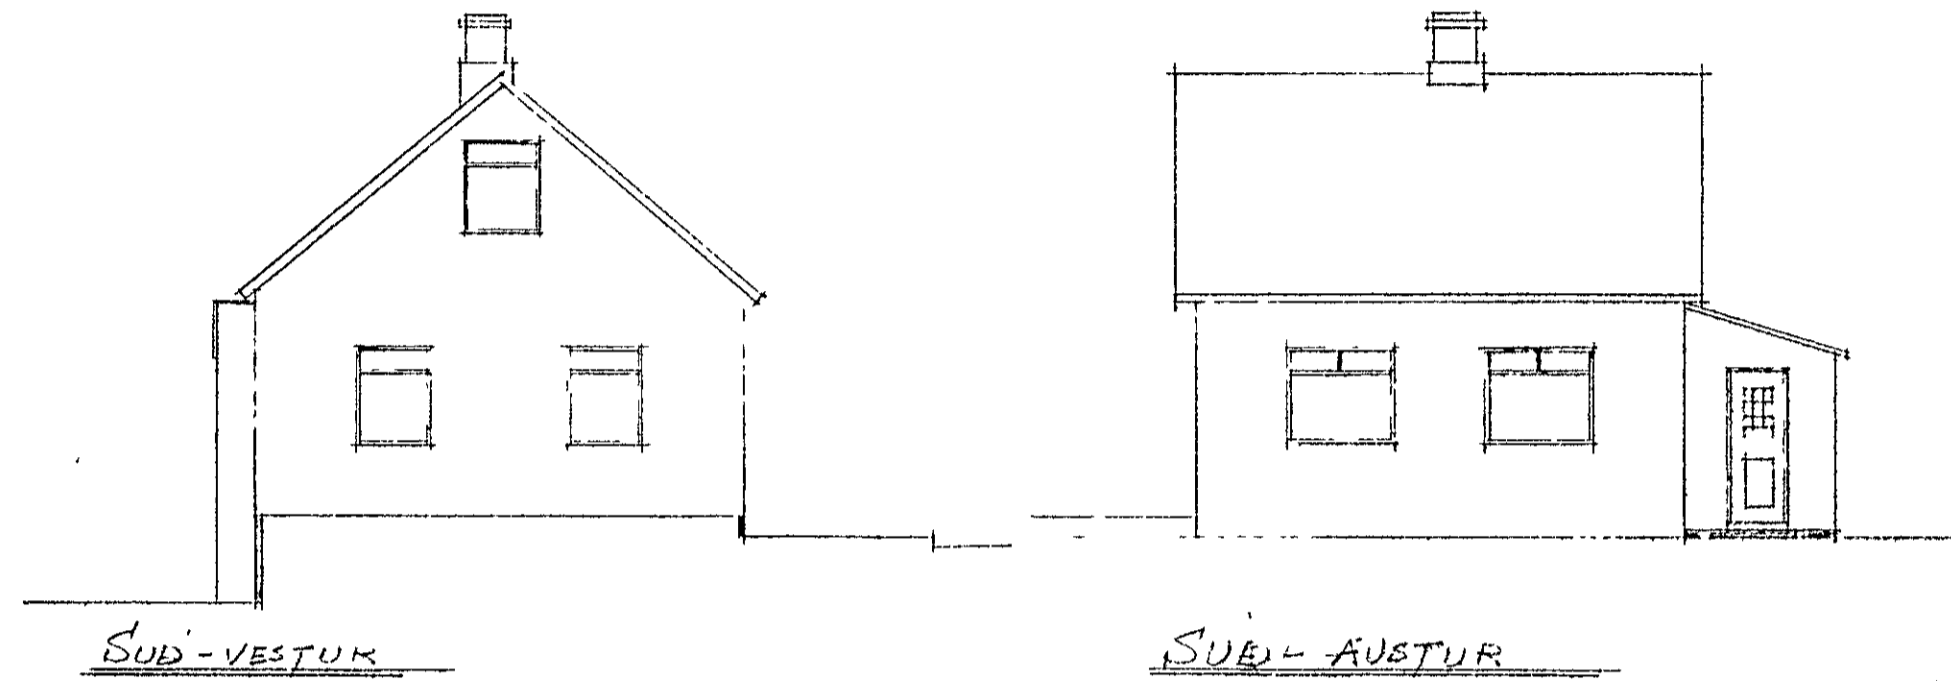

GRUNNMYNID KVARNI 1:100

STÆKKUN 45 m² - ca 12 m³

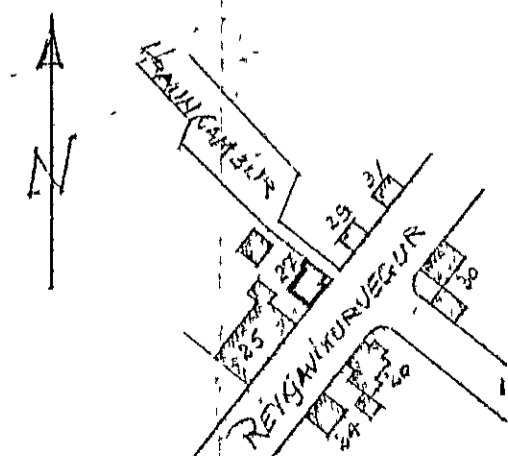

AFSTÖÐUMYND KVARNI 1:2000

Hafurð: 2. október 1964
Pállinn Þ. Gunnarsson
TEKNIFRÆÐINGUR.