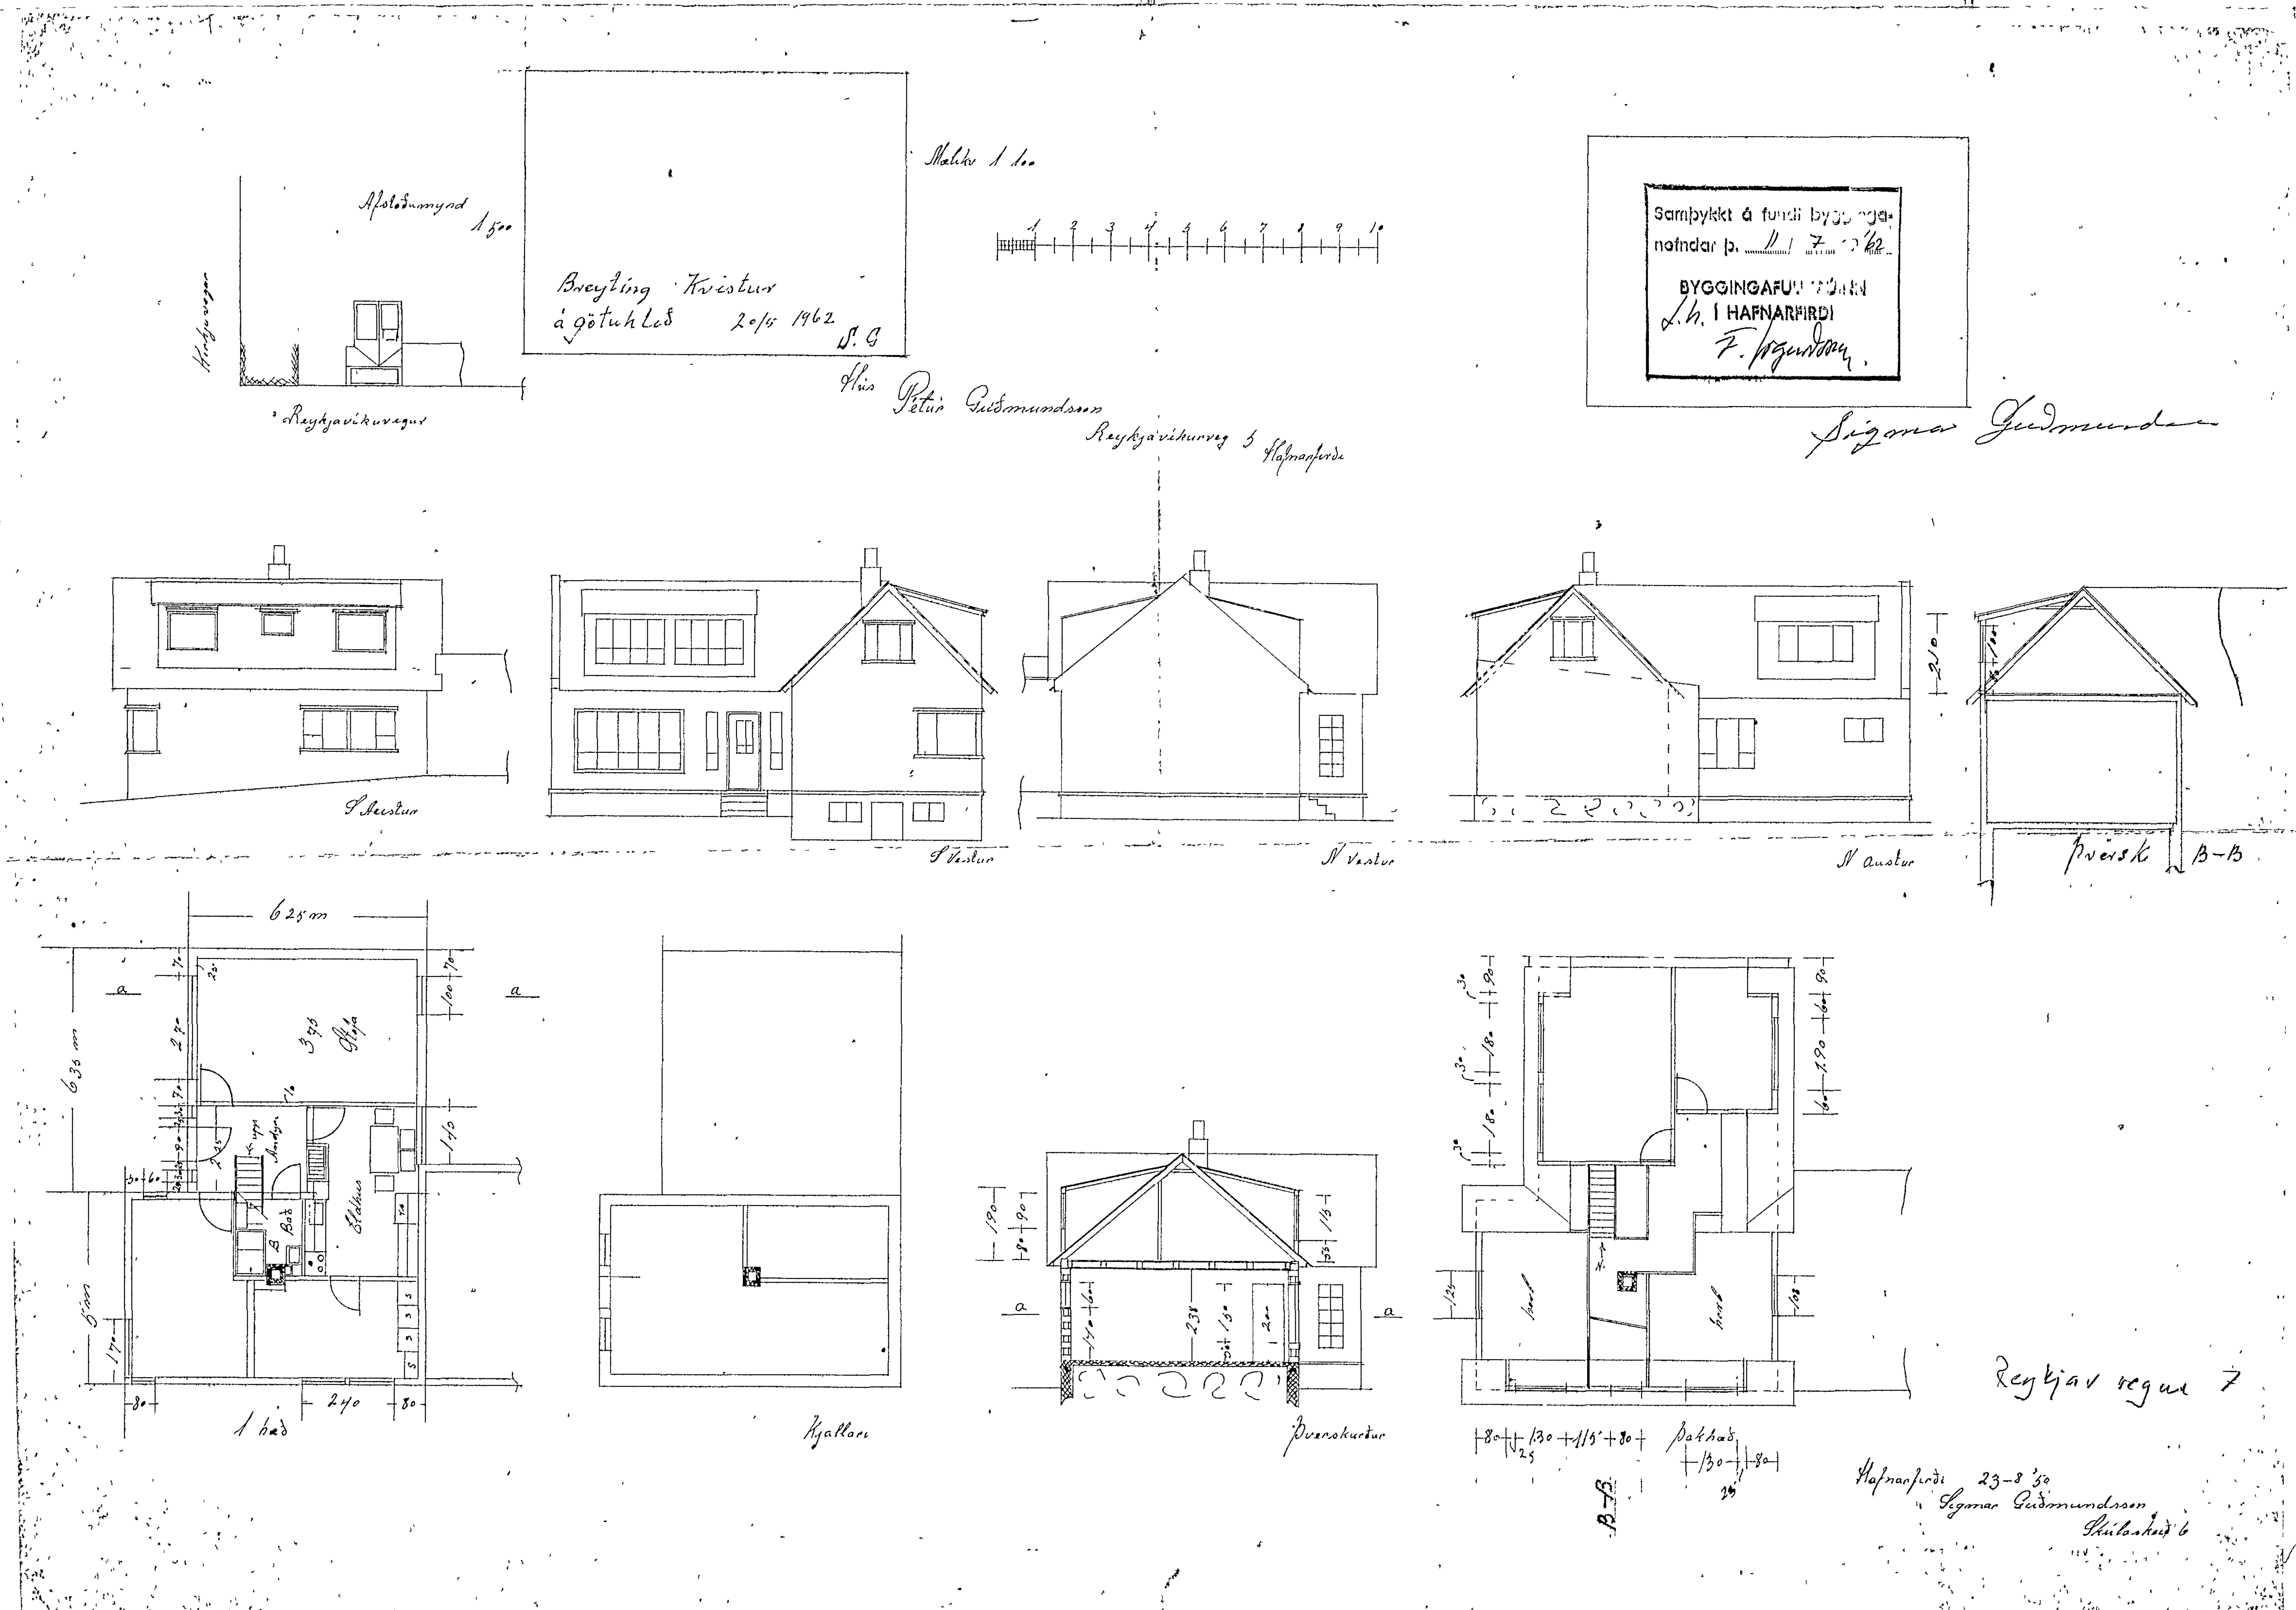

Afstöðumynd 1:500
Reykjavíkurvegur
Mælikv 1:100
Breyting Kvistur
á götuhlið 20/5 1962 S.G
Hús Pétur Guðmundsson
Reykjavíkurveg 5 Hafnarfirði
Samþykkt á fundi bygginganefndar þ. 11/7 1962
BYGGINGAFULLTRÚINN Í HAFNARFIRÐI
Sigmar Guðmundsson
S Austur
S Vestur
N Vestur
N Austur
Þversk B–B
6.25 m
6.35 m
Stofa
Eldhús
1 hæð
Kjallari
Þverskurður
Þakhæð
B–B
Reykjavíkurvegur 7
Hafnarfirði 23-8 '50
Sigmar Guðmundsson
Skúlaskeið 6