
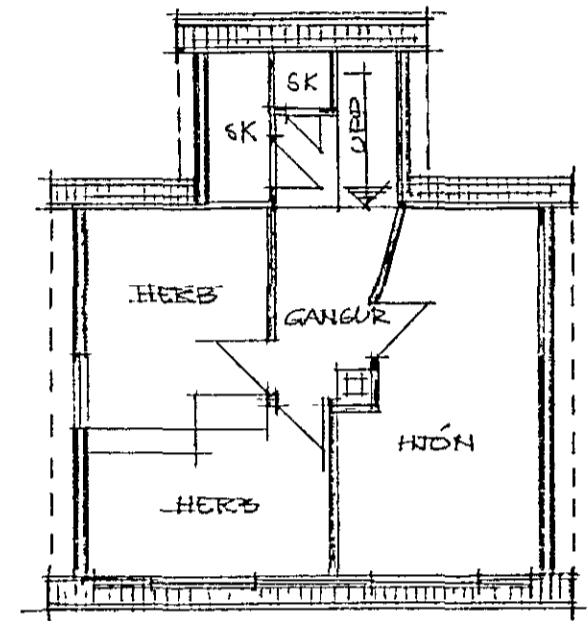


21/1 '88 Fullt
[Signature]

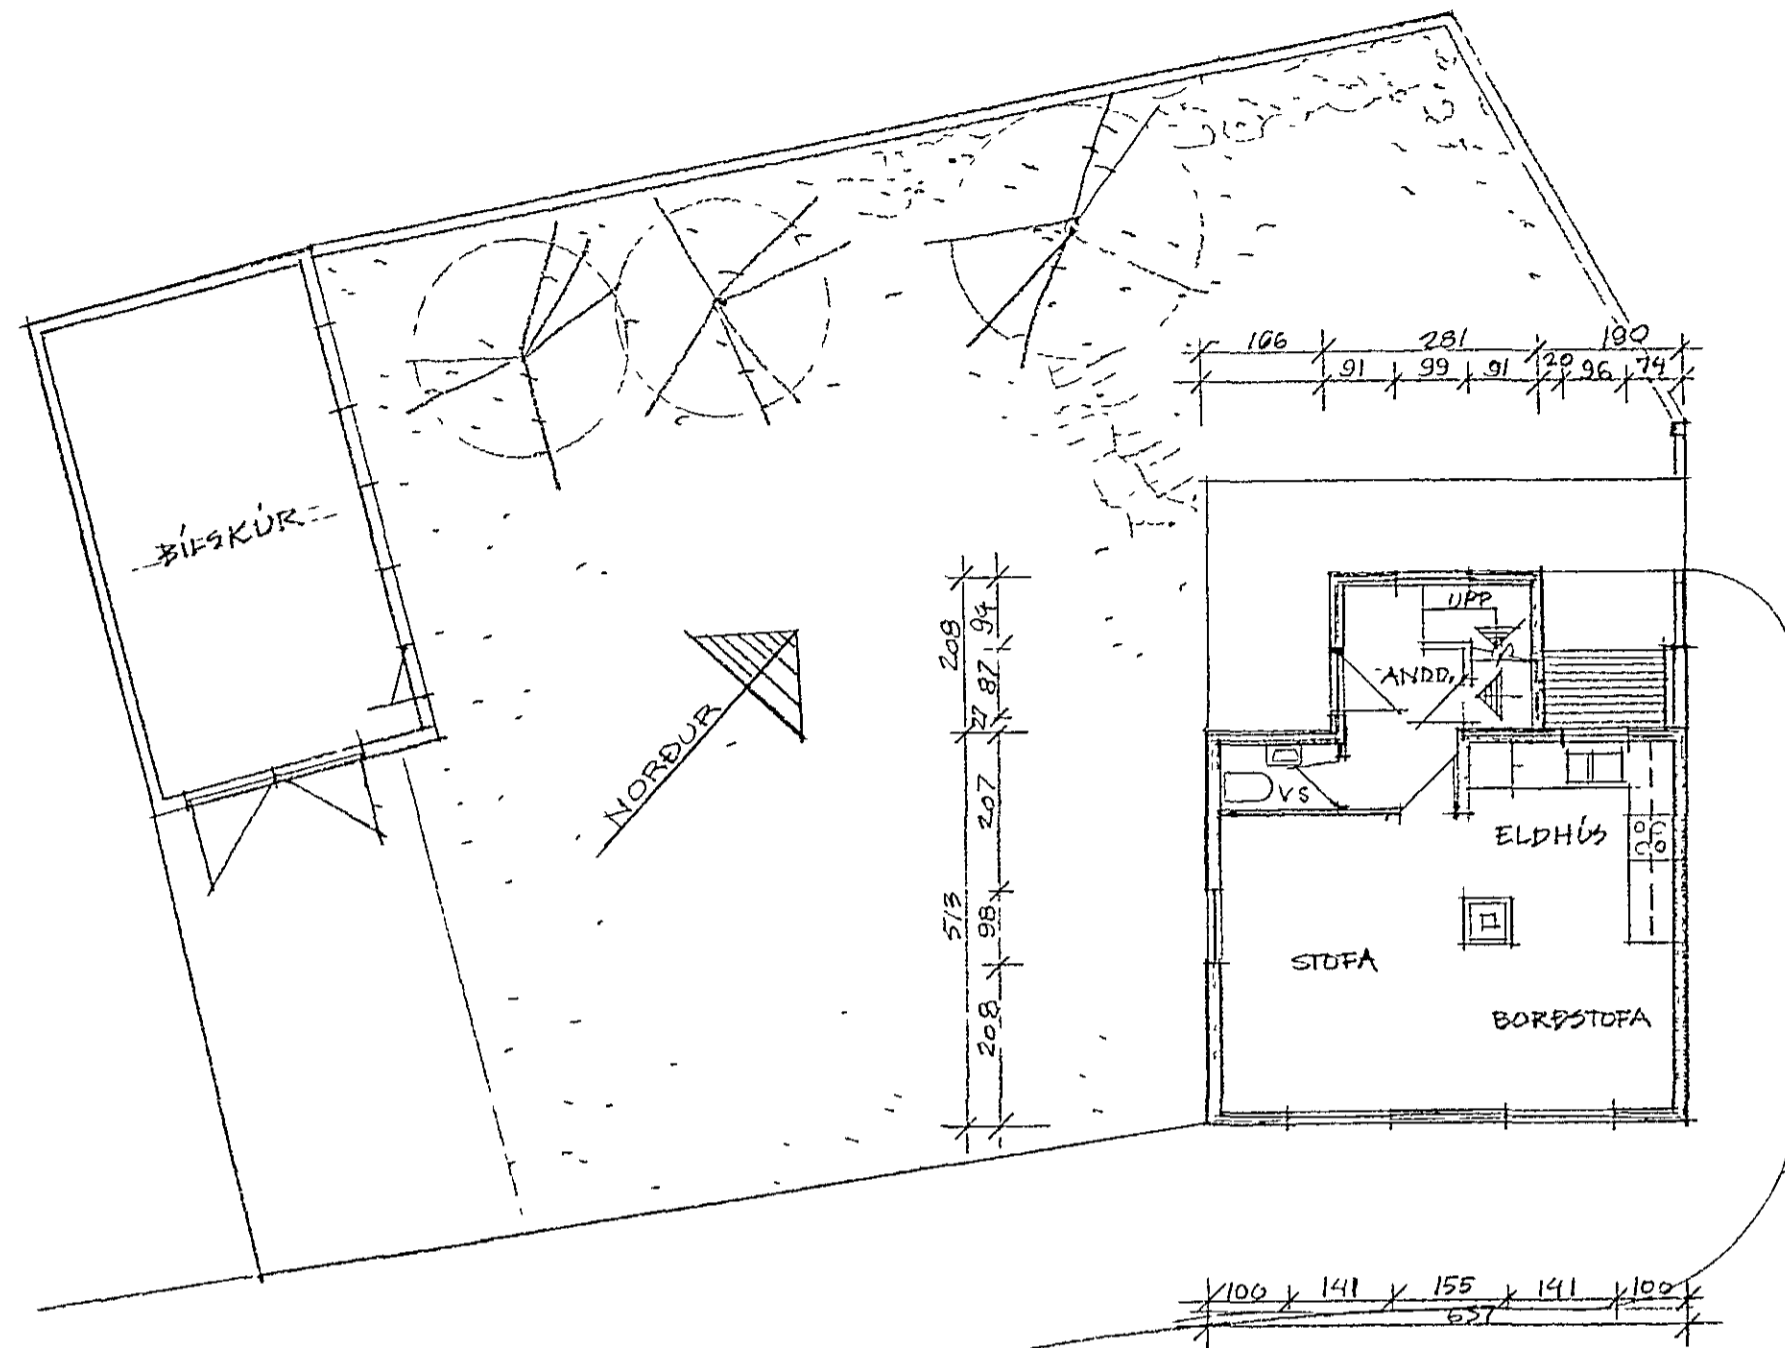


GRUNNMYND RISH/EDAR 1 100

GRUNNMYND HÆÐAR & LÓÐAR 1 100


67,95 m²

Höð 85
 Ríð 24 m³
 Rís 90
 Kí 67
 SAMT = 268 m³

90 m³

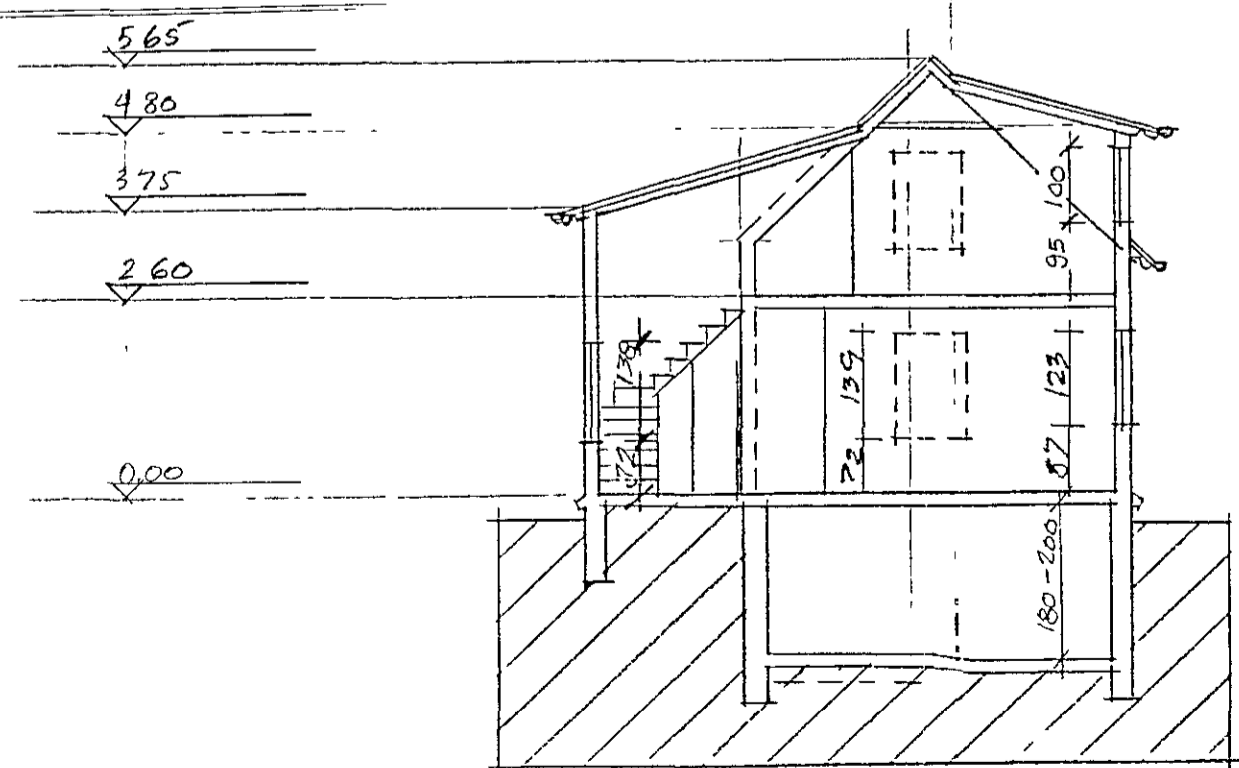

SNID 1 100

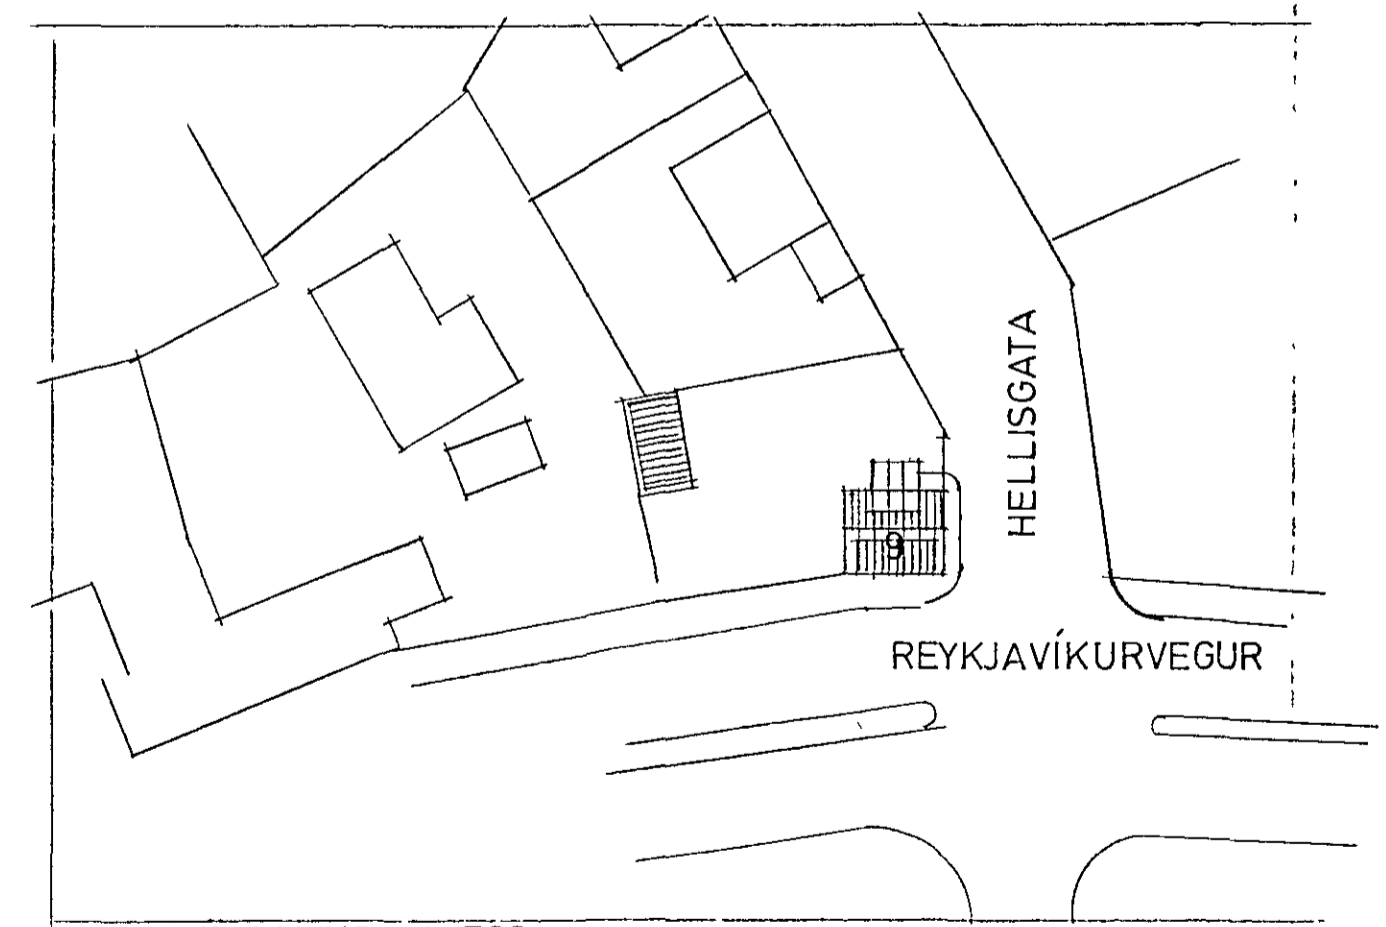

AFSTÖÐUMYND 1 500

TEIKNISTOFAN SUBURGÖTU 14 220 HAFNARFJÖRÐUR
 PALL V BJARNASON ARKITEKT FAI SIMI 54355

204 02

REYKJAVÍKURVEGUR 9, HAFNARFIRÐI UPPMÆLING
 GRUNNMYNDIR, SNID, AFSTÖÐUMYND

DAGS	DES 1987
KVARÐI	1 100
HANNAÐ	
TEIKNAD	A E
YFIRF	P V B

Páll S. Bjarnason