


Efri breitingu
 Fyrir breitingu
 VESTURHLÍÐ (AÐ VEGI)

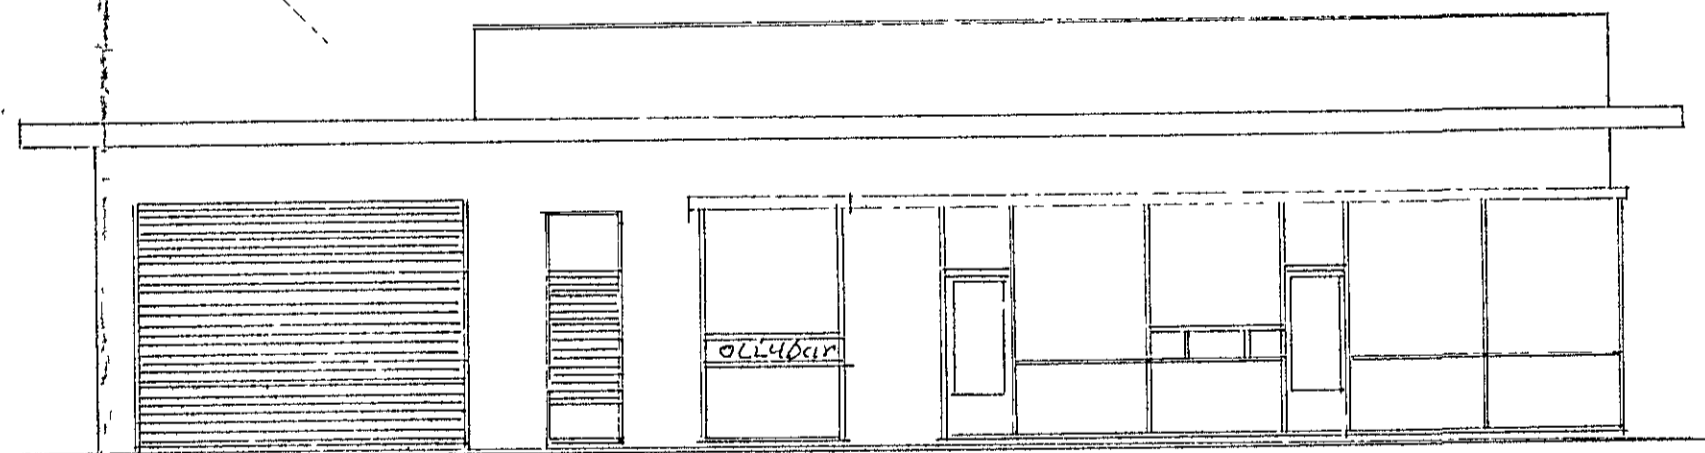

Samþykkt á fundi bygginga-
 nefndar þ. 25/4/73
 BYGGINGAVALDSTYJAN
 Í HAFNARVIRDI
 E. Þorsteinsson

Hús Ólafteygisins H/F
 Reykjavíkurvegur 54
 Breitung
 E. Þorsteinsson