




3/8'89  
 Fullnaðarrit  
 með ábend. bygging.  
 EBF

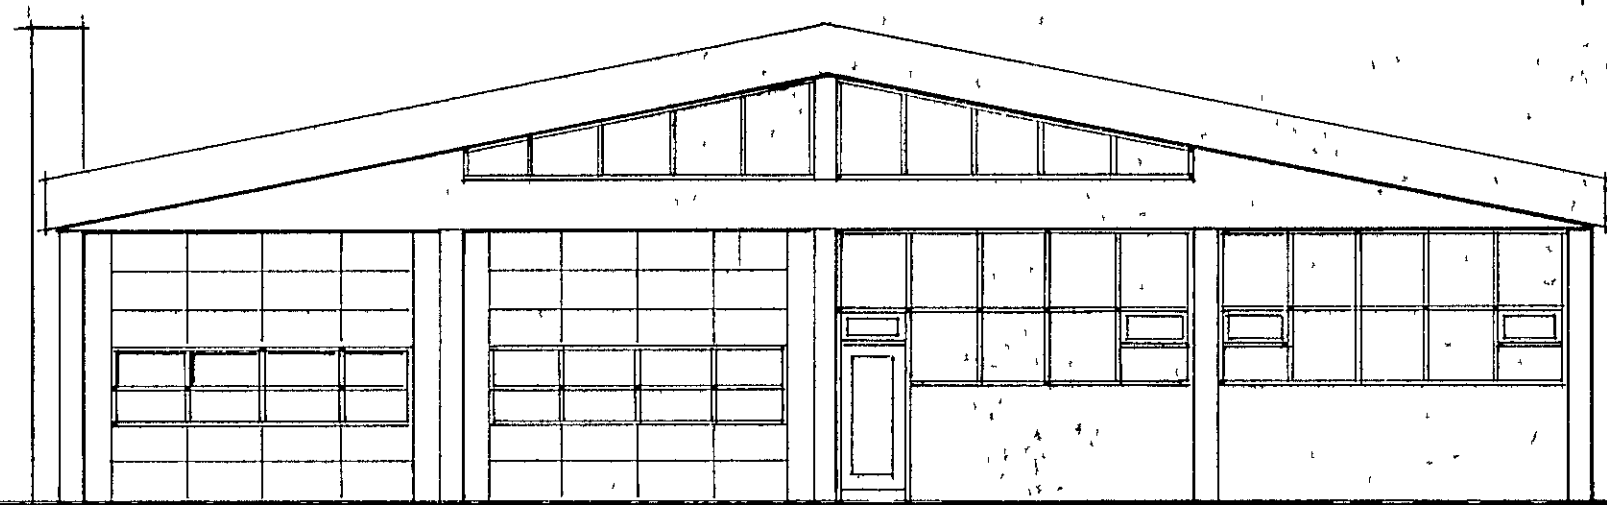

VESTURHLIÐ

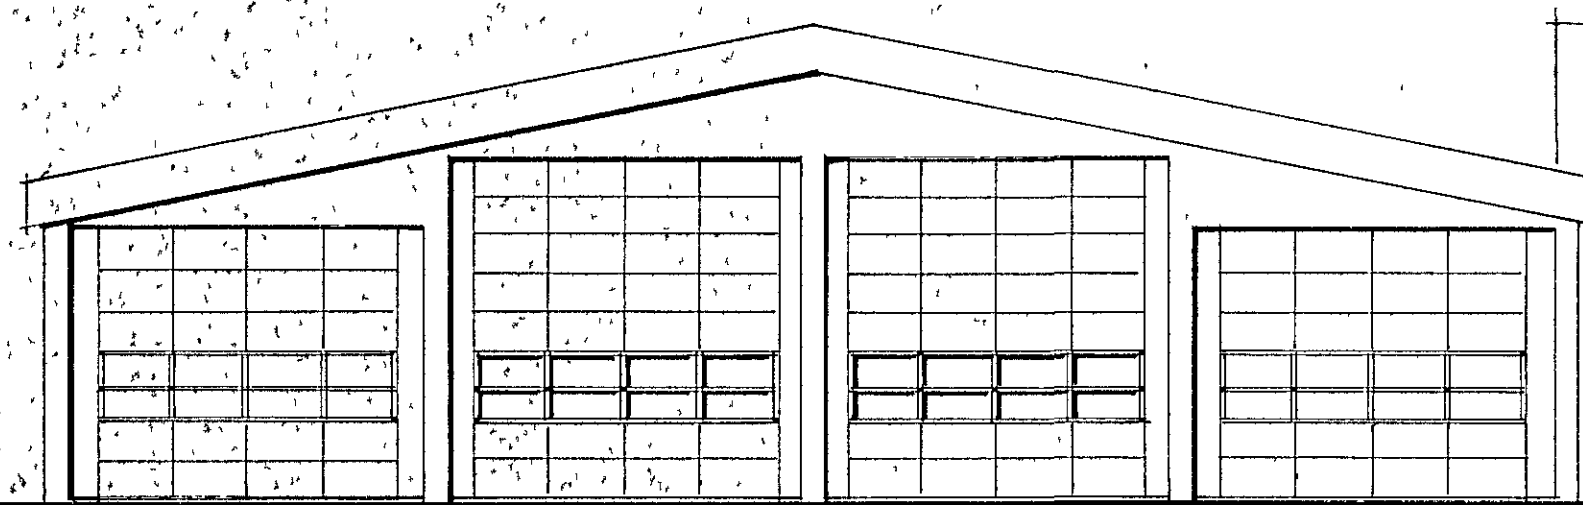


AUSTURHLIÐ

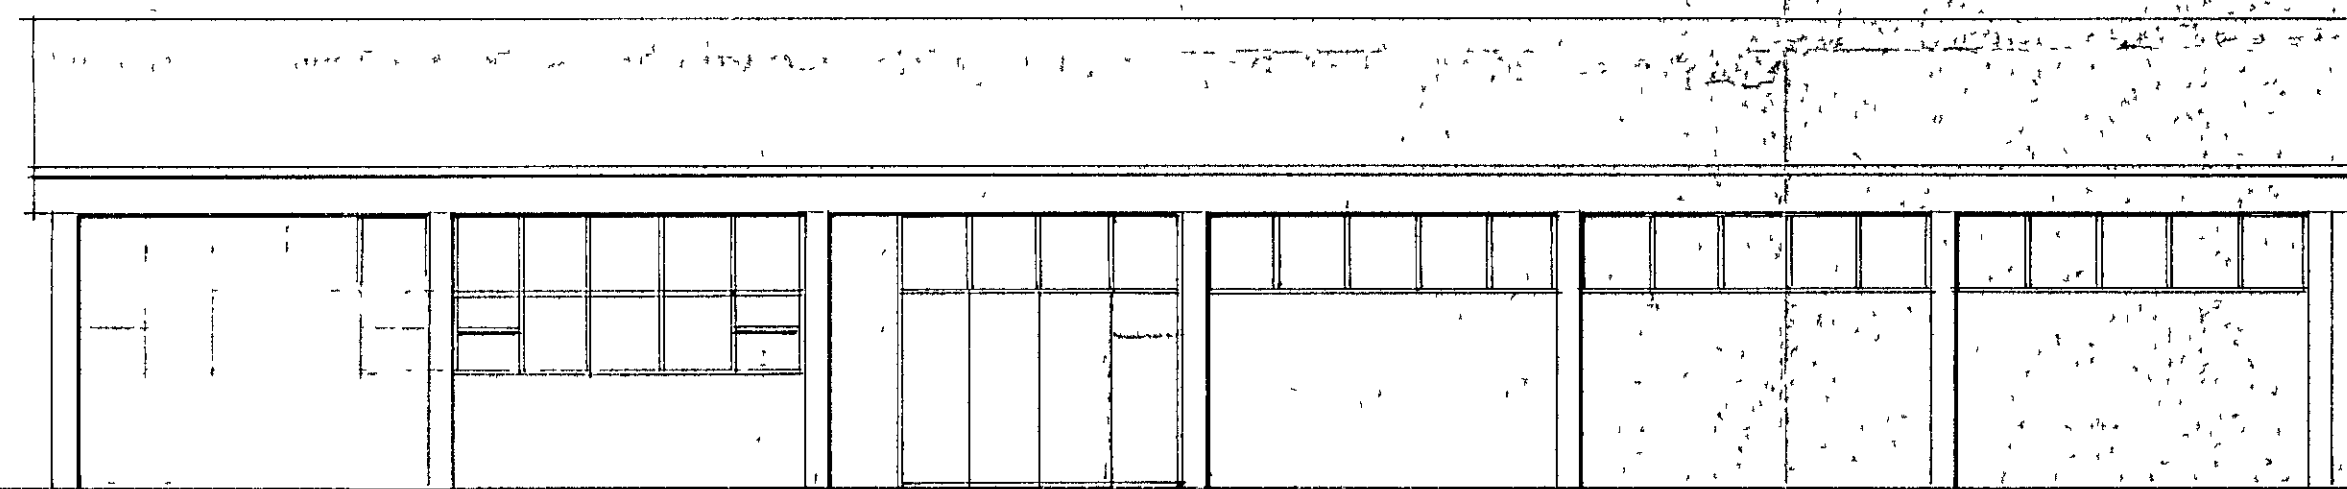

SUÐURHLIÐ

1AFANGI

2AFANGI

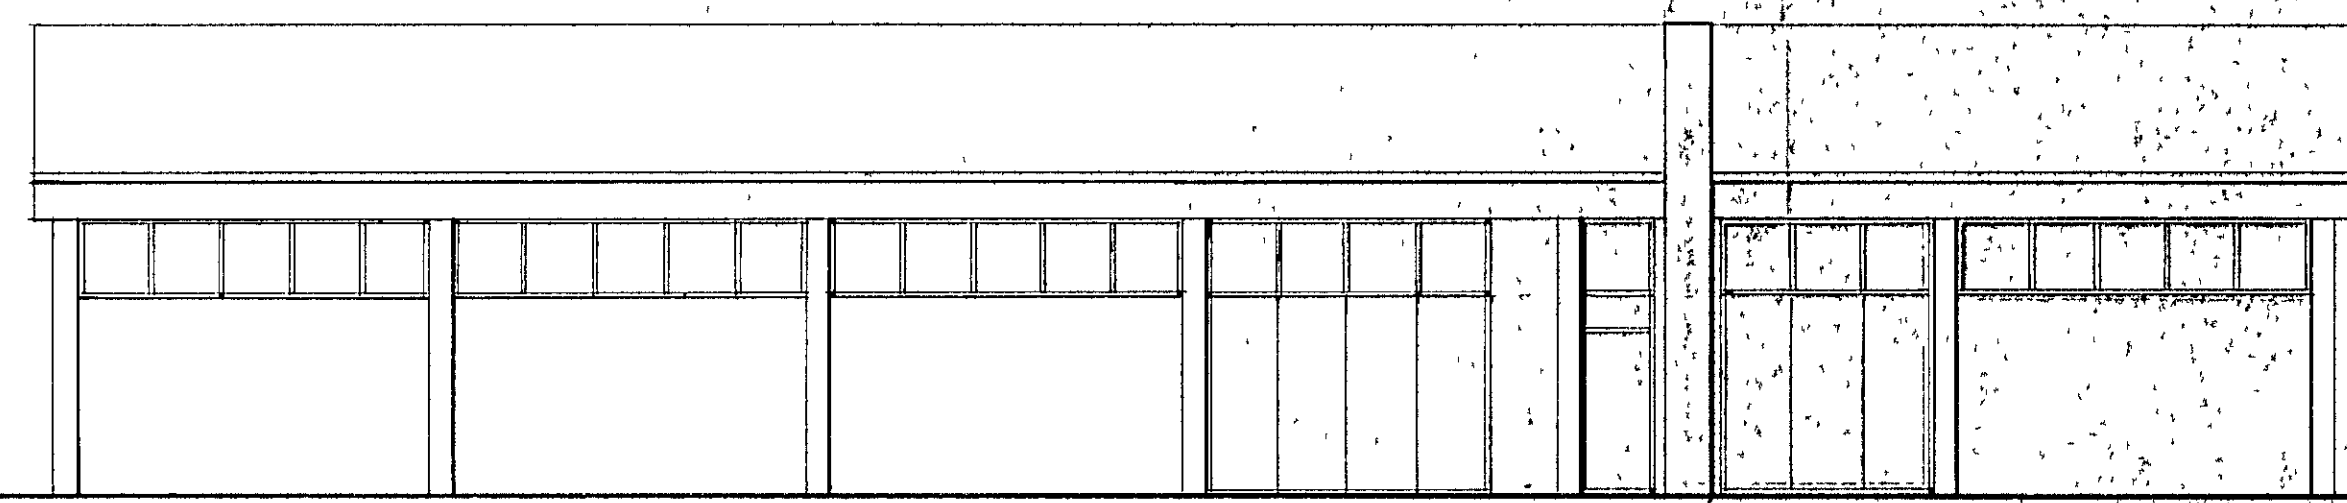


NORÐURHLIÐ

2AFANGI

1AFANGI

Samþykkt 25/8'89 Samþykkt 25/8'89  
 Olúfólagað Skeljungur h.f. + h. Olúfólagað Skeljungur h.f.  
 Hálfvörðunari 24 Pálljónsson

 <b>NÝJA TEIKNISTOFAN HF</b> SUÐURLANDSBRÁUT 32 108 REYKJAVÍK Sími 91-68 8899	REYKJAVÍKURVEGUR 56, HAFNARFIRÐI GUMMIVIÐGERÐARVERKSTÆÐI, STÆKKUN ÚTLIT	
	VERK	NR 2002
	MÁL 1:100	DAGS 24.7.1989
	TEIKNAD	