

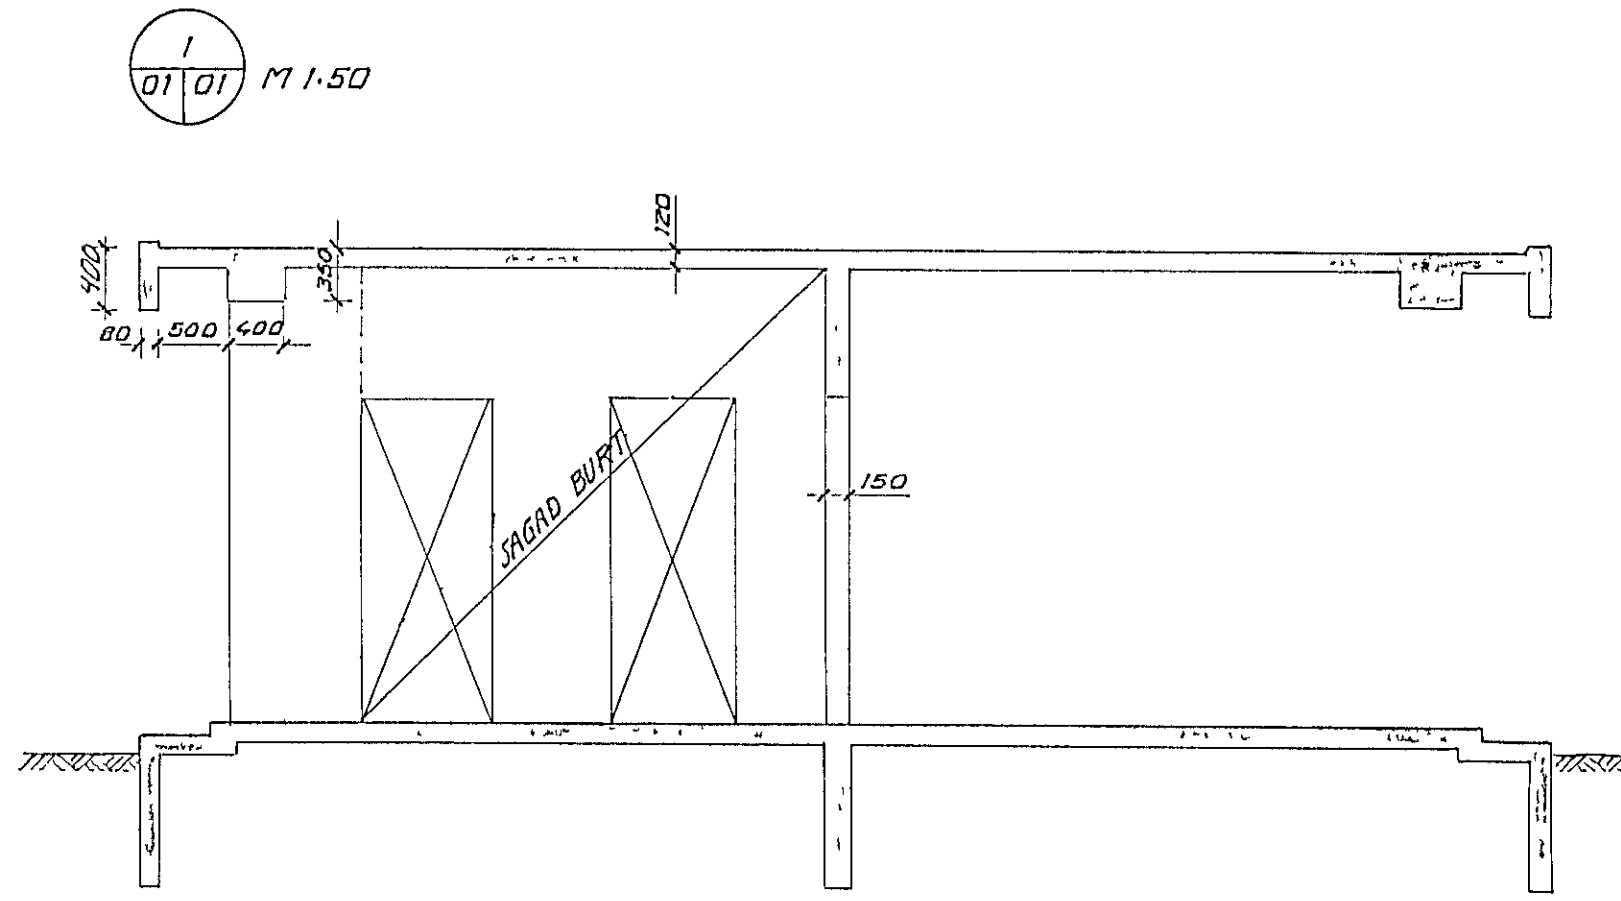




GRUNNMYND ÞAKPLÖTU FYRIR BREYTINGAR

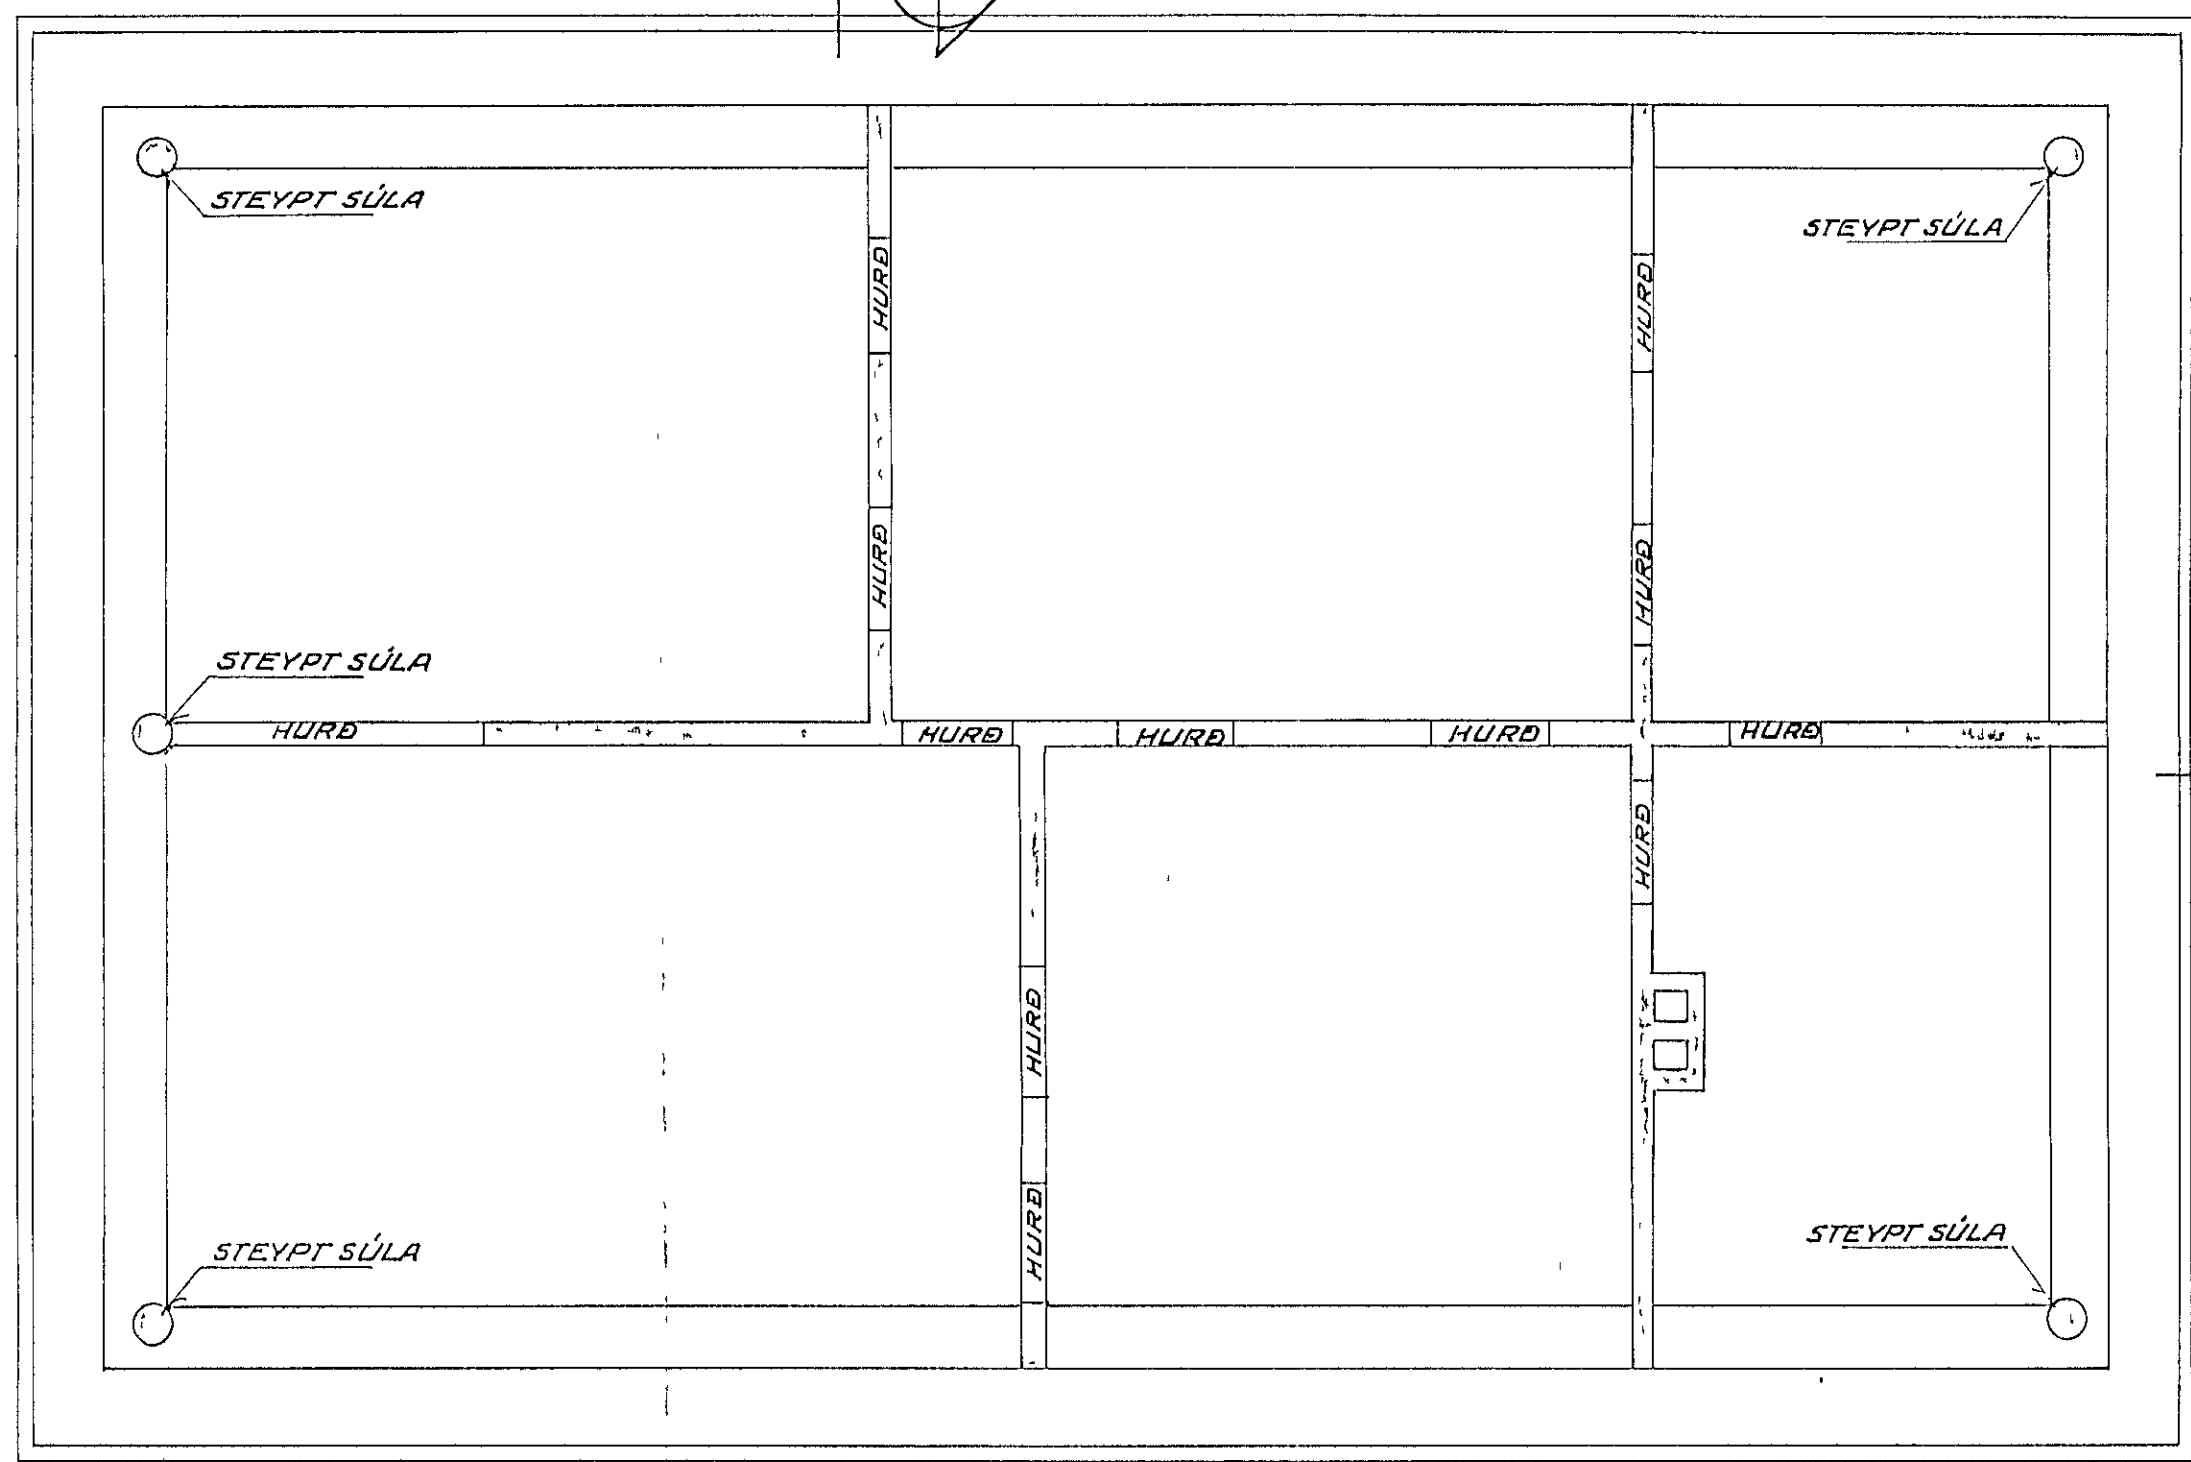

2
01/01 M 1:50

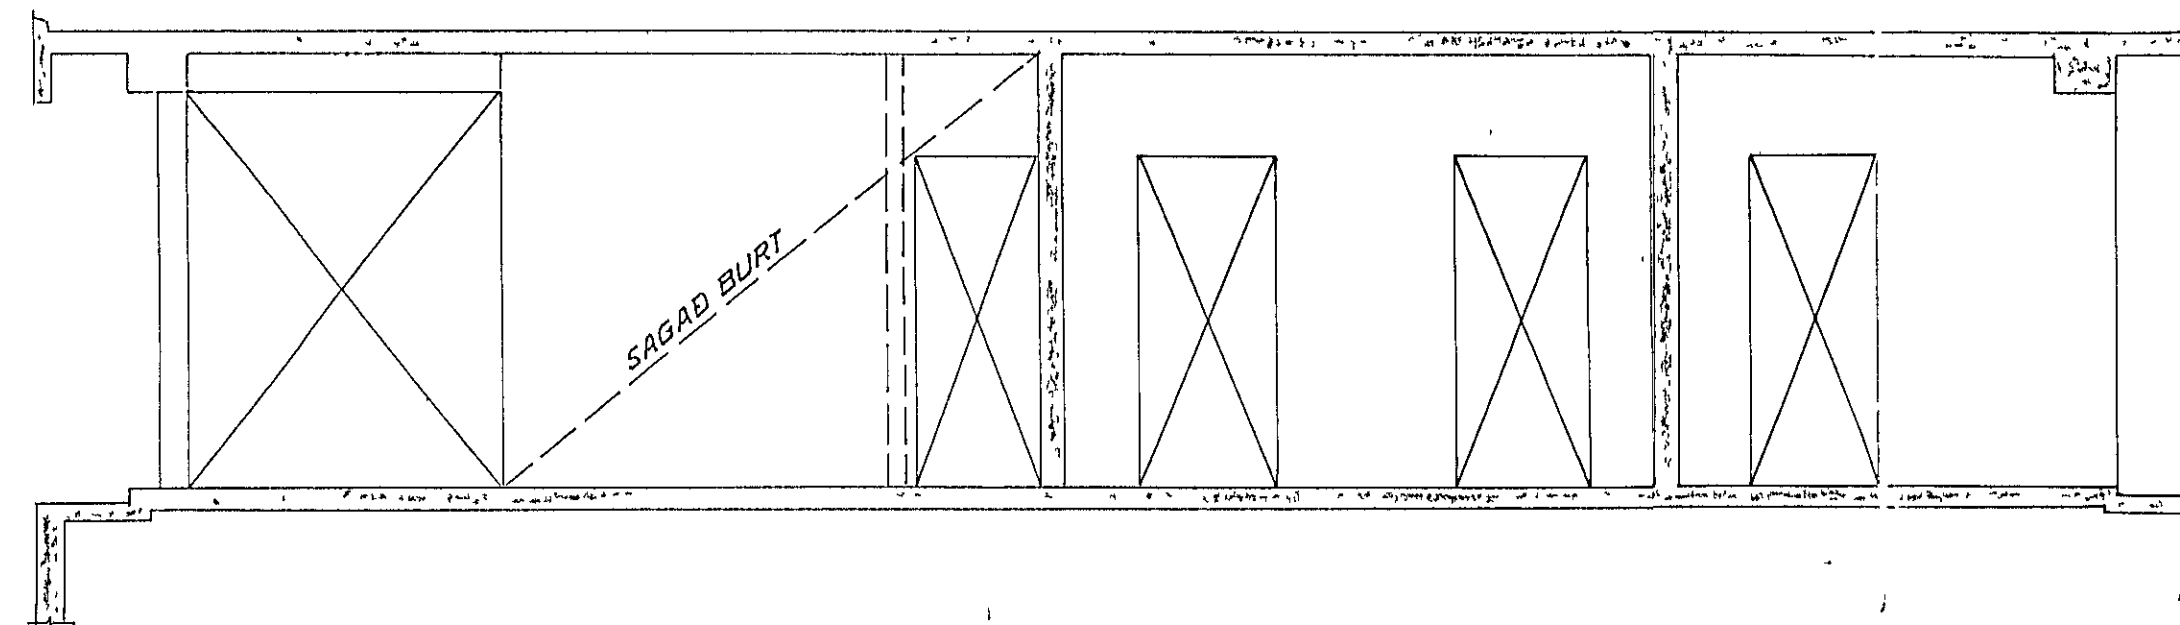

GRUNNMYND ÞAKPLÖTU EFTIR BREYTINGAR M 1:50

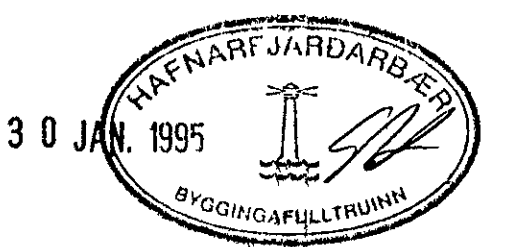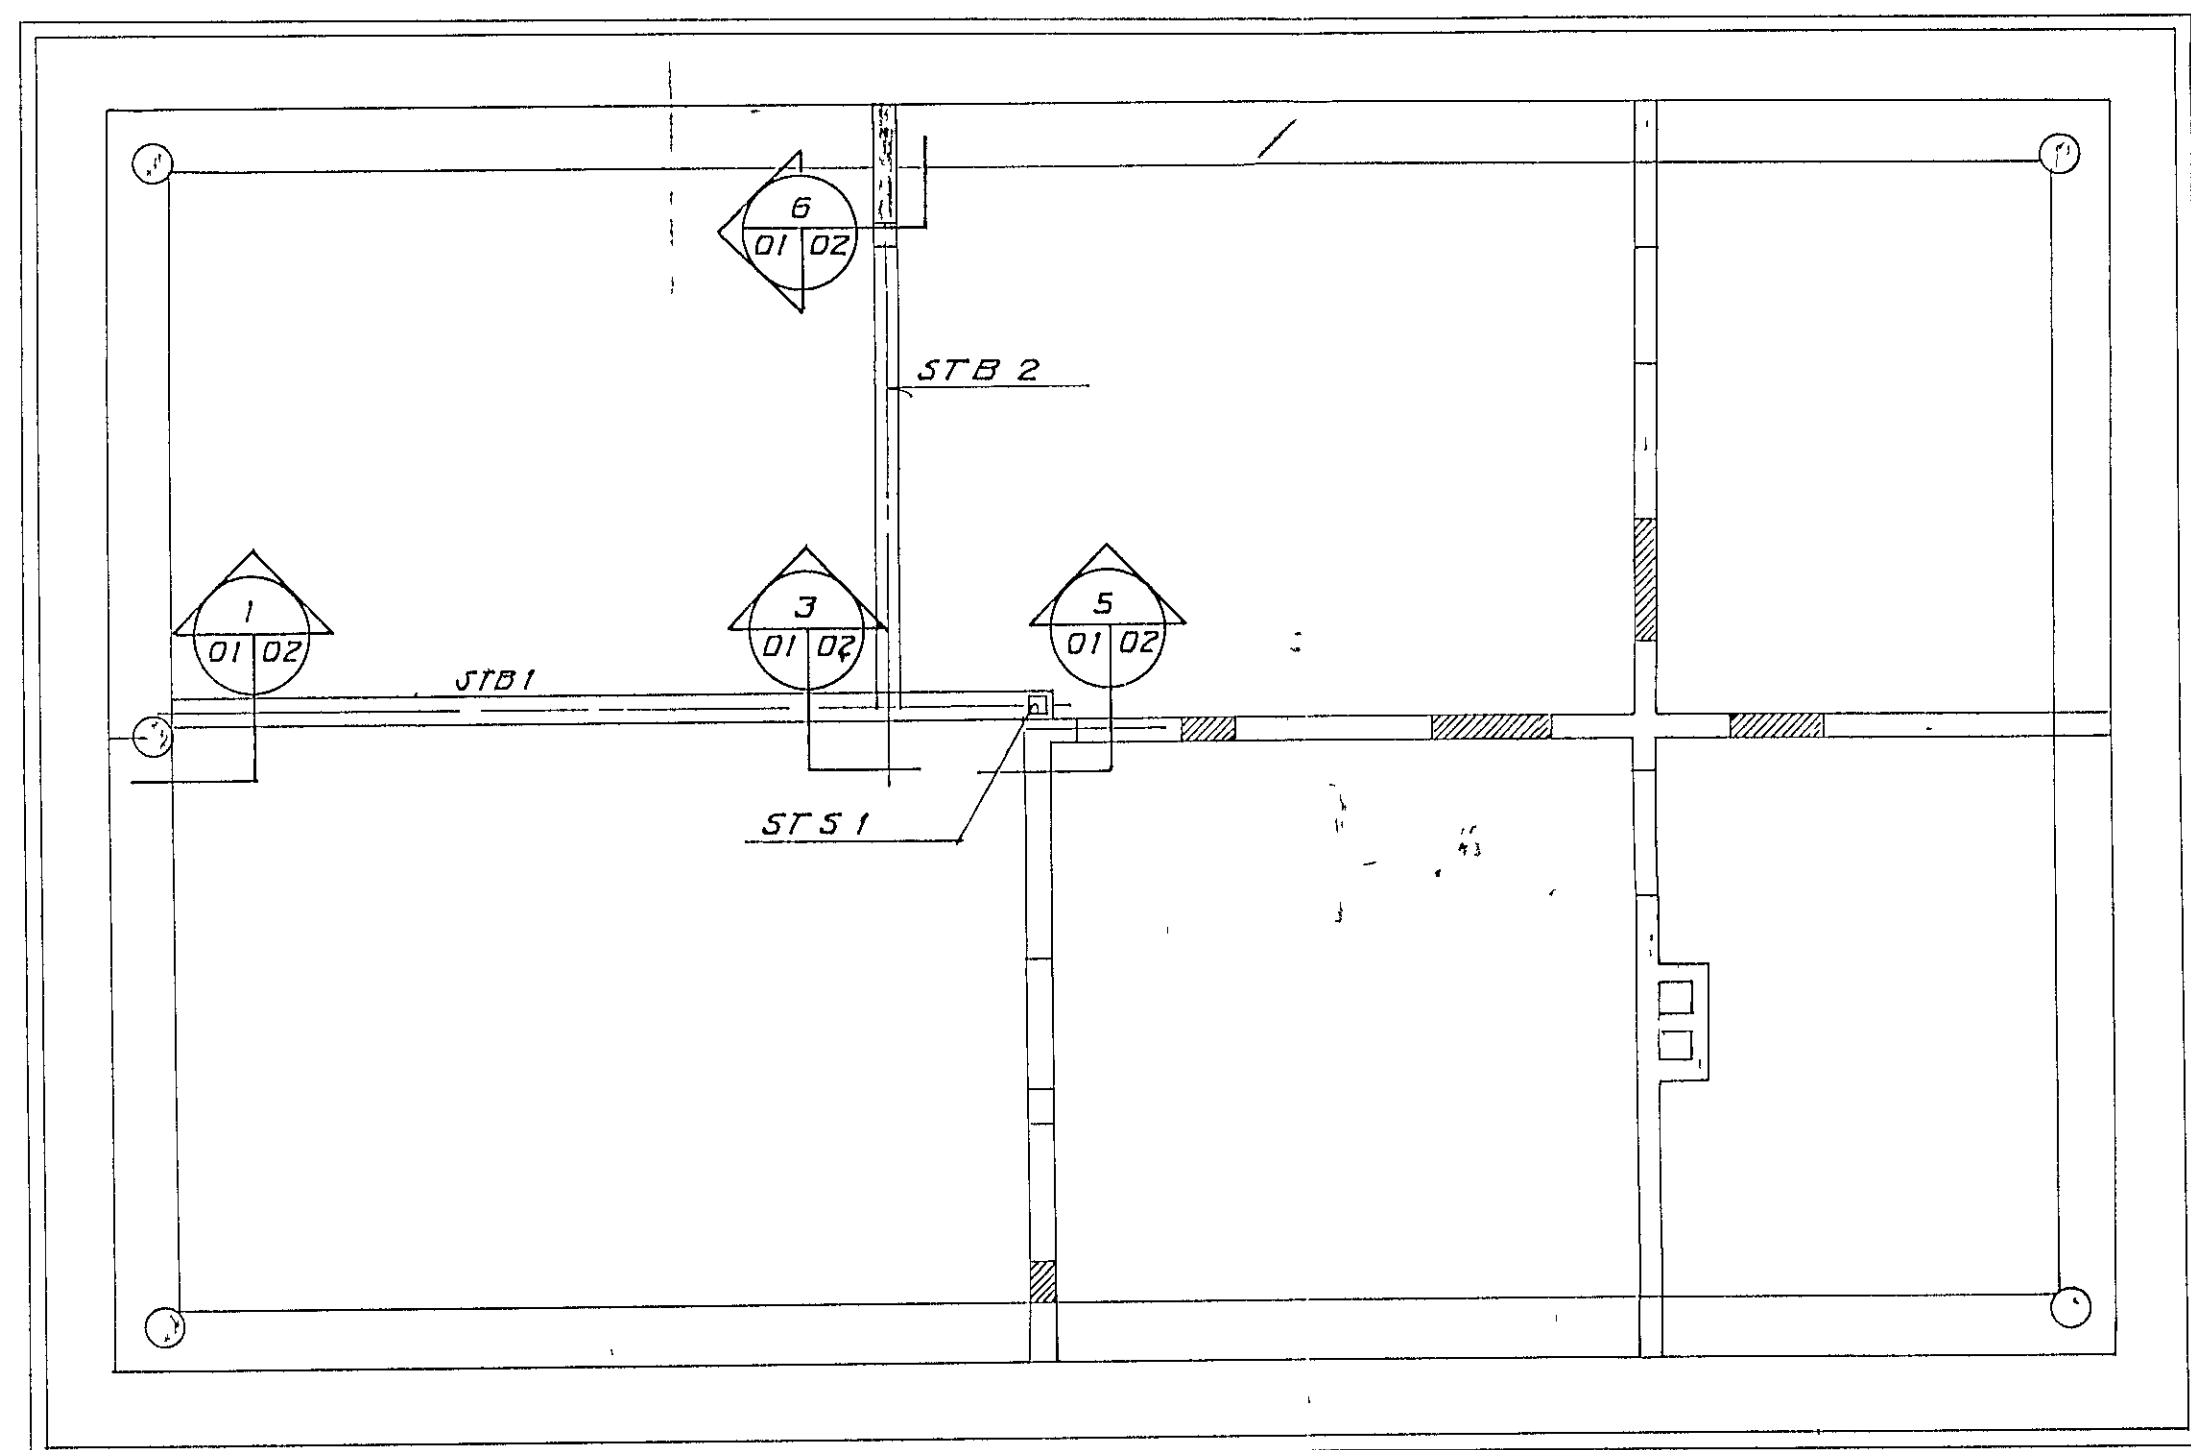

SKÝRINGAR

Teikning þessi sýnir í aðalatriðum þær breytingar sem fyrirhugað er að gera á burðarvirki hússins
Teikning 630-1-02 sýnir nánari útfærslur þessarar breytinga

FERILL VERKFRÆÐISTOFAN FERILL HF F R V
MÖRKIN 1 108 REYKJAVÍK
SÍMI 91-688570 FAX 91 689084

SKELJUNGUR HF REYKJAVÍKURVEGI 5B. HAFNARF.
BREYTINGAR Á BURÐARVIRKI HÚSSINS Í JANÚAR 1995

GRUNNMYNDIR OG SNIÐ

BR	DAGS	HANNAÐ	SAMP
A	23/1 95		

HANNAÐ	KT	SAMP	ST
DAGS	TEIKNAD	MIKV	NR
23/1 95	3 TH.	1:50	630 1 01 A