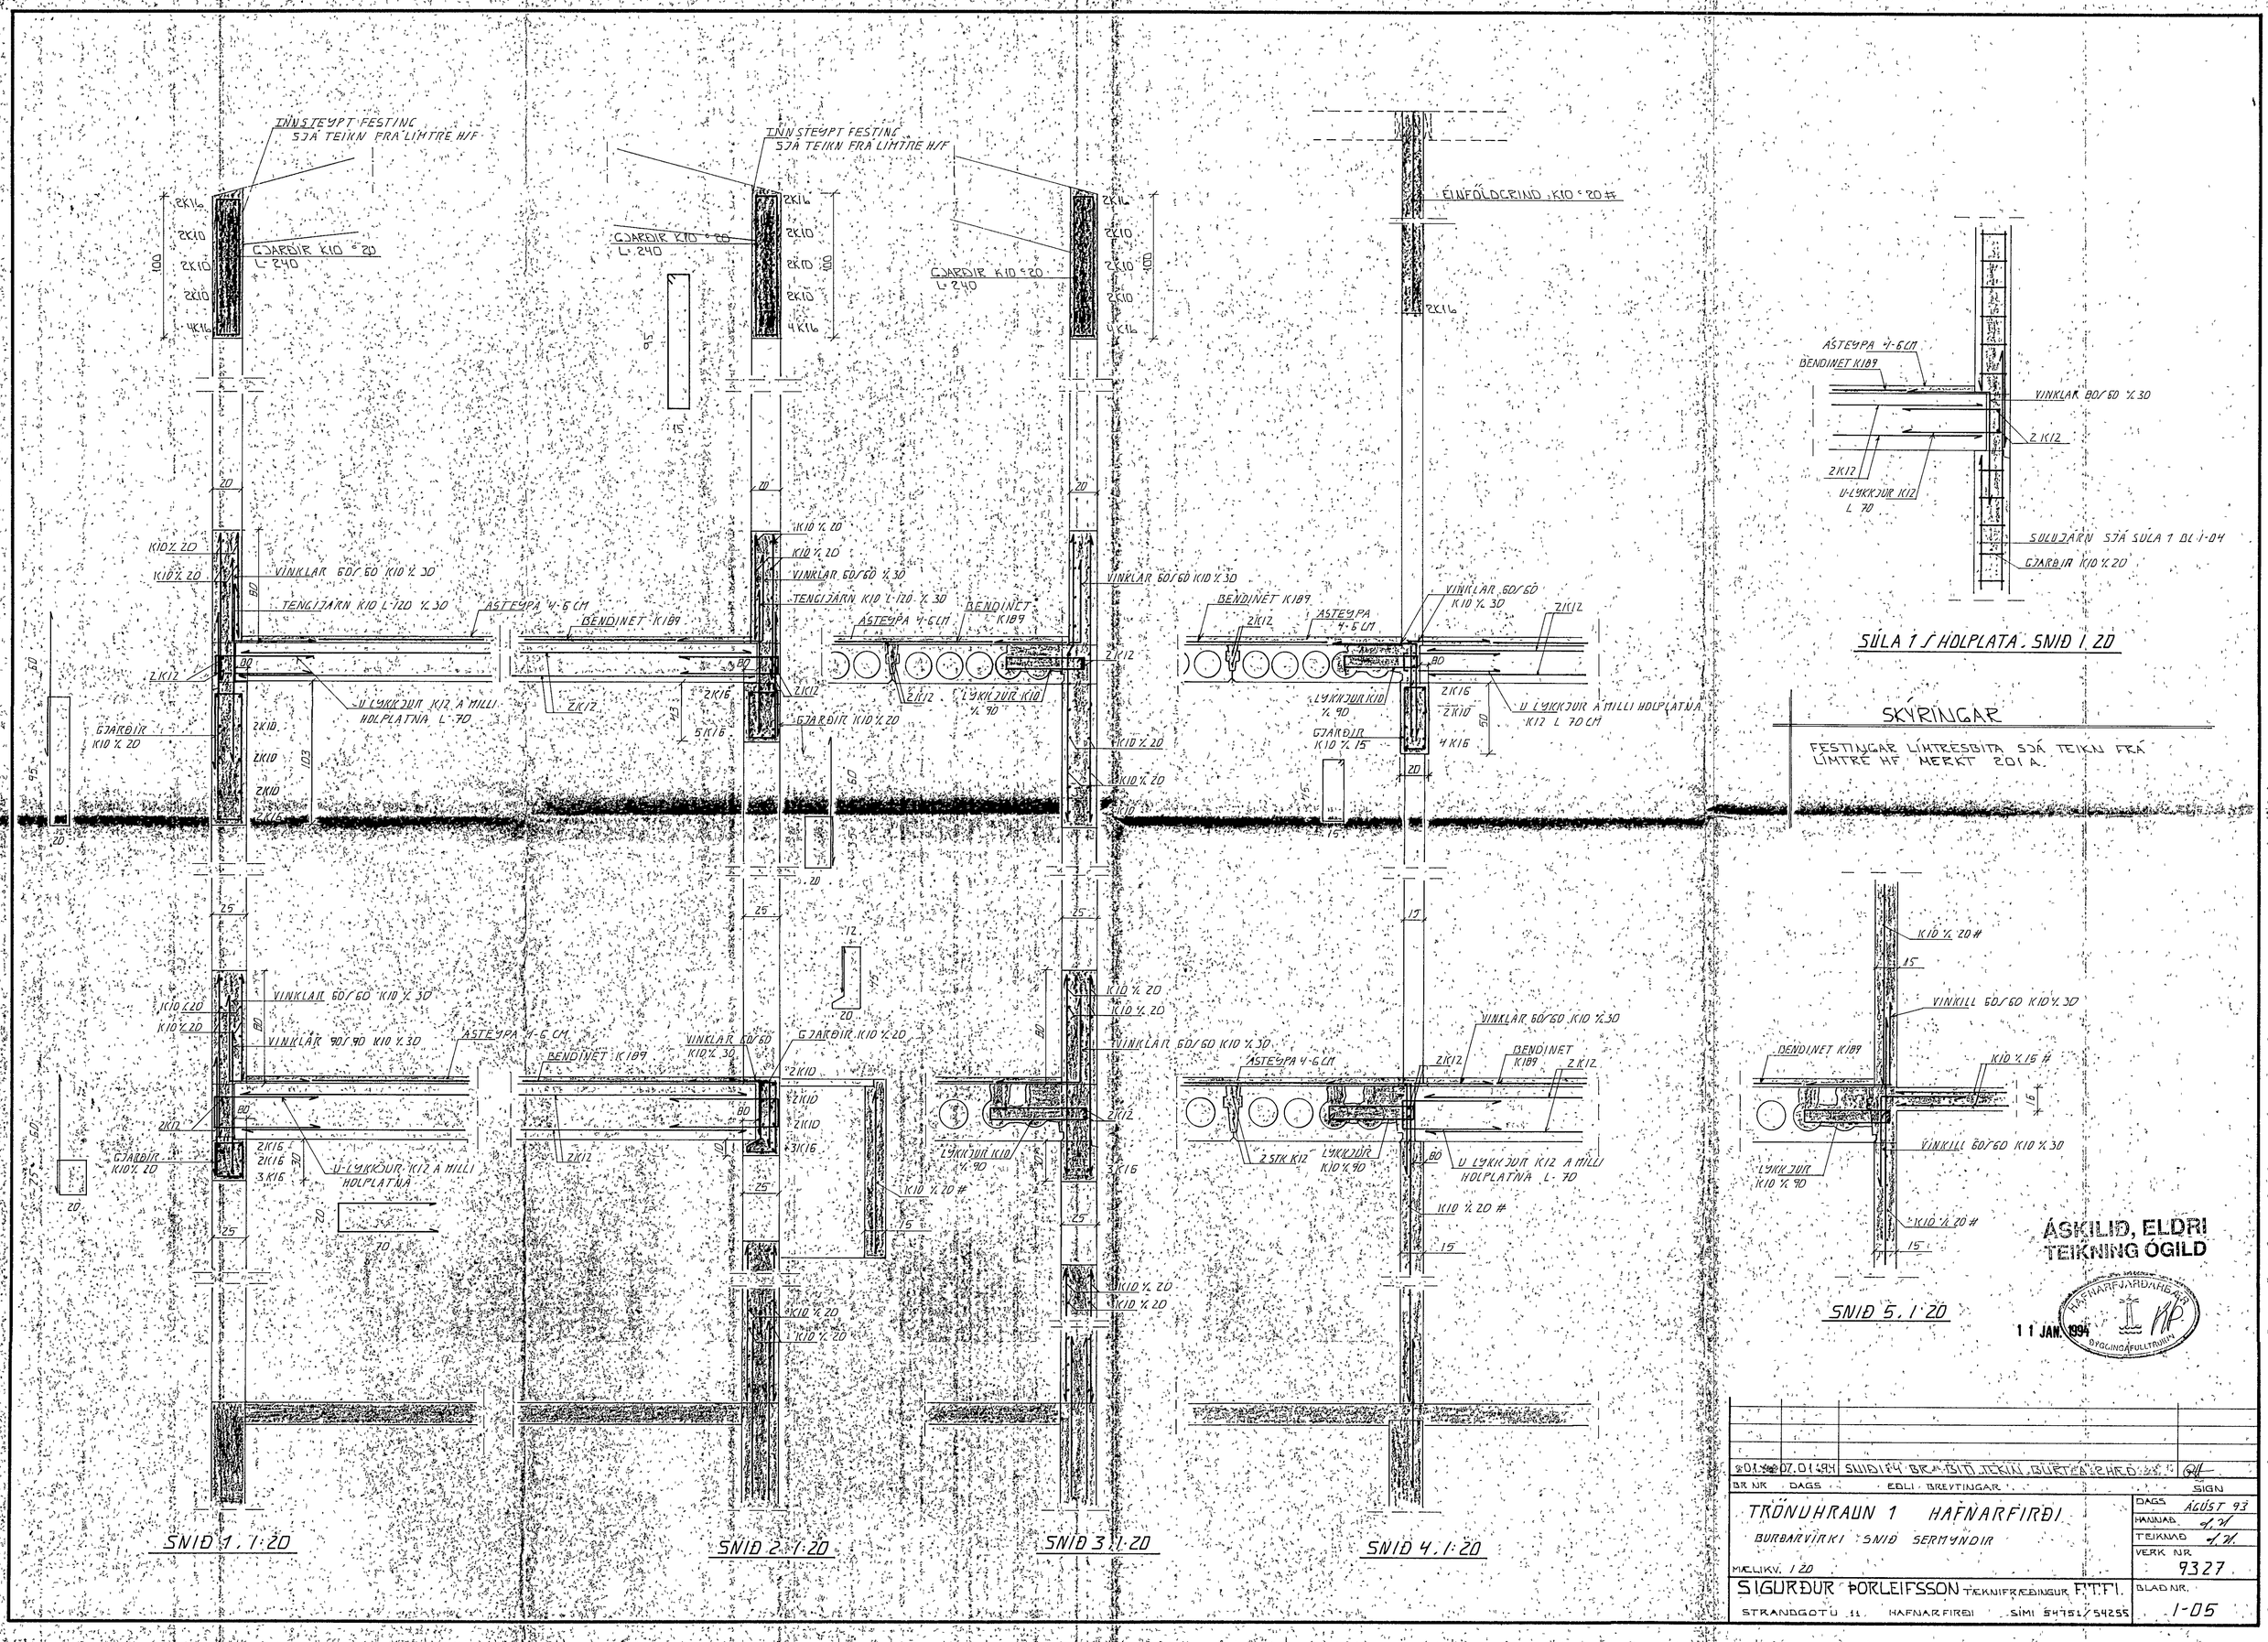

INNSTEYPT FESTING SJÁ TEIKN FRÁ LÍMTRE H/F
GJARÐIR K10 ∘ 20 L-240
VINKLAR 60/60 K10 % 30
TENGIJÁRN K10 L-120 % 30
ÁSTEYPA 4-6 CM
BENDINET K189
U LYKKJUR K12 Á MILLI HOLPLATNA L-70
GJARÐIR K10 % 20
LYKKJUR K10 % 90
GJARÐIR K10 % 15
EINFÖLDGRIND K10 ∘ 20 #
VINKLAR 90/90 K10 % 30
2 STK K12
K10 % 20 #
SNIÐ 1. 1:20
SNIÐ 2. 1:20
SNIÐ 3. 1:20
SNIÐ 4. 1:20
ÁSTEYPA 4-6 CM
BENDINET K189
VINKLAR 80/60 % 30
2 K12
U-LYKKJUR K12 L 70
SULUJÁRN SJÁ SÚLA 1 BL 1-04
GJARÐIR K10 % 20
SÚLA 1 / HOLPLATA. SNIÐ 1:20
SKÝRINGAR
FESTINGAR LÍMTRESBITA SJÁ TEIKN FRÁ LÍMTRÉ HF MERKT 201 A.
K10 % 20 #
VINKILL 60/60 K10 % 30
K10 % 15 #
SNIÐ 5. 1:20
ÁSKILIÐ, ELDRI TEIKNING ÓGILD
11 JAN. 1994
HAFNARFJARÐARBÆR BYGGINGAFULLTRÚINN
01 07.01.94 SNIÐI 4 BR. BÍTI TEKIN BURT A 2 HRÓ
BR NR DAGS EÐLI BREYTINGAR SIGN
TRÖNUHRAUN 1 HAFNARFIRÐI
BURÐARVIRKI SNIÐ SERMYNDIR
MÆLIKV. 1:20
SIGURÐUR ÞORLEIFSSON TÆKNIFRÆÐINGUR F.T.F.I.
STRANDGOTU 11 HAFNARFIRÐI SÍMI 54751/54255
DAGS ÁGÚST 93
HANNAÐ
TEIKNAÐ
VERK NR 9327
BLAÐ NR. 1-05