
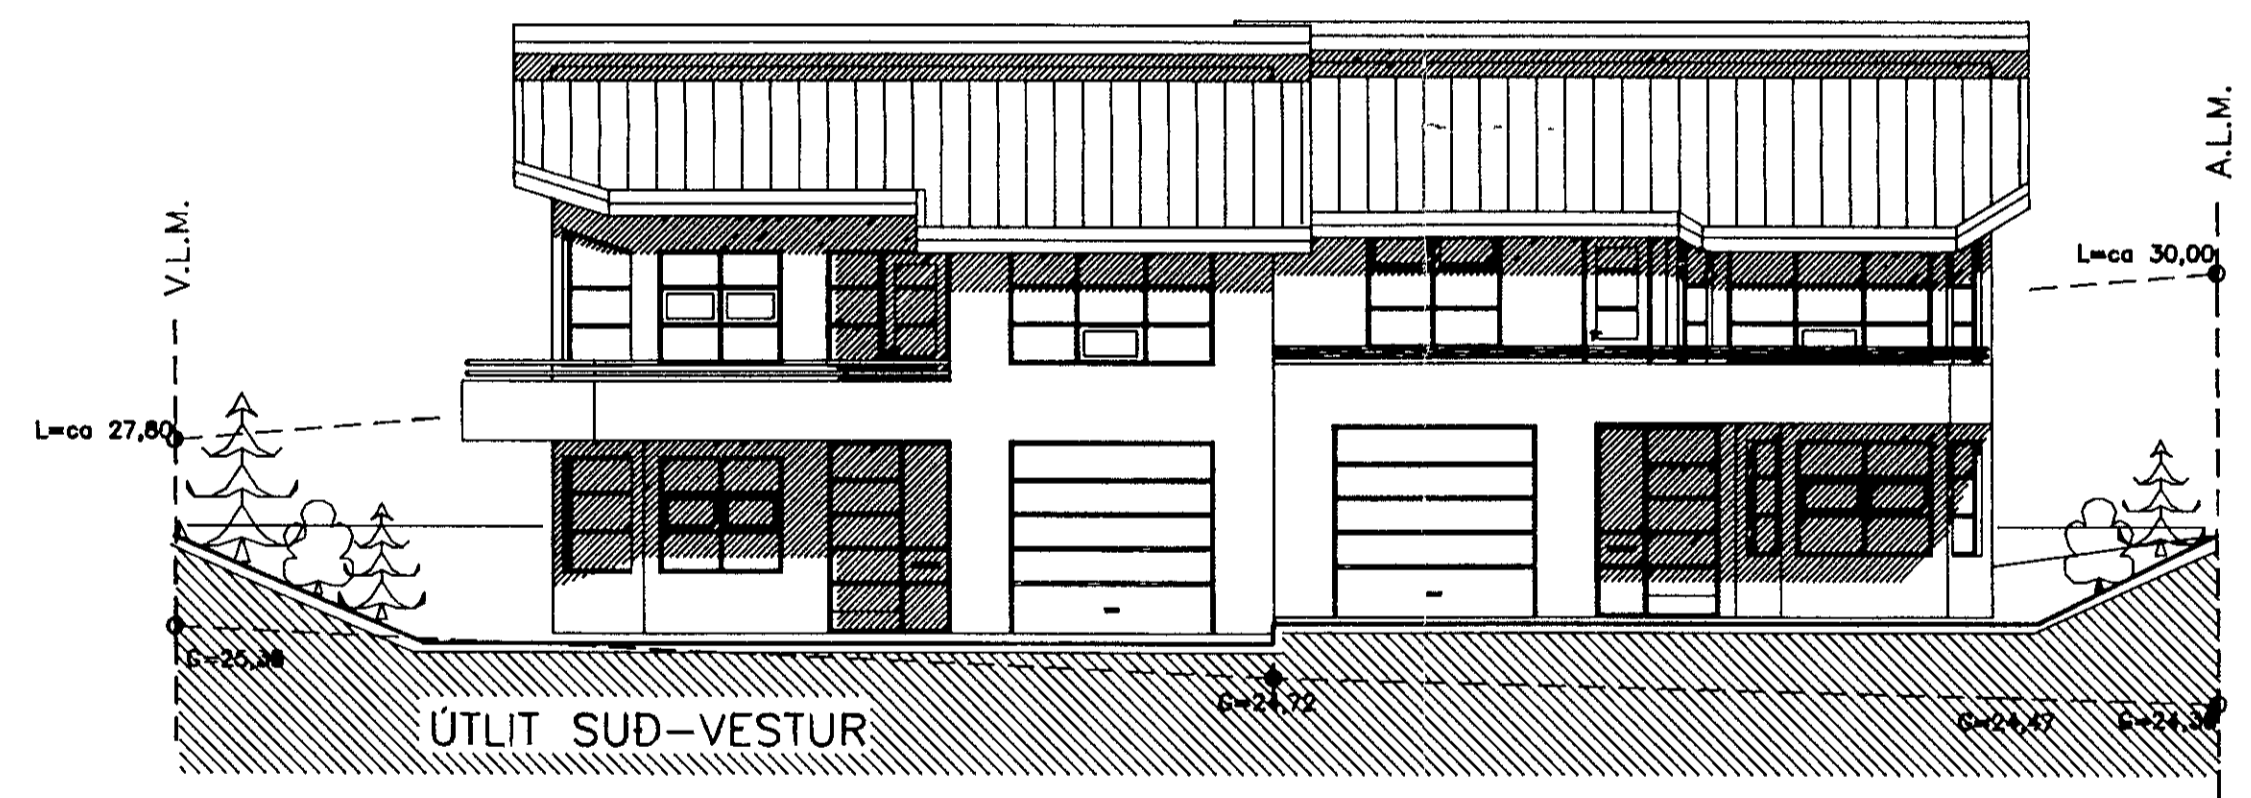


Samþykkt a fundi bygginga-  
nefndar þ 22/6 1989

BYGGINGAFULLTRUINN  
Í HAFNARFIRDI


*[Handwritten signature]*

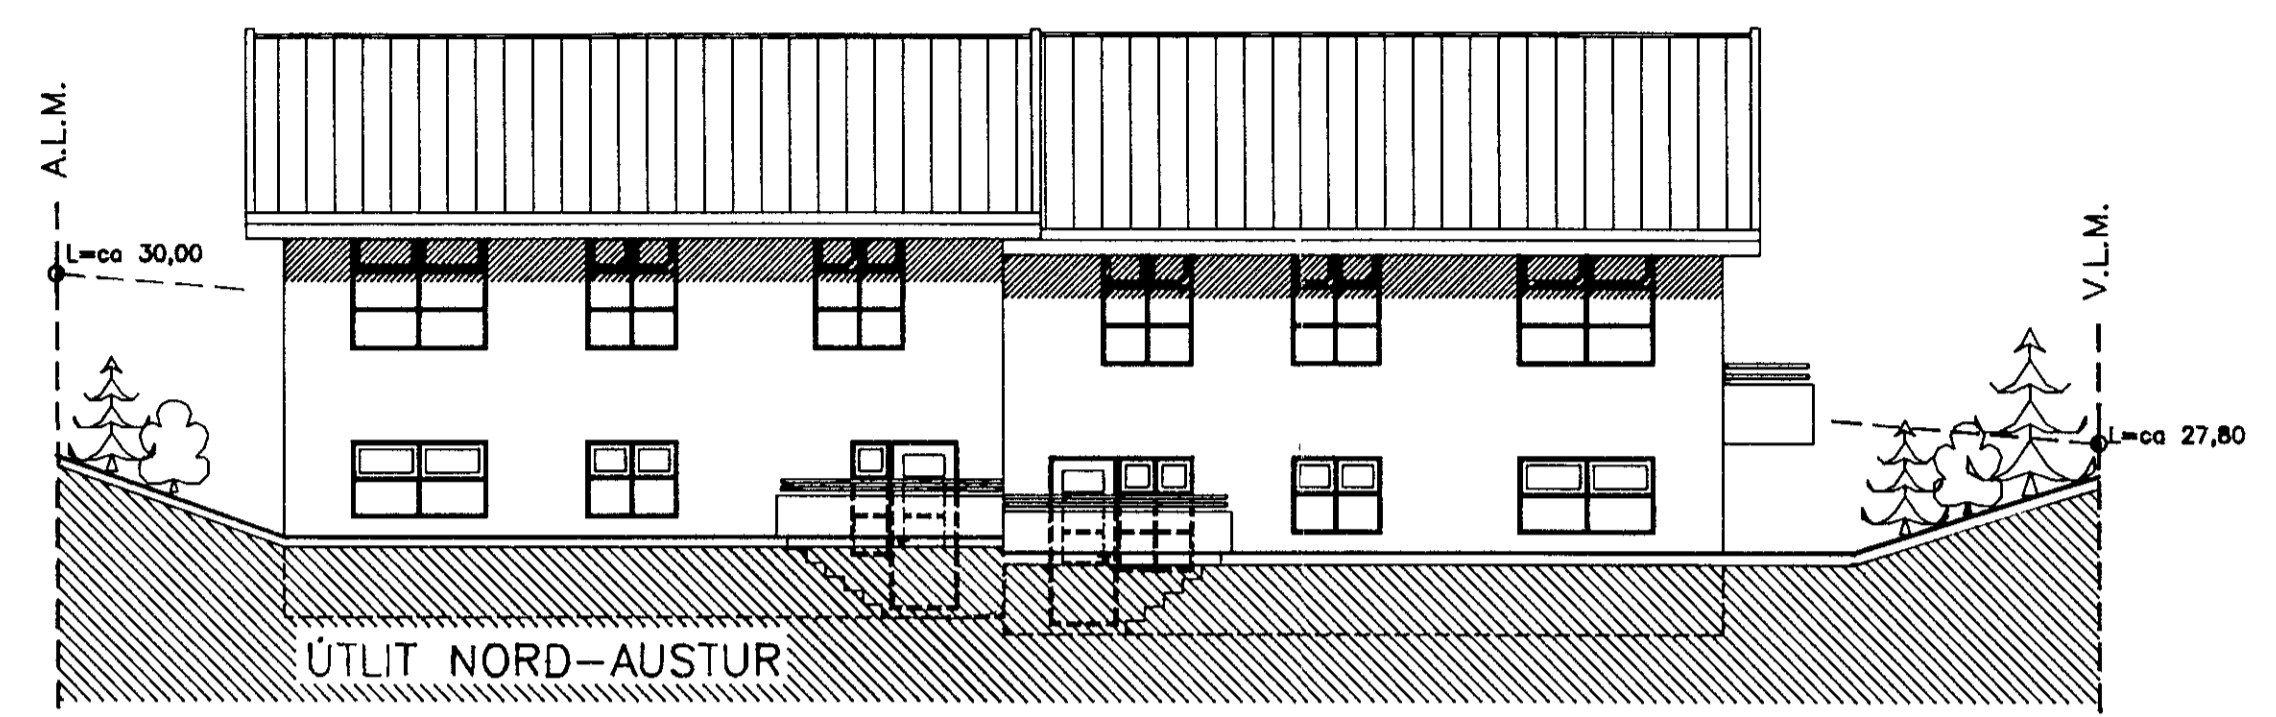

BREYTT Í JÚNÍ 1989  
TRADARBERG 11 OG 13  
FJÖLGAD UM EINN PÓST Í GLUGGA Í STOFU

BREYTT Í NÓV 1988  
TRADARBERG 11  
GLUGGI Í BADHERBERGJUM BEGGJA HÆDA FÆRDUR UM 500 mm  
BÆTT VID GLUGGA Í FJÖLSKYLDURYMI

TRADARBERG 13  
GLUGGI Í ÞVOTTAHÚSI MINNKADUR  
SVALAHURD ÚR HERBERGI TEKIN OG GLUGGI STÆKKADUR

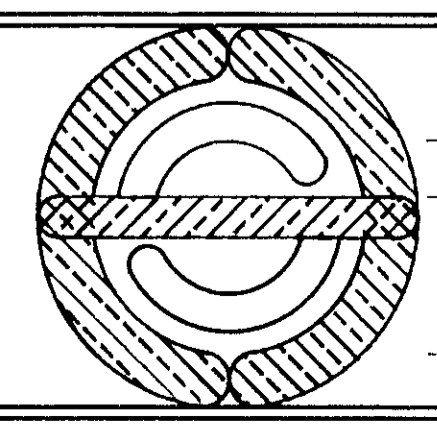

HÖSKULDUR SVEINSSON, ARKITEKT FAI  
DRÁPUHLÍÐ 31, SÍMI 1 68 18

*[Handwritten signature]*

TRADARBERG (11)-13, HAFNARFIRDI	VERKNR 220987
	HANNAD HS
UTLITSMYNDIR	TEIKNAD HS
	KVARDI 1 100
DAGS OKT '88 BREYTT	BLADNR 4 AF 5