

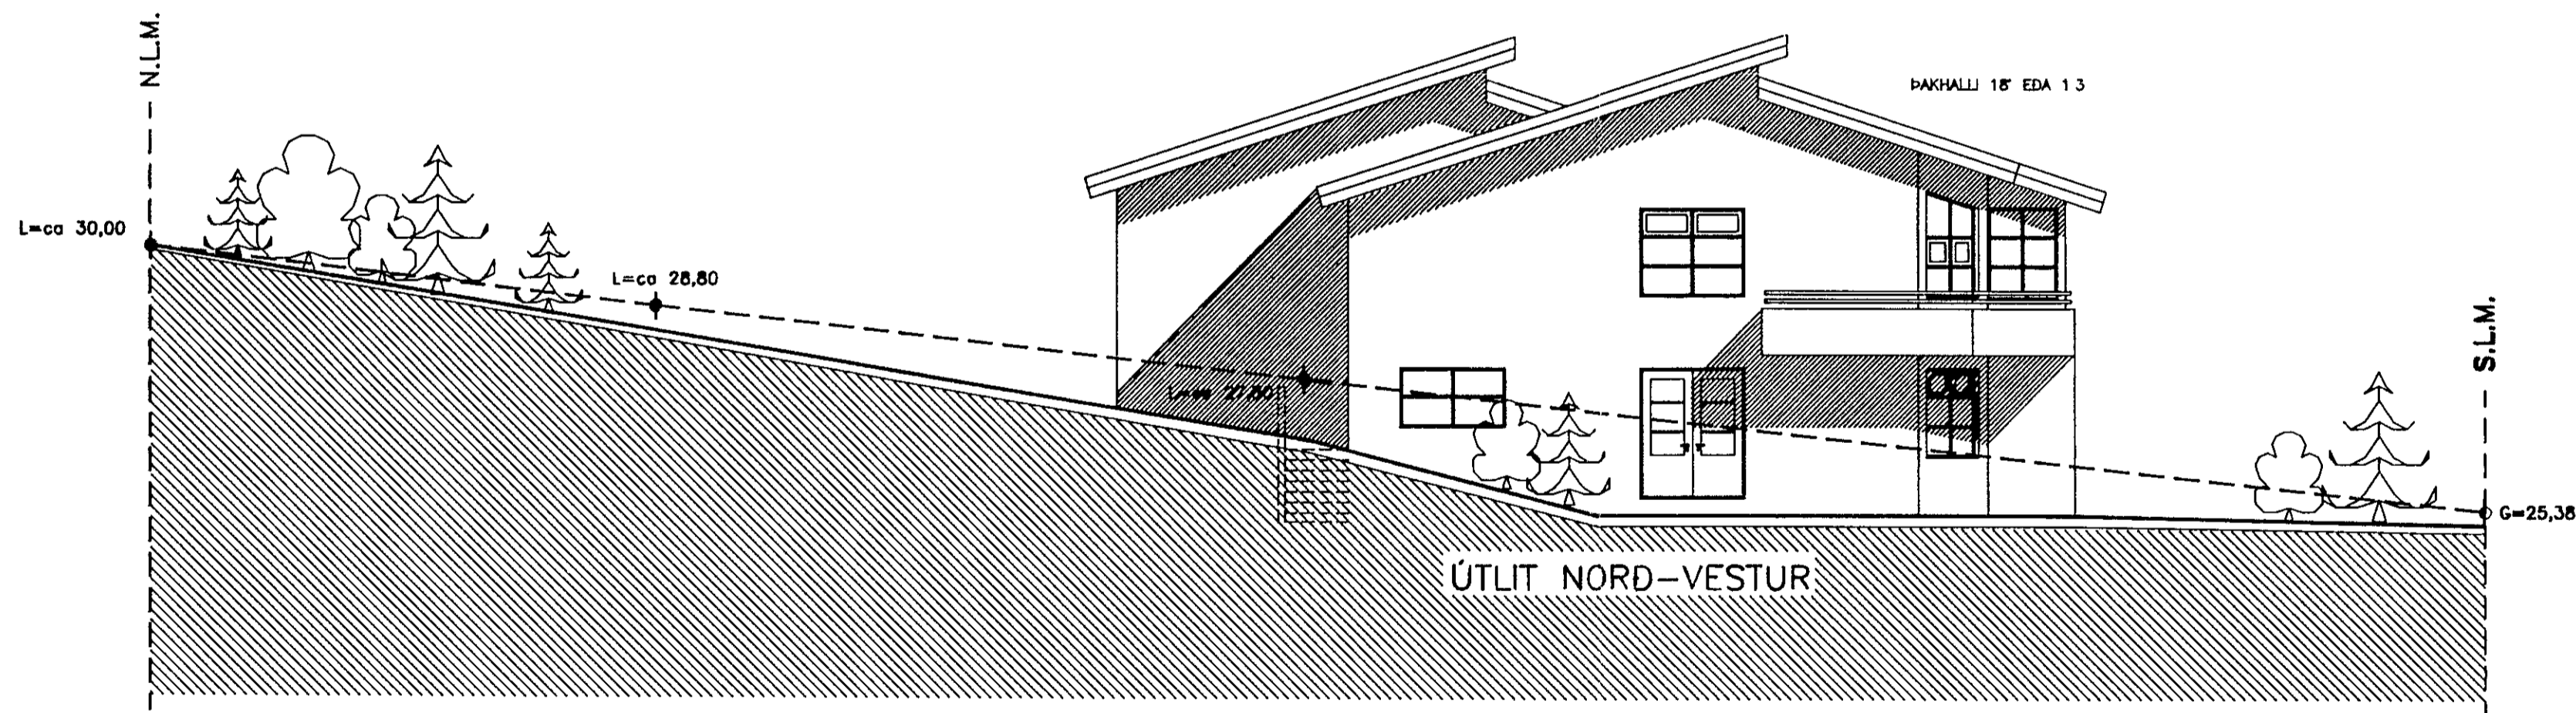


Sa. | 111 | Bygginga
 nefna. | 2016 | 1985
 BYGGINGAUFULTRUNNI
 LÍFNAFTIRDI

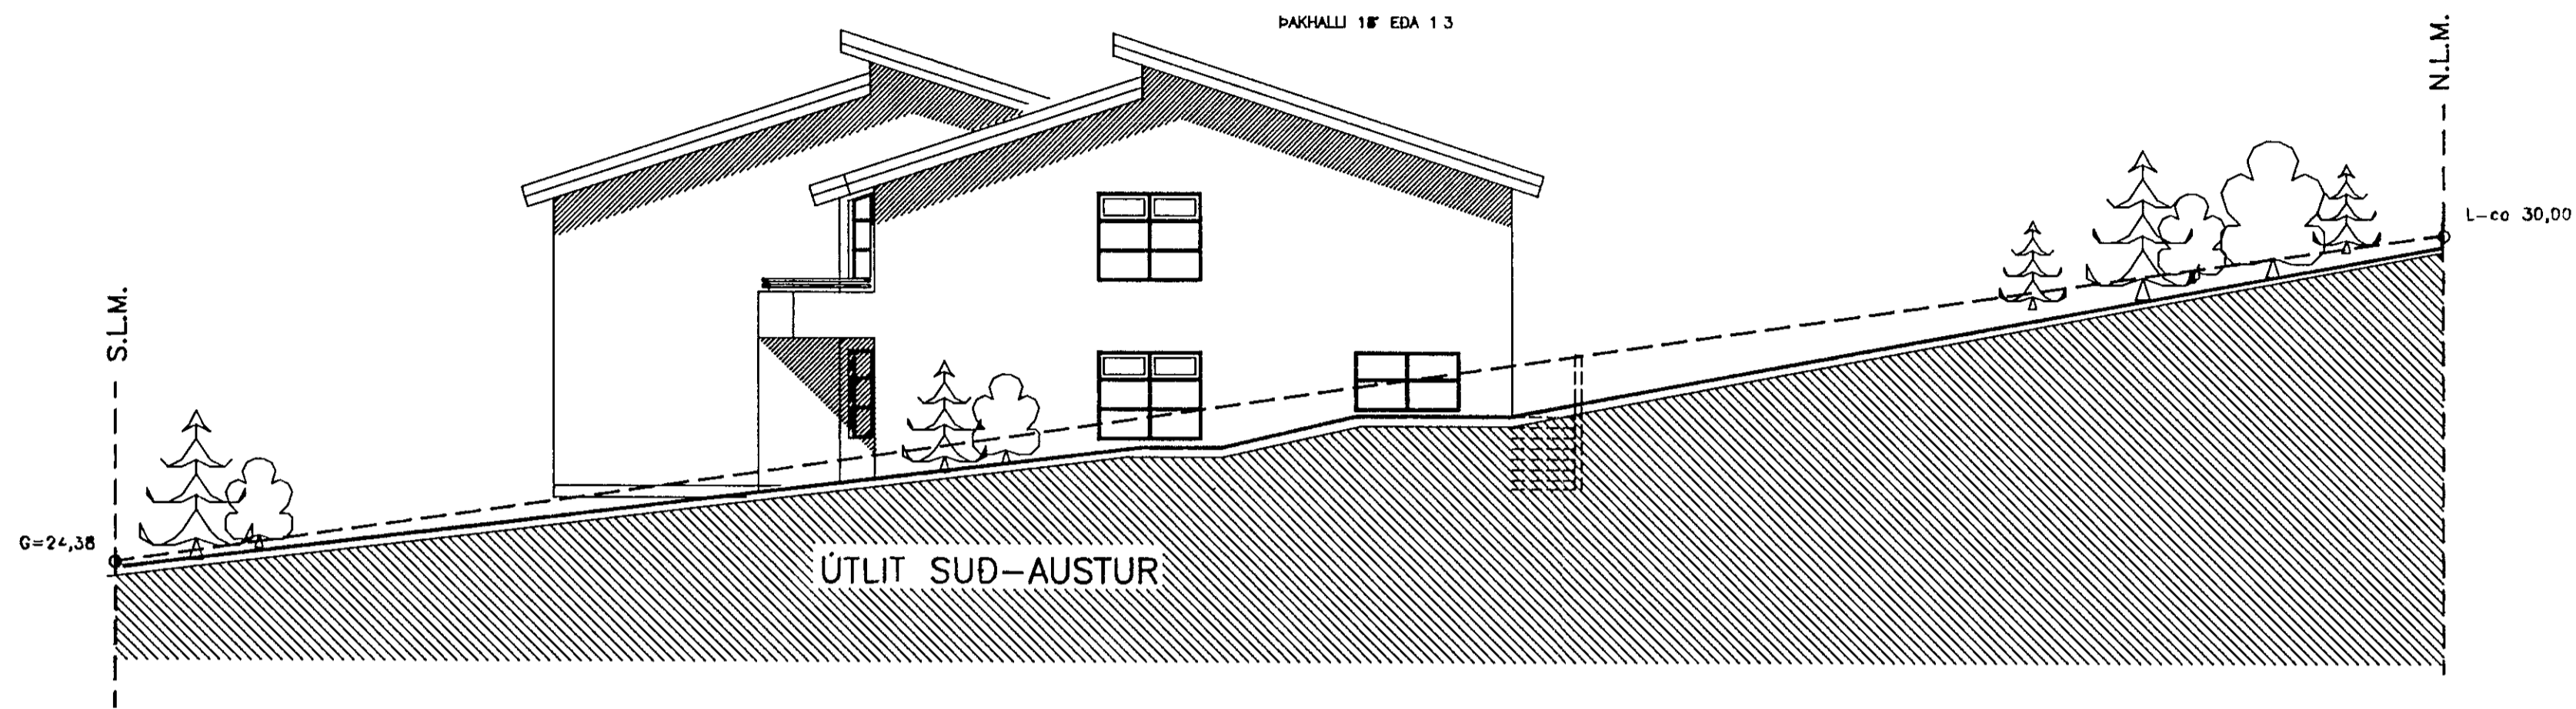

BREYTT Í JÚNÍ 1989
 TRADARBERG 11
 GLUGGI Í STOFU SETTUR Á ÚTLITSTEIKNINGAR
 VAR ÁÐUR SAMÞYKKTUR Á GRUNNMYNDUM

BREYTT Í NÓV 1988
 TRADARBERG 11
 BÆTT VIÐ GLUGGA Í FJÖLSKYLDURIMI

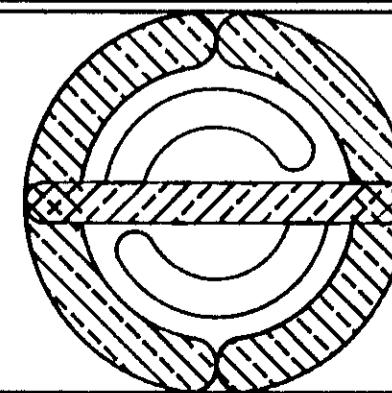

HÖSKULDUR SVEINSSON, ARKITEKT FAI
 DRÁPUHLÍÐ 31, SÍMI 1 68 18

TRADARBERG 11-13, HAFNARFIRÐI

UTLITSMYNDIR

DAGS OKT '88

BREYTT

Halda Samu.

VERKNR 220987

HANNAD HS

TEIKNAD HS

KVARDI 1 100

BLADNR 5 AF 5