


MESTA ÁLAG Á GRUNN, SEM ER MÓHELLA, ER MINNA EN 3,0m<sup>2</sup>.  
 HREINSA SKAL VEL UNÐAN SOKKLUM ÁÐUR EN MÓT ERU SMÍÐUÐ.  
 DÝPT Á UNDIRSTÖÐUM SKAL VERA MINNST 1,2 M NIÐUR FYRIR EFRI BRÚN PLOTU. FYLING UNDIR BOTNPLOTU SKAL VERA BURÐARGOTT EFNI T.D. HÖLDARLAUS MOL. HANA SKAL ÞJAPPA Í HÆFILEGA ÞYKKUM LOGUM ÞANNIG AÐ GÓÐ ÞJOPPUN NÁIST.  
 STEYPUGÆÐI SÉU S250 S.KV. ÍSLENSKUM STAÐLI ÍST 10. SIGMÁL STEYPU SÉ 50-100 MM.  
 BENDISTÁL ER KAMBSTÁL Ks40, F<sub>y</sub>=400N/mm<sup>2</sup>, MERKT MEÐ K Á TEIKNINGU EFST OG NEÐST, Í SOKKULVEGGI KOMI 2 K12 HEIL UM HORN EÐA VÍXLLÖGÐ UM 0,5 M. Í LÁRÉTT STEYPUSKIL KOMI TENGJÁRN K10 c/c300, L=1200.  
 VINNA VIÐ JÁRNALÖGN OG STEYPU SÉ S.KV. ÍST 10.

BREYTT Í ÁGÚST '89  
 BORDKRÓKUR Í ELDHÚSI BYGGÐUR ÚT UM 600MM  
 PLOTUPYKKT 120MM. STEYPUGÆÐI OG JÁRNALÖGN  
 SÚ SAMA OG AÐ OFAN GREINIR UNDIR PLOTUNA  
 KOMI 75MM PLASTEINANGRUN

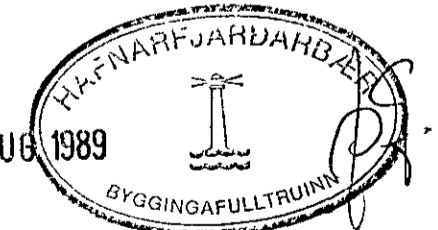

GÍSLI GÍSLASON TÆKNIFRÆÐINGUR TFÍ	
FLÓKAGÖTU 21, SÍMI 621909	
TRADARBERG 13, HAFNARFIRÐI	VERKNR
JÁRNBENT STEINSTEYPA: GRUNNMYND BOTNPLOTU OG SNIÐ	HANNAD GG
	TEIKNAD GG
	KVARDI 1:50, 1:20
	BLADNR
DAGS APRÍL '89 BREYTT	<i>Gísli Gíslason</i>