


GRUNNMYND 1:50

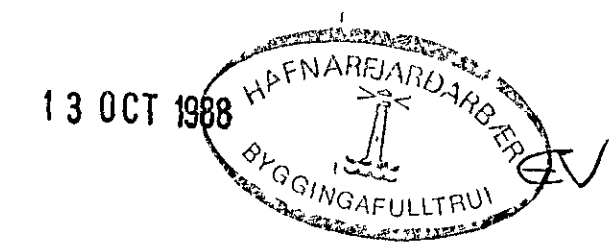

TEIKNING NR. 884-01-07		DAGS	NAFN	YFIRF
TRADARBERG 7 HAFNARFIRÐI	Mælt			K/K
	Hannað	sept 88	K K	
	Teknað	sept '88	SEK	
VEGGIR 2 HÆÐ GRUNNMYND				Mælikv 1 50
KRISTJÁN KNÚTSSON TÆKNIFR FT FÍ LYNGBERGI 27, HAFNARF S 651647				Samp