


DRAG	BREYTISSA	GAÐRAT
HANNAÐ	Þ	Þ
Don Bergsson	Dipl. Ing.	Þ
BLAÐ	TRÉSMÍÐAVERKSTEDI	Þ
	Björns Olafsson	Þ
YFIRFRAB	ULLITSHYND AF VESTURHLÍÐ	Þ
SBMÞYKKT	SEM SVYR INN Í ÞOTTIÐ	Þ
	M = 1.100	Þ
	DRAG MARGT	Þ

8880 - 0070 - 01
 18.11.1964
 GILJÓKULLSTR. 16-18

ULLITSHYNDIR OG GRUNNDRAG SÍÐER
 FRA 1. FEB. 1965
 ÖVERSKILD OG AFSTÖÐUR SÍÐER
 FRA SEPT. 1964

BYGGINGAFLITRINN
 I HAFNAFRÍÐI
 18.11.1964
 Dr. Ing. Bergsson

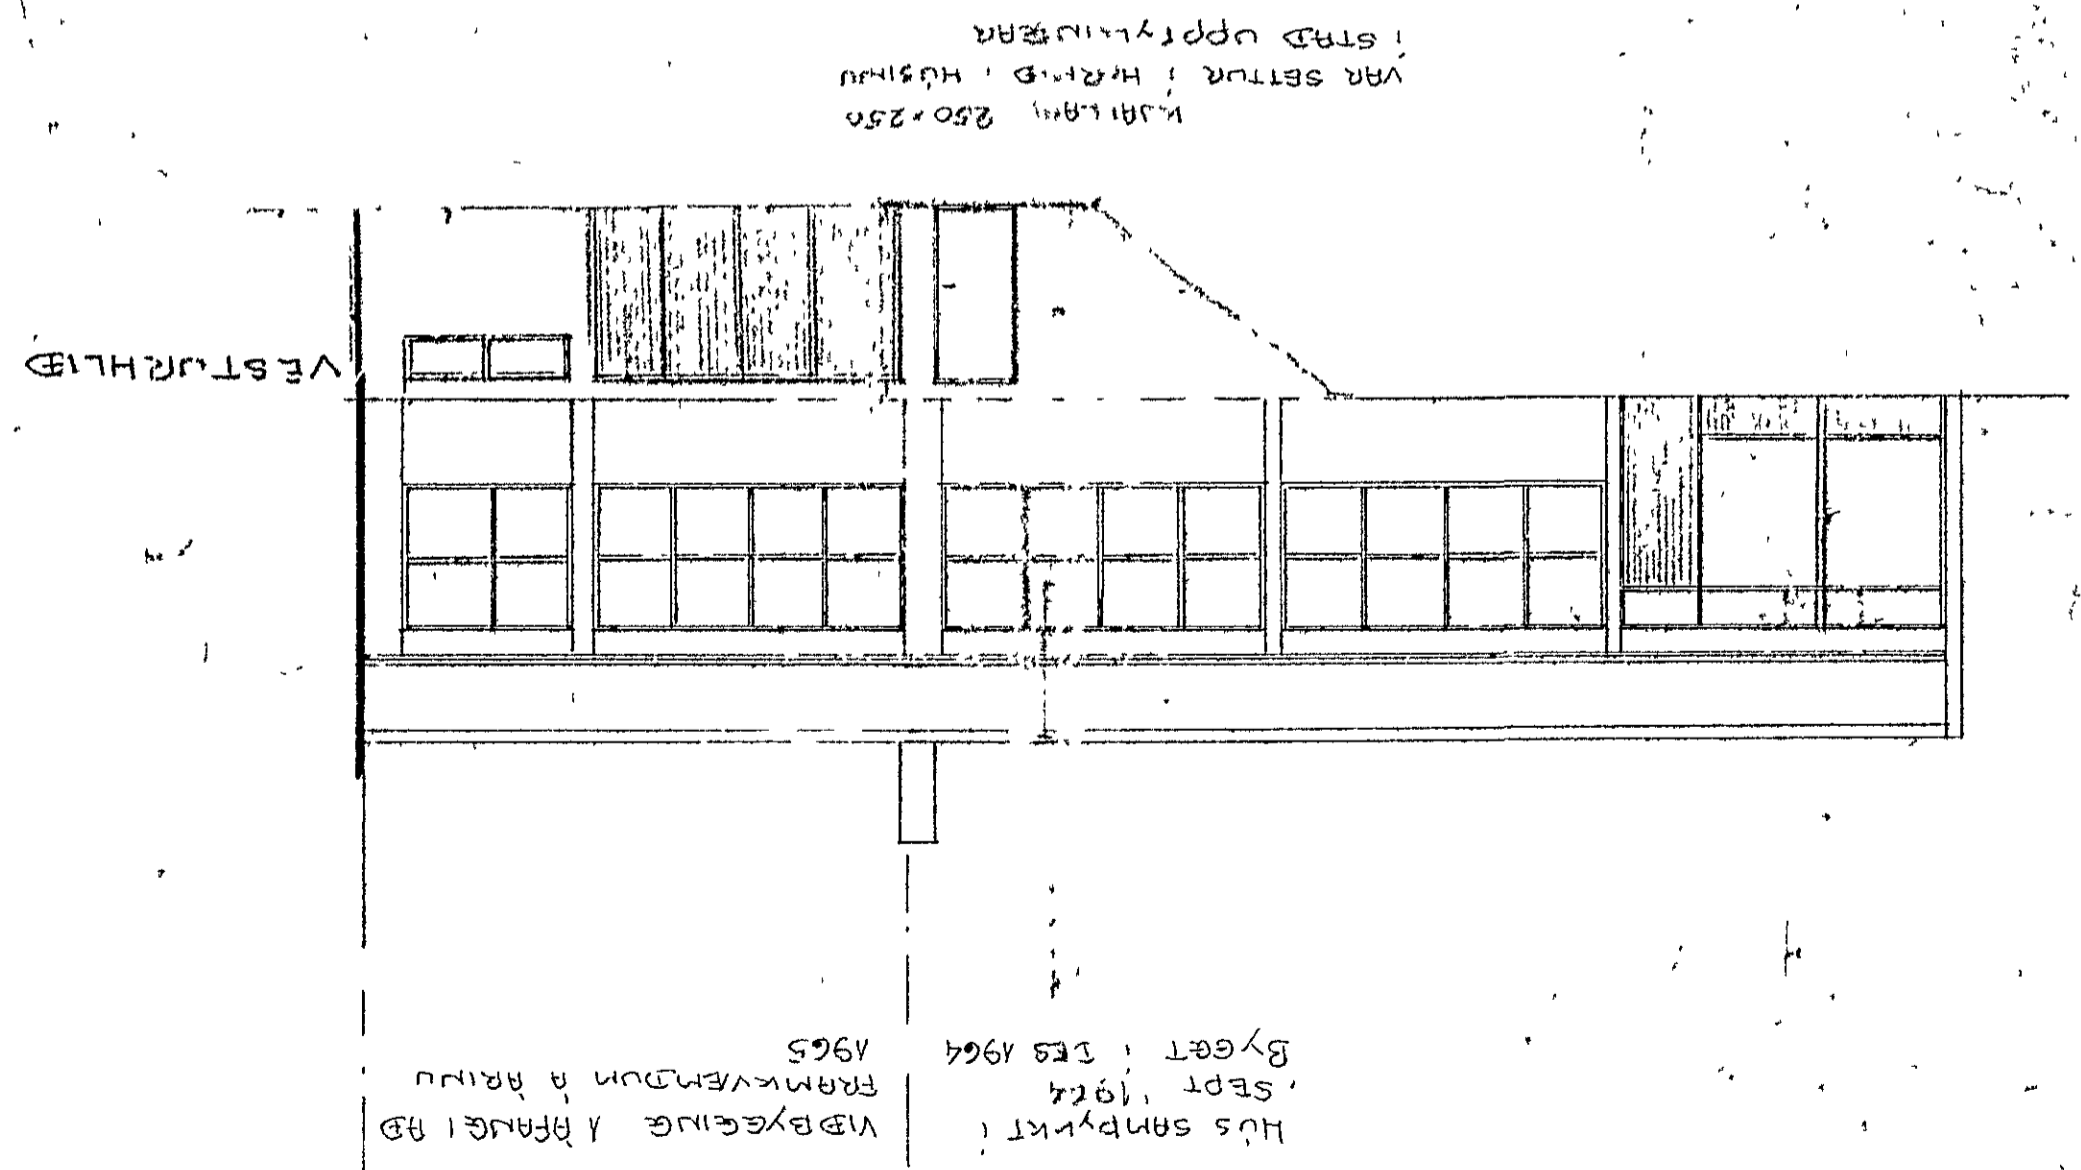

HÚS SAMÞYKKT Í SEPT. 1964
 VIÐBYGGING A RFAÐI AÐ
 Byggt í ág 1964
 FRAMKVEMDUN A RÁÐU 1965