


ÁSKILIÐ, ELDRI TEIKNING ÓGILD

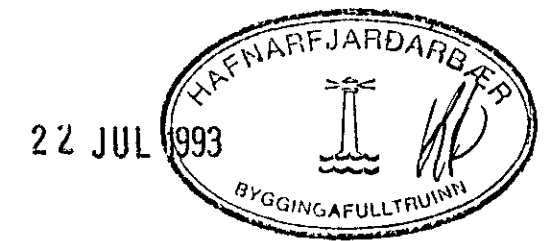

BRNK DAGS		EÐLI BREVINGAR		SIGN	
21/7		baltabær		Eg	
LÍTHLIÐ 5 HAFNARFIRÐI				DAGS MAI 93	
ÞAKVIRKI - SNID				HANNAÐ 47	
MELIKV. 1 10 x 1 20				TEIKNAD GH	
SIGURÐUR ÞORLEIFSSON TEKNIFRÆÐINGUR F.T.F.I.				VERK NR 92	
STRANDGÖTU 11 HAFNARFIRÐI SÍMI 54751/54255				BLAÐIÐ 1-05	