


Laskar séu 16mm krossviður vatnsh  
 Allir laskar meglis í vatnshelt líni.  
 Loftæstirör  $\phi 32$  í stki spennbil  
 Gyrdi 1x25mm yfirspertu og undir reitni  
 negl 2x3" neðan í reitni og 4x3" í hlid rennar  
 Reim 2x6" negl 3x4" á uppist  
 Uppistöður fötreimar og laustholt 2x5"  
 Undir fötreim komi fjörupappi og til þéttingar  
 kom 10x20mm fjörusvámrenningur Atti. Samskeyti öll séu vind og vatnspött  
 Gyrdi 1x25mm undir fötreim 30cm upp á uppist  
 Negling 3x3" hvoru megin  
 Innsleyptir, borðabotar skilur  $\phi 30$   
 Allt eftirherða skal rög á boltum aður en  
 veggjum er lokað innanfrá

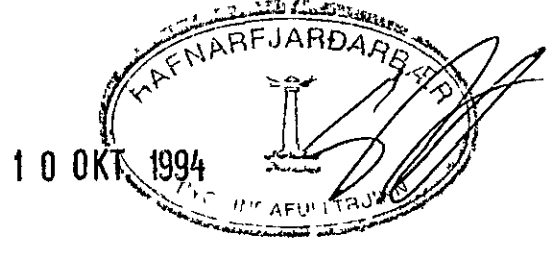

loftæsting þaks minnakúð 29.9.94 J.S.  
 BREYTING DAGS GERT AF  
**ÚTHLÍÐ 8 HAFNARFIRSI**  
 Kræftsperra  
 Þverokurður, efnislysing  
 Sigurður Pálsson MPEI.  
 Baldur Sinaróor MPEI.