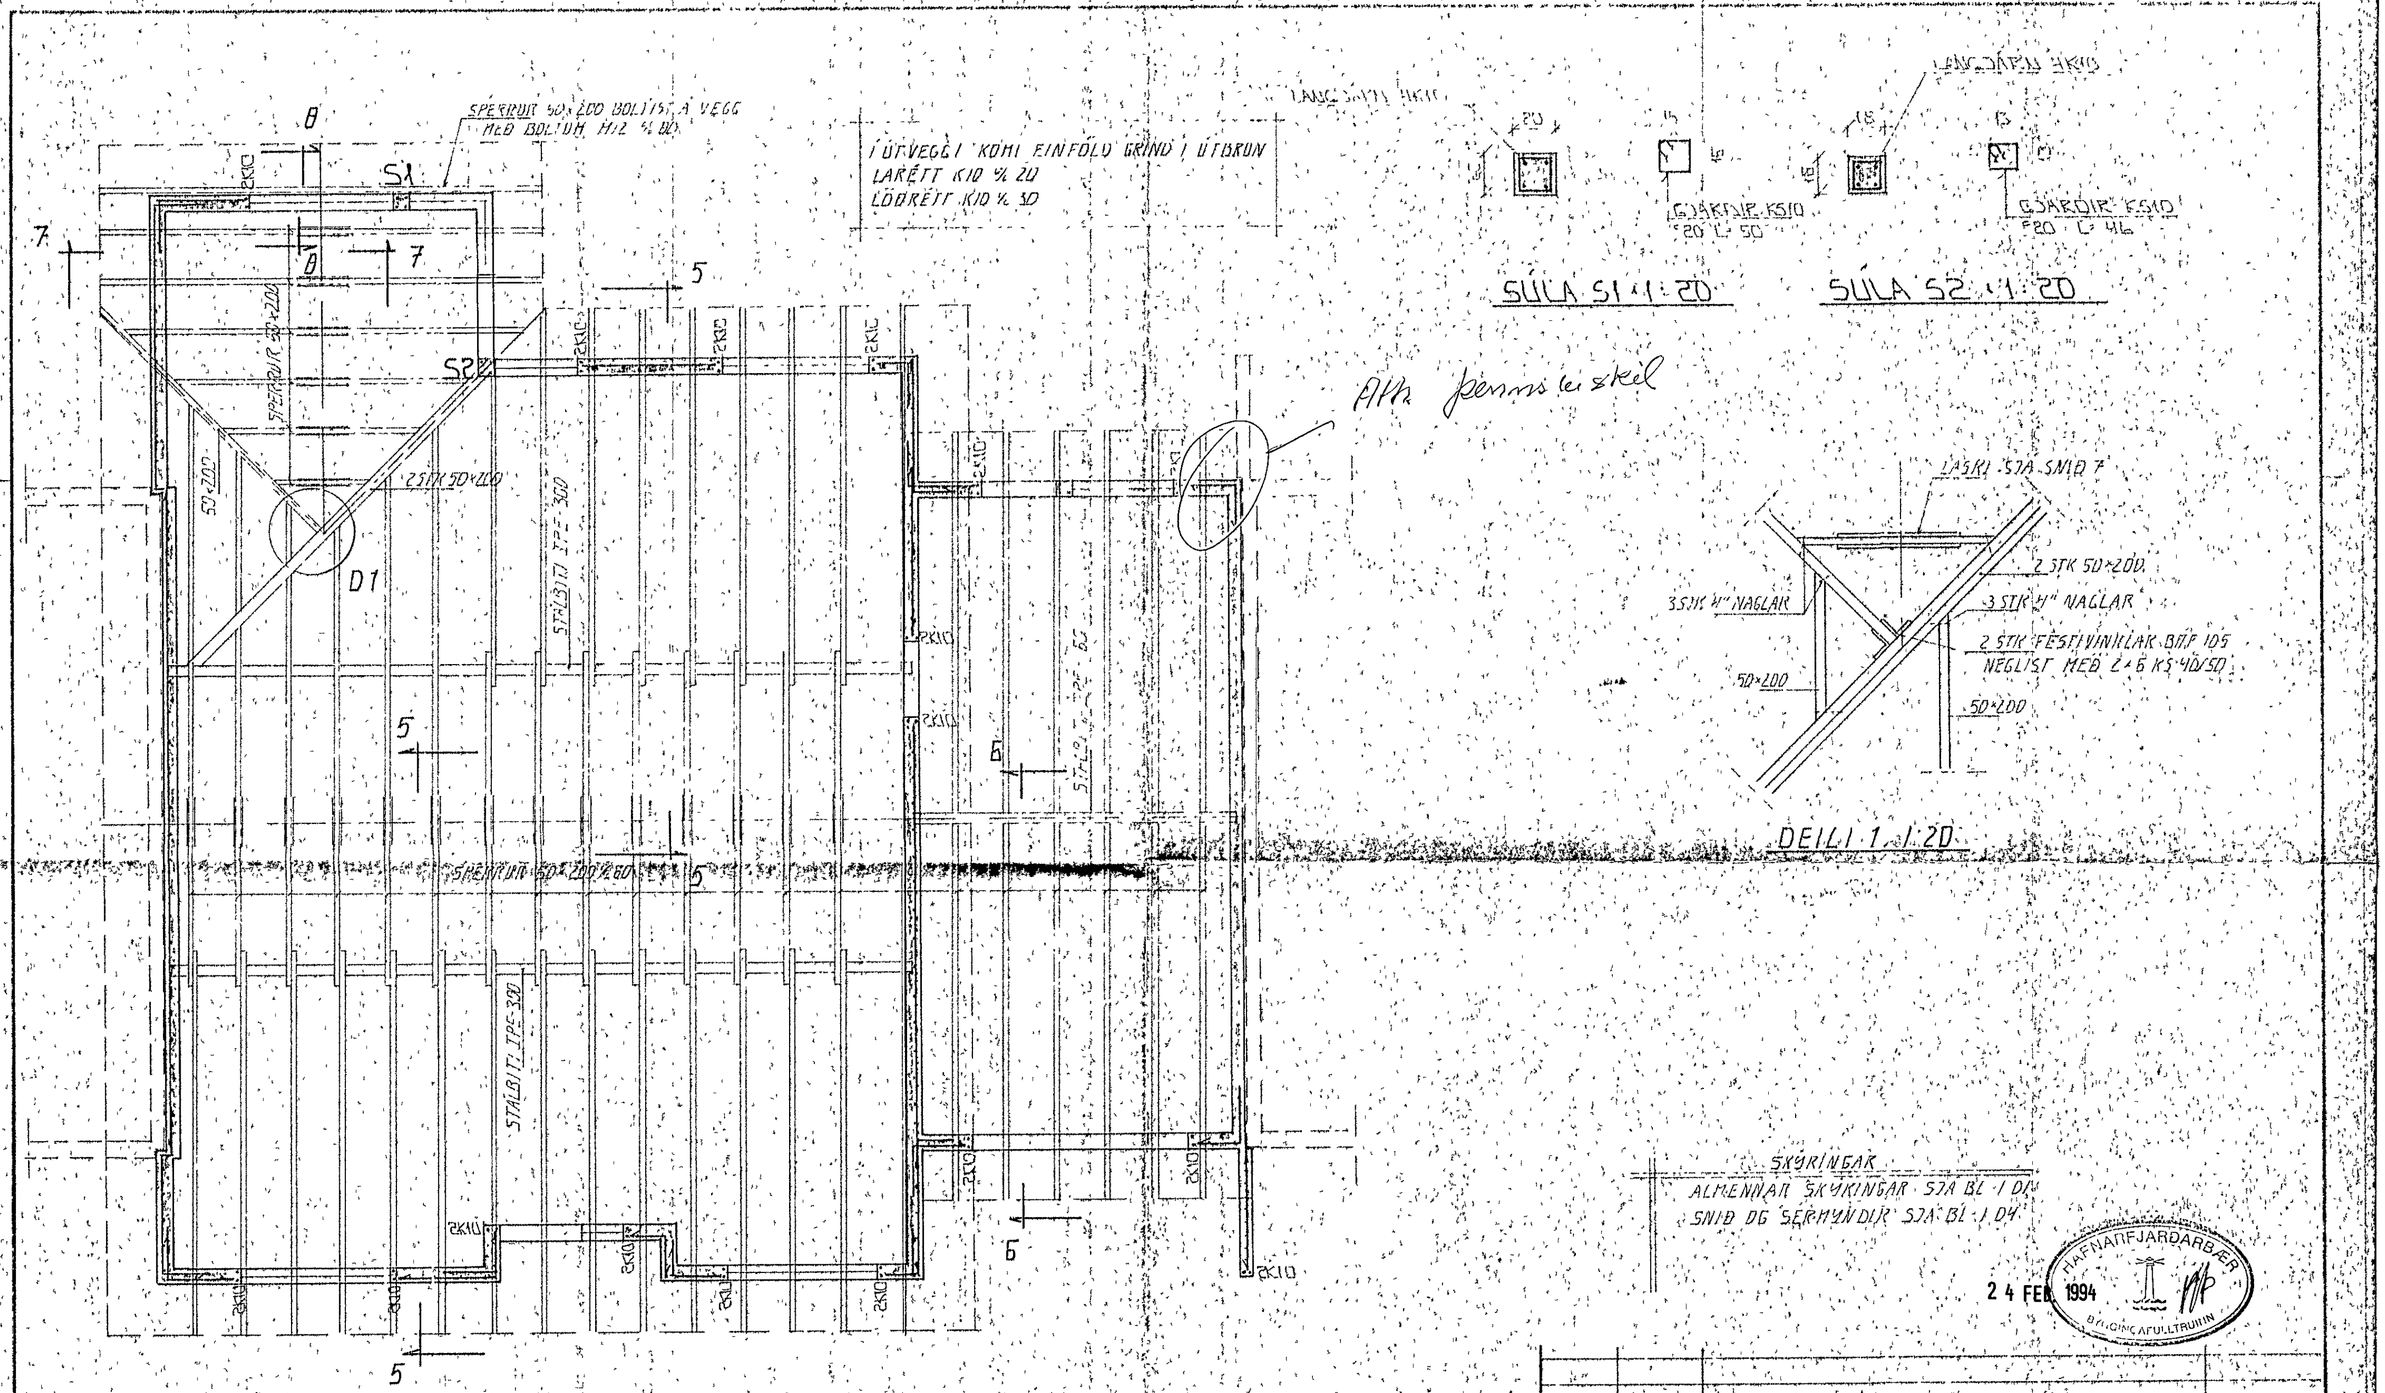
SPERRUR 50×200 BOLTIST Á VEGG
MEÐ BOLTUM M12 % 80
Í ÚTVEGGI KOMI EINFÖLD GRIND Í ÚTBRUN
LARÉTT K10 % 20
LÖÐRÉTT K10 % 30
S1
S2
D1
2 STK 50×200
STÁLBITI IPE-300
SPERRUR 50×200
Ath. pennskeiskil
GJARDIR KS10
SÚLA S1 1:20
SÚLA S2 1:20
LASKI SJA SNIÐ 7
2 STK 50×200
3 STK 4" NAGLAR
2 STK FESTIVINKLAR BHF 105
NEGLIST MEÐ 2×6 KS 40/50
50×200
DEILI 1 1:20
SKÝRINGAR
ALMENNAR SKÝRINGAR SJA BL 1 01
SNIÐ OG SERMYNDIR SJA BL 1 04
GRUNNMYND 1:50
EINFÖLD GRIND Í MIÐJAN VEGG % 20 #
STEYPA
S > 250
VS ≤ 0.5
LOFT ≥ 6%
SEMENT ≥ 300 KG/M³
24 FEB 1994
HAFNARFJARÐARBÆR
BYGGINGAFULLTRÚIN
BR.NR. DAGS EÐLI BREYTINGAR SIGN
ÚTHLÍÐ 23 HAFNARFIRÐI
BENDING VEGGJA - PAKVIRKI
MÆLIKV. 1:50, 1:20
SIGURÐUR ÞORLEIFSSON TÆKNIFRÆÐINGUR FTFI
STRANDGÖTU 51 HAFNARFIRÐI SÍMI 54751/54255
DAGS SEPT '93
HANNAÐ
TEIKNAÐ
VERK NR. 9323
BLAÐ NR. 1-03