




SNÍÐ X-X x 1:10

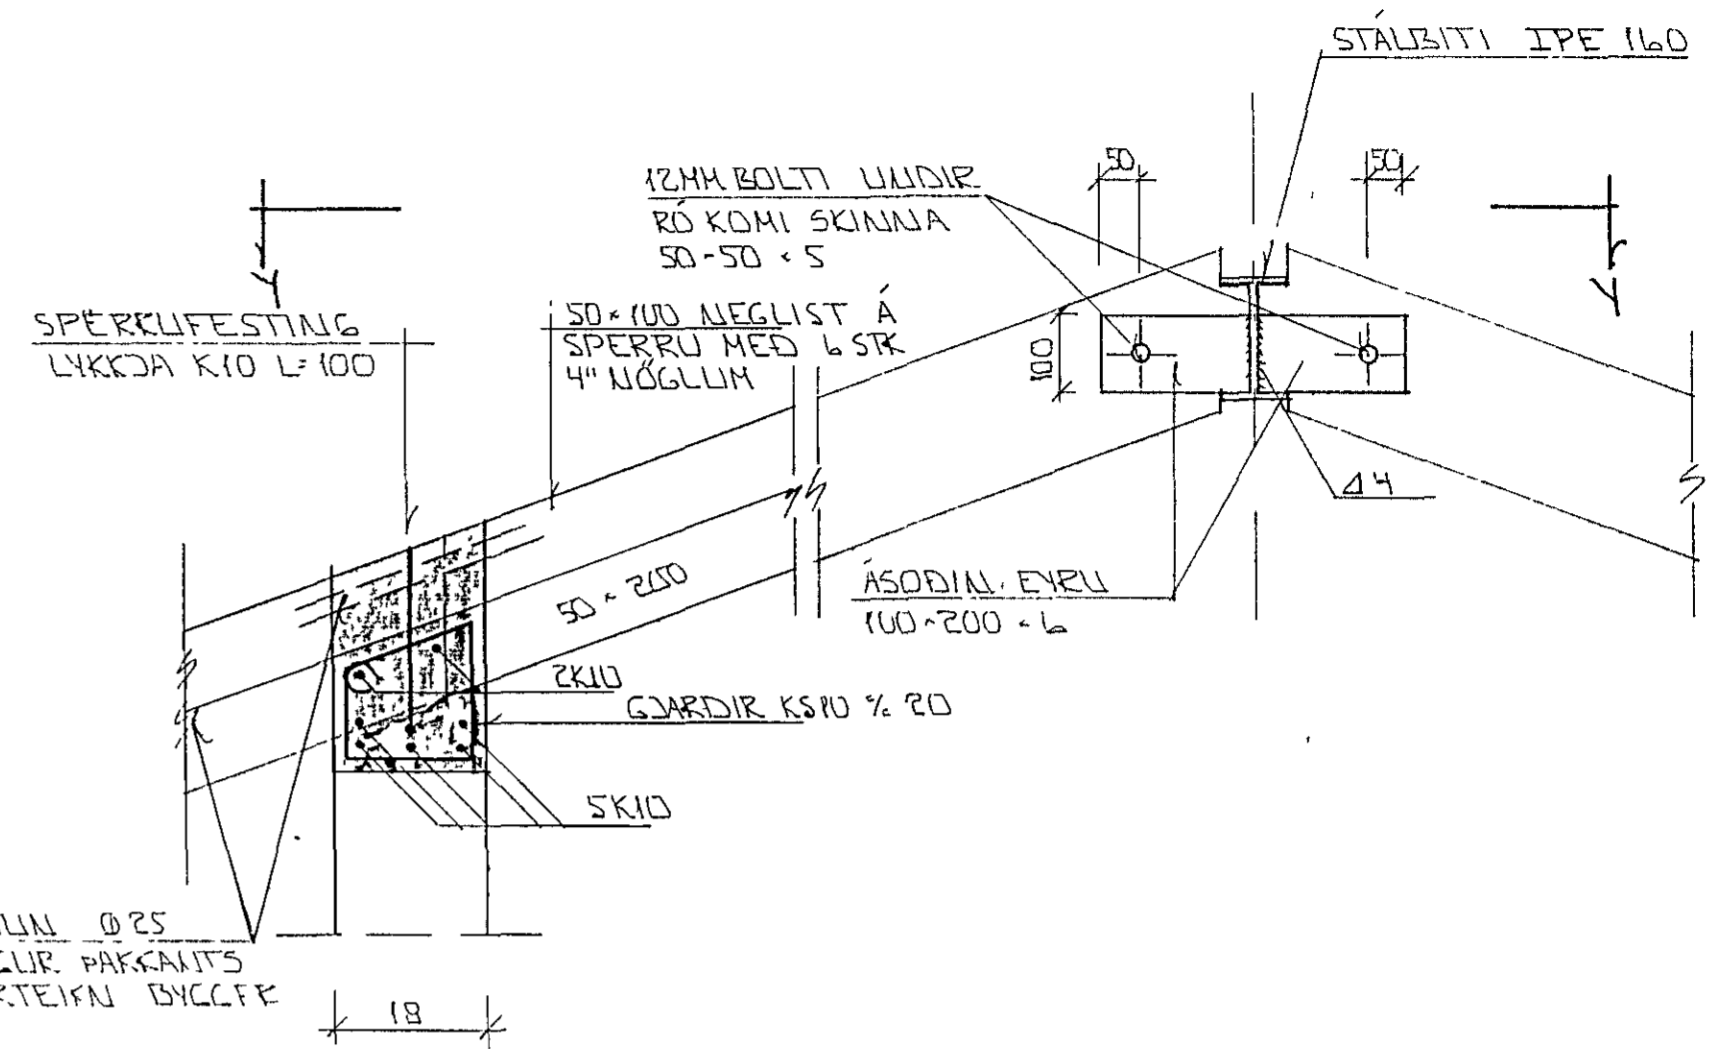

SNÍÐ 7-7 x 1:10

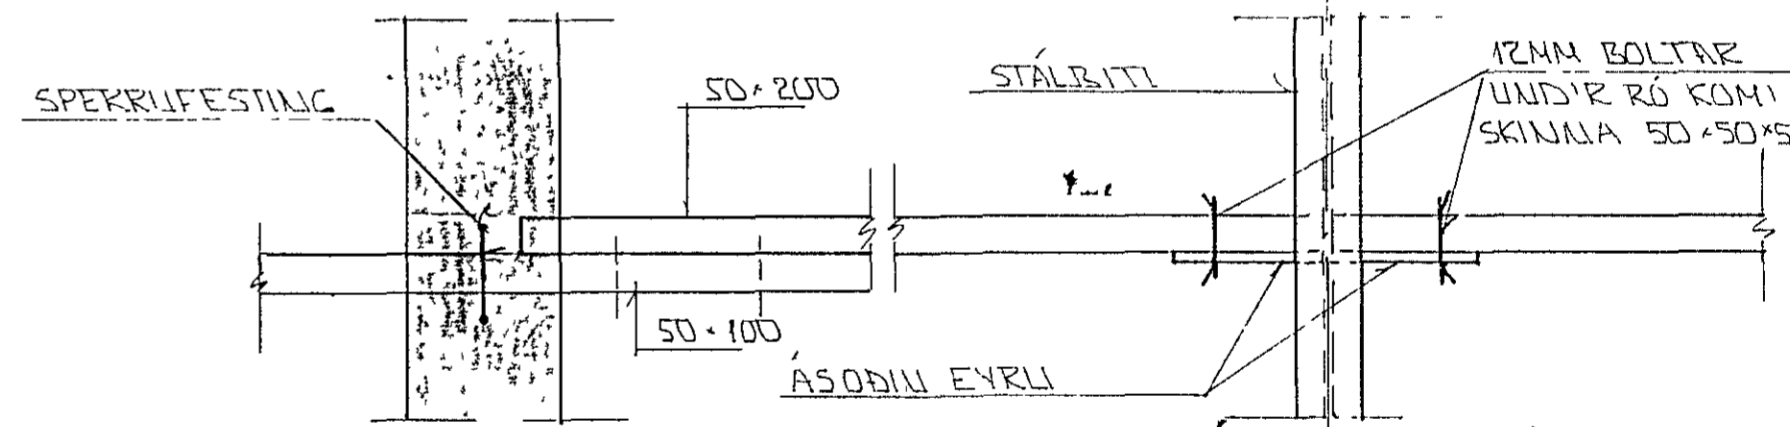

SNÍÐ 4-4 x 1:10

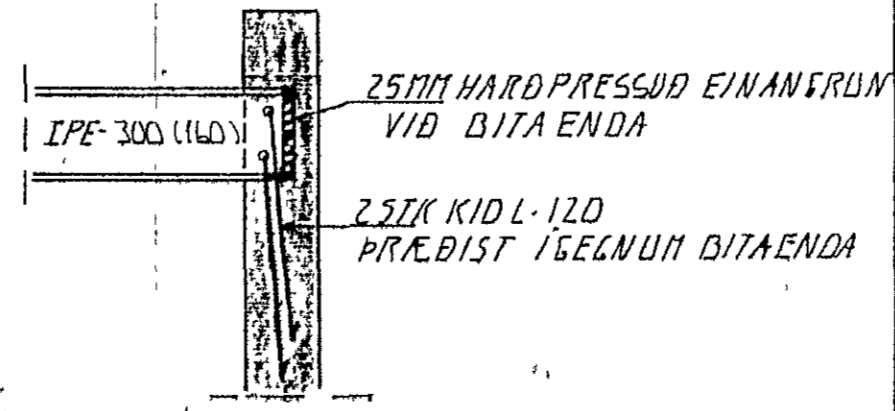

BITAENDI Í VEGG 1:20

ÁSKILID ELDRI
TEIKNING OGILD

19. DES. 1994

FRÁHAFJARNARDEIÐ
BYGGINGAFLUTRUM

BR NR	DAGS	EDLI	BREYTINGAR	SIGN
01	DES '94	BOLTASTÆÐ	1 SNÍÐ 7-7 ÞR	SK
LÍTHLÍÐ 35 HAFNARFIRÐI				DAGS NÓV 94
ÞAKVIRKI - SNÍÐ				HANNAÐ
MELIKV. 1:10 x 1:20				TEIKNAD GH
SIGURÐUR ÞORLEIFSSON TEKNIFRÆÐINGUR P.T.F.I				VERK NR 9306
STRANDGÖTU 11 HAFNARFIRÐI SÍMI 54751/54255				BLAD NR 1-05