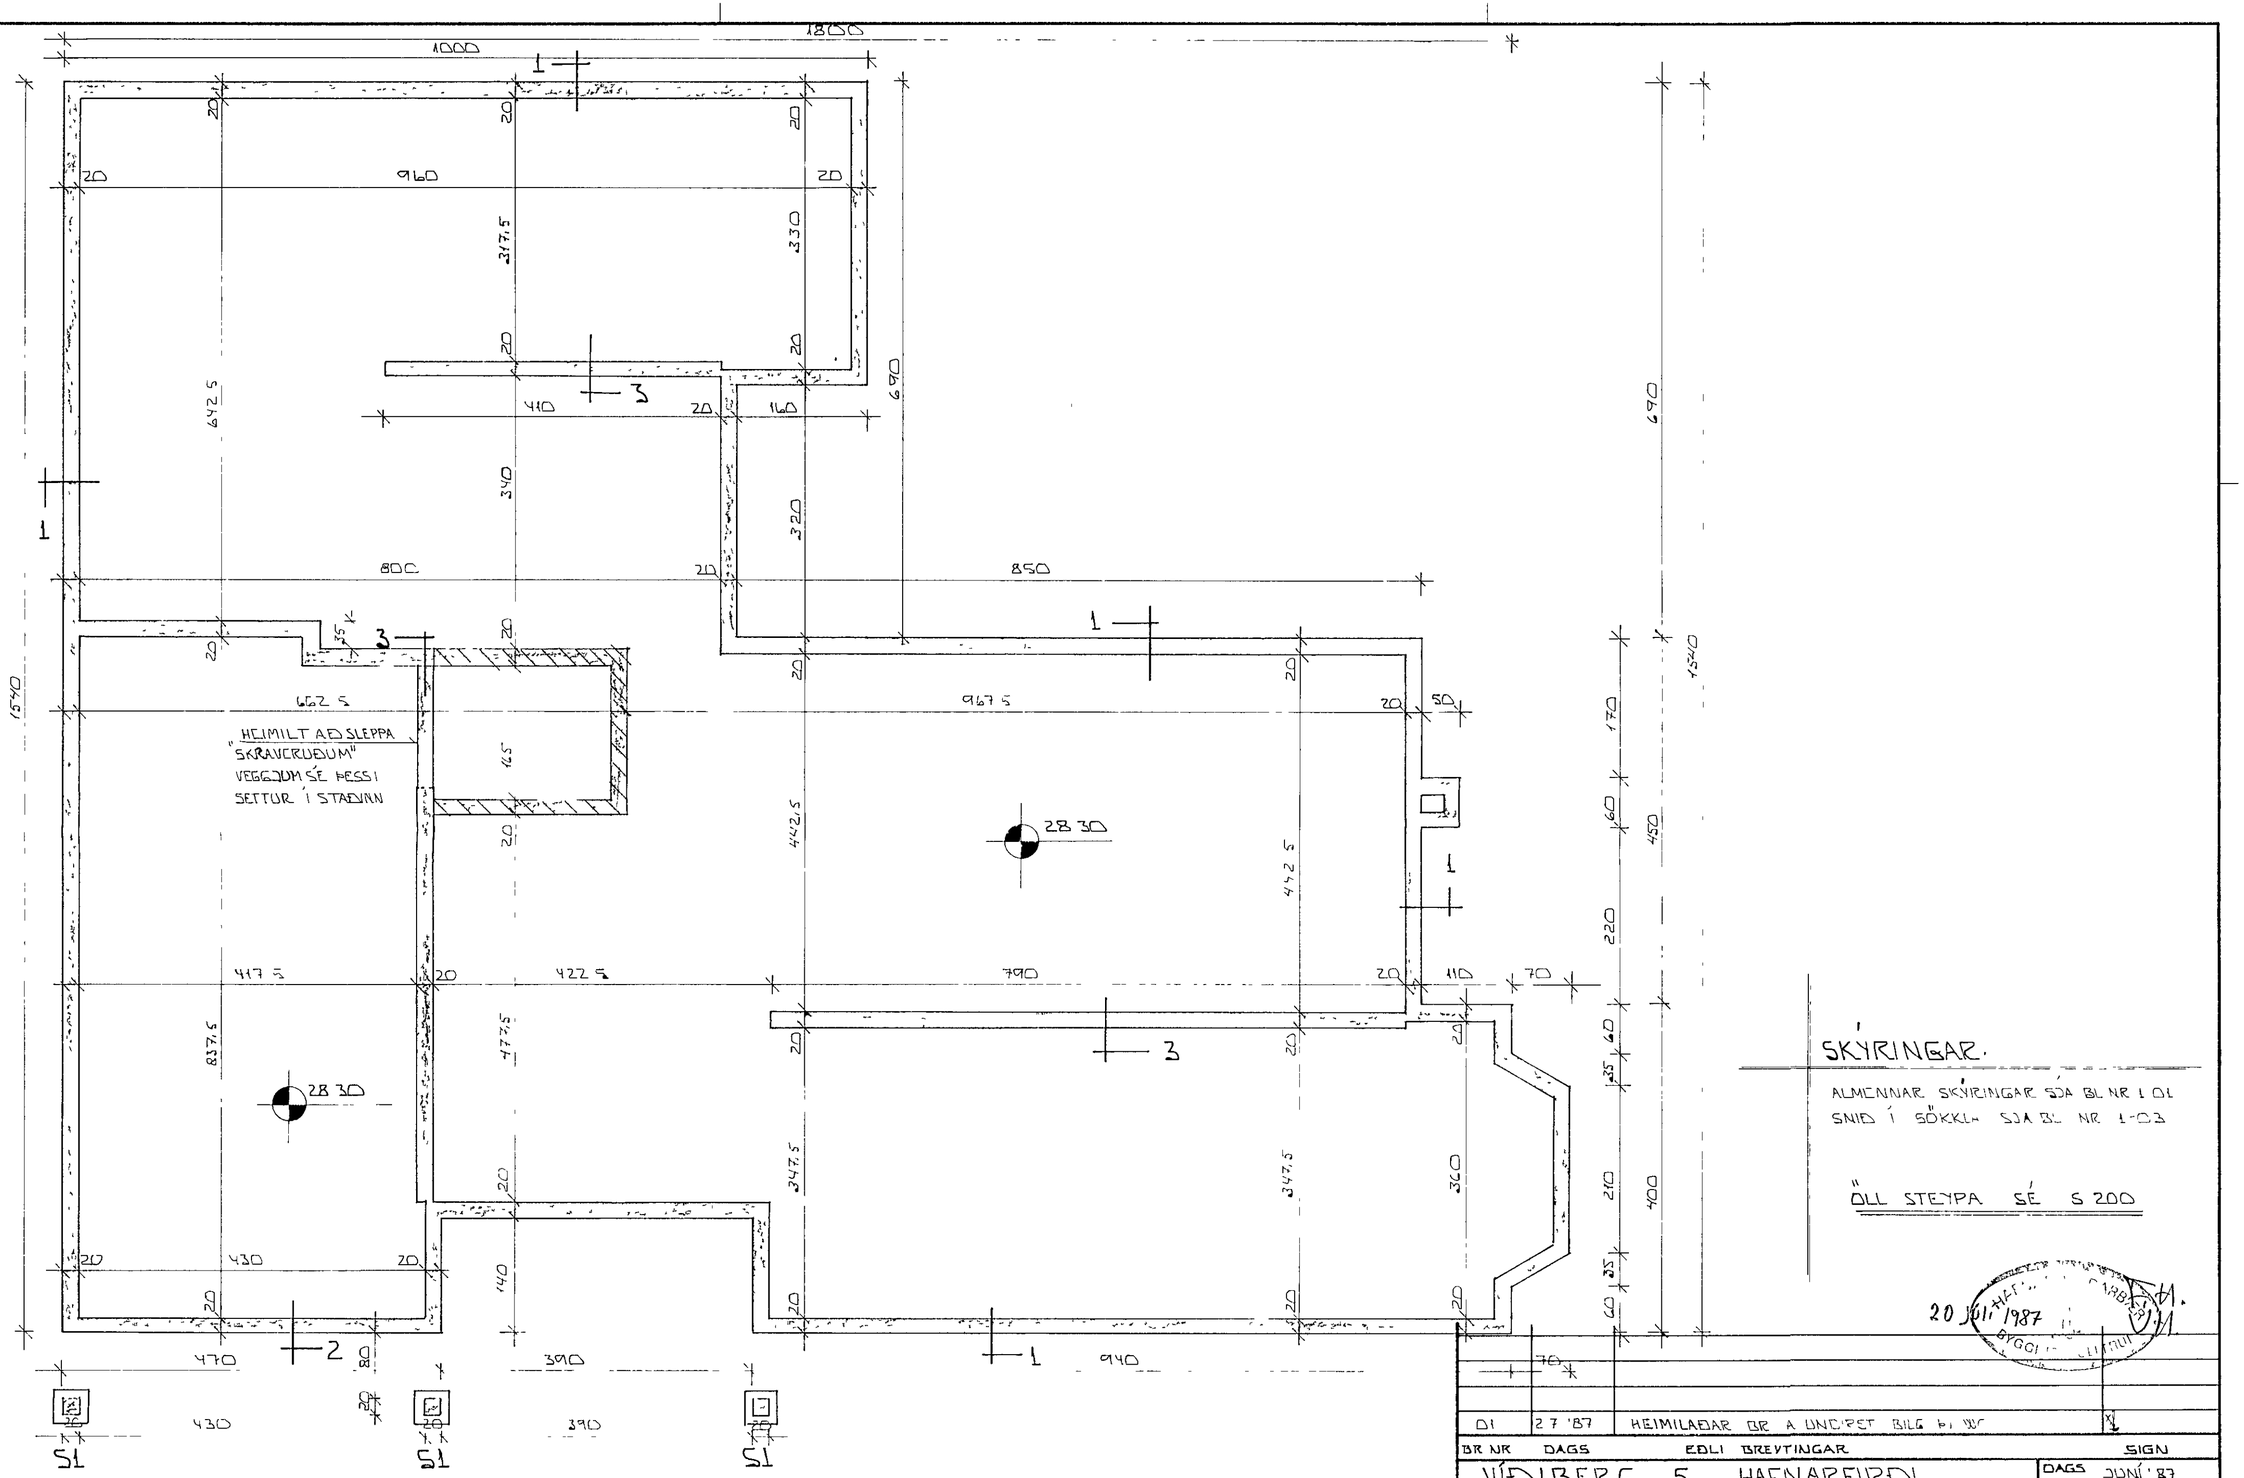

GRUNNMYND 1:50