



GRUNNMÝND 1:50


STEYPA Í PLÓTU 9 200

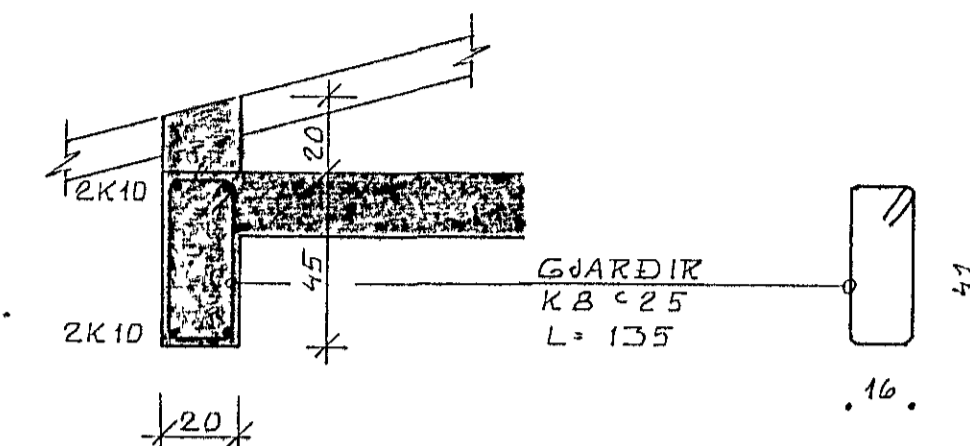

SNIED 1 1:20

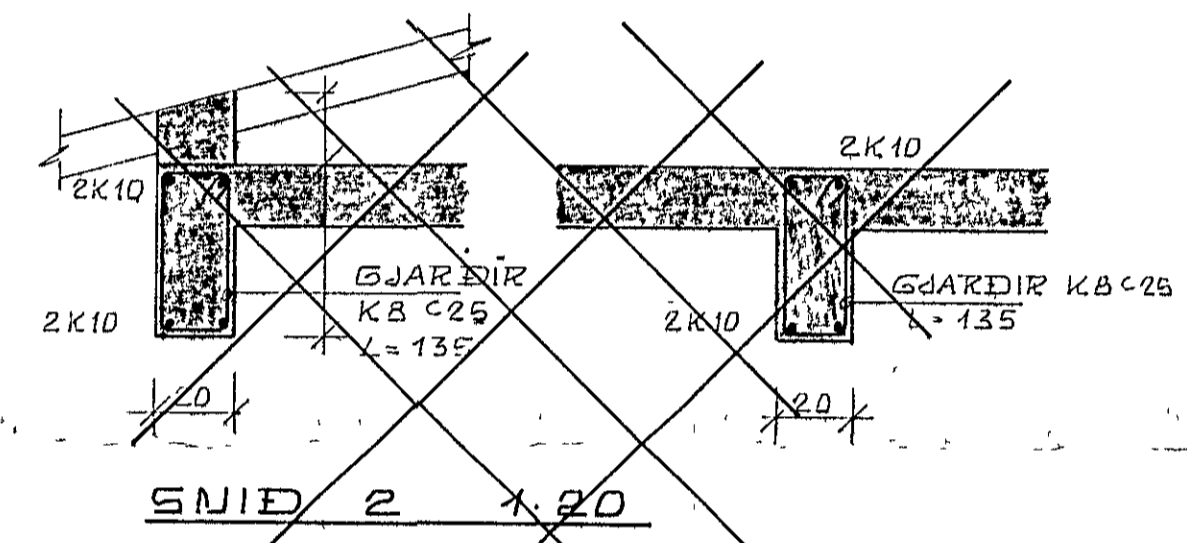

SNIED 2 1:20

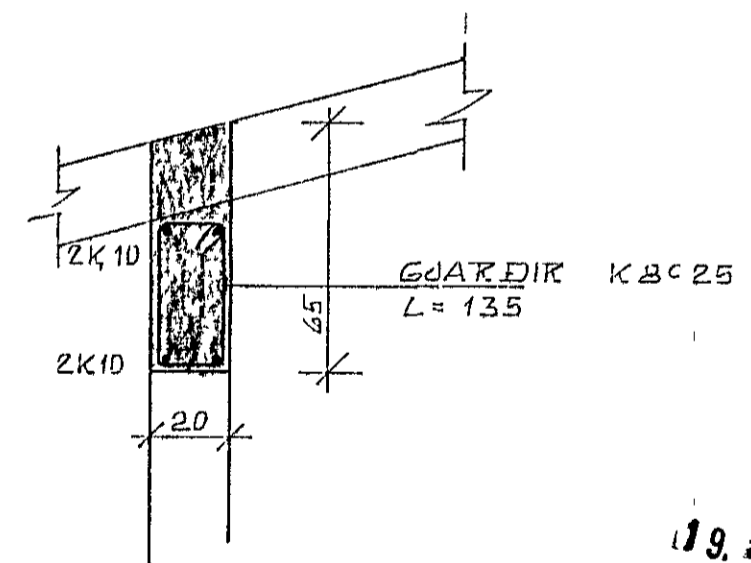

SNIED 3 1:20



BR NR	DAGS	EDLI BREVTINGAR	SIGN.
YÍDIBERG 7 HAFNARFIRÐI			DAGS. AGÚST 87
PLATA YFIR HÆÐ			HANNAÐ
MELIKV. 1.50			TEIKNAD <i>KK</i>
SIGURÐUR ÞORLEIFSSON TEKNIFRÆÐINGUR F.T.F.I.			VERK NR 8728
STRANDGÖTU 11 HAFNARFIRÐI SÍMI 54751			BLAD NR 1.05