



Samþykkt á fundi bygginga-  
nefndar þ. 13. 1980  
BYGGINGAFULLTRUIN  
Í HAFNARFIRDI  
*[Signature]*

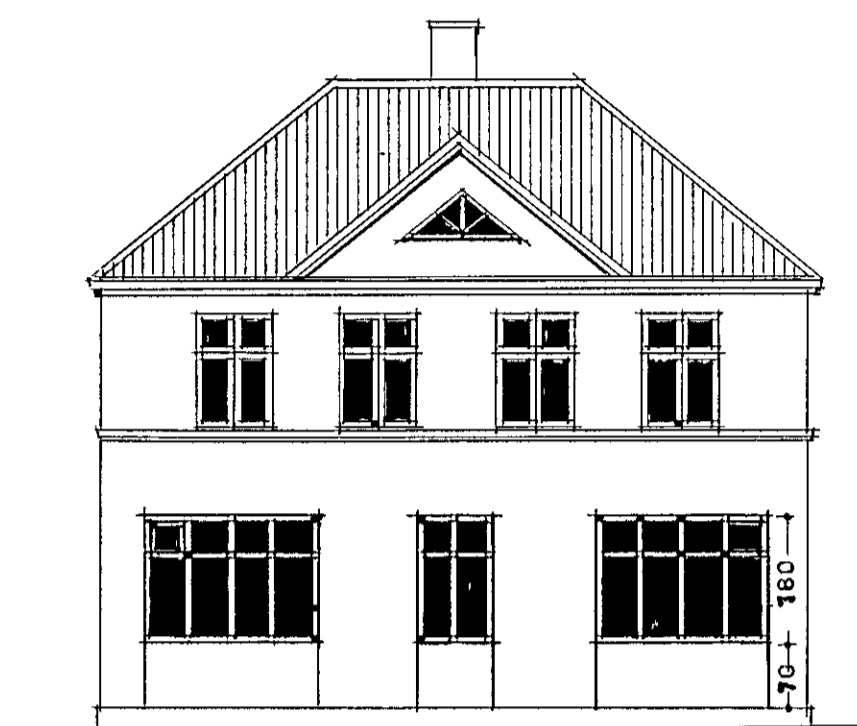


AUSTUR

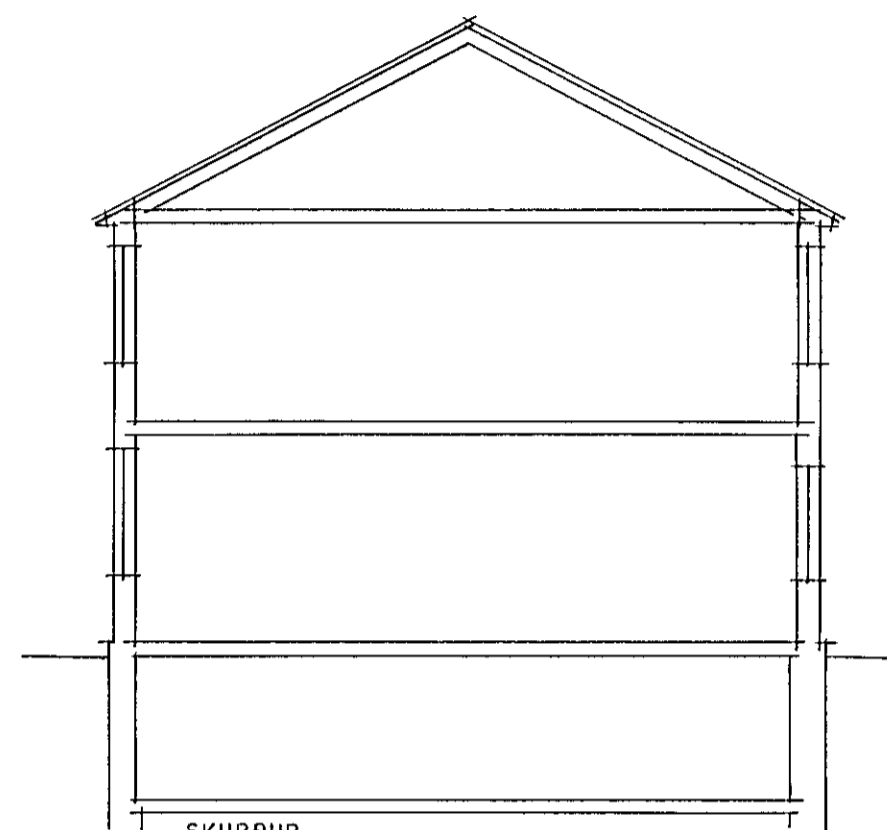


SKURÐUR




NORÐUR

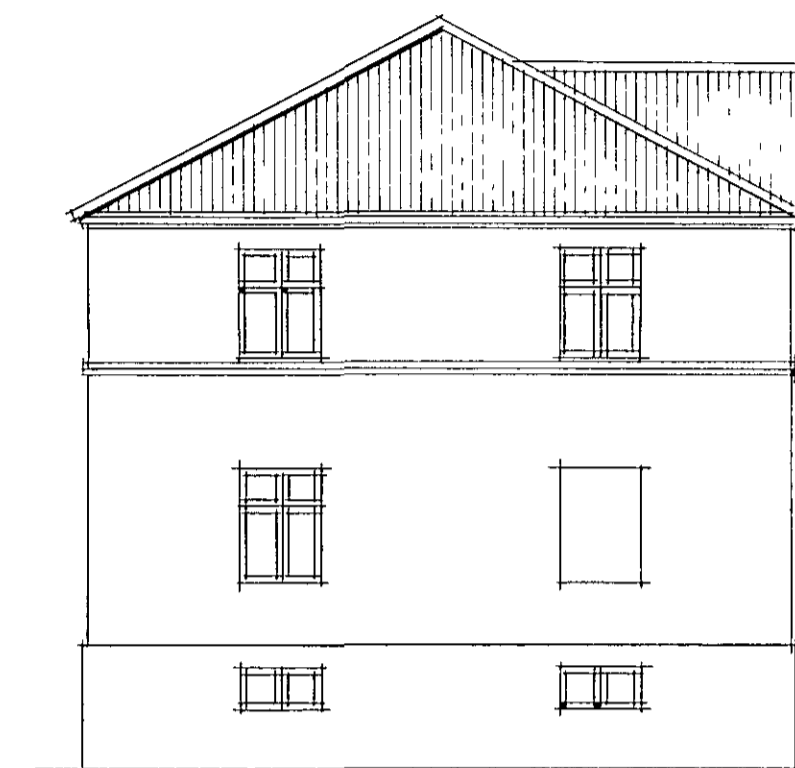


SUÐUR

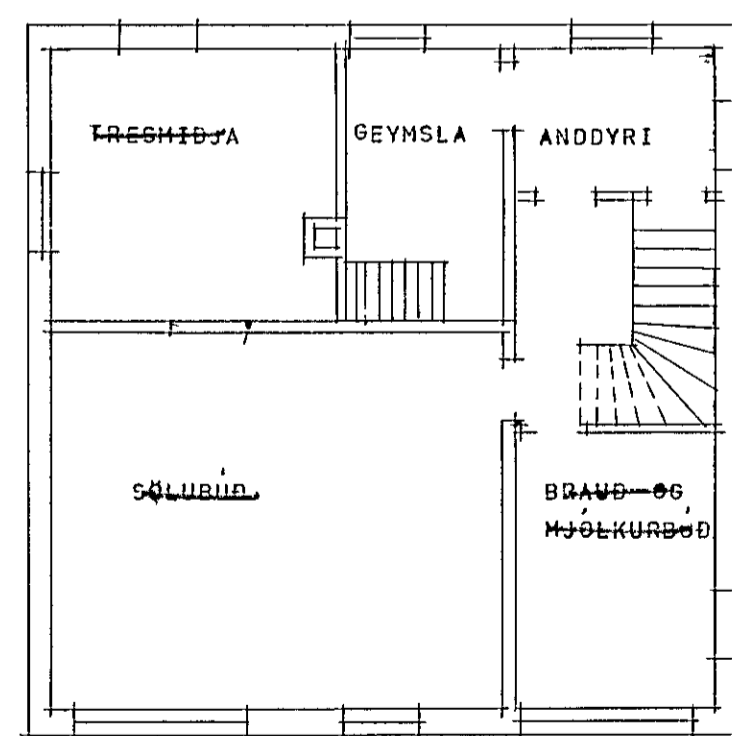

1. HÆÐ

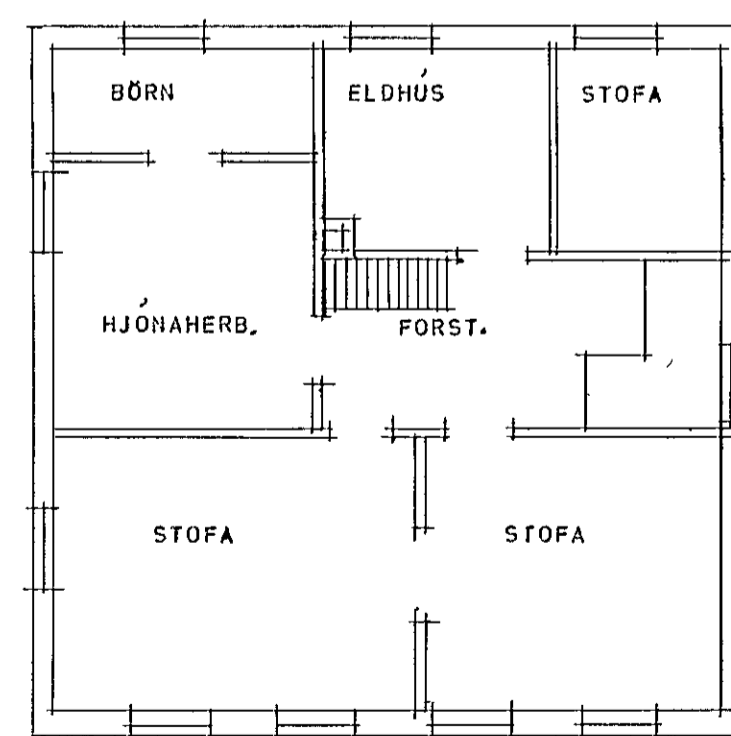

2. HÆÐ

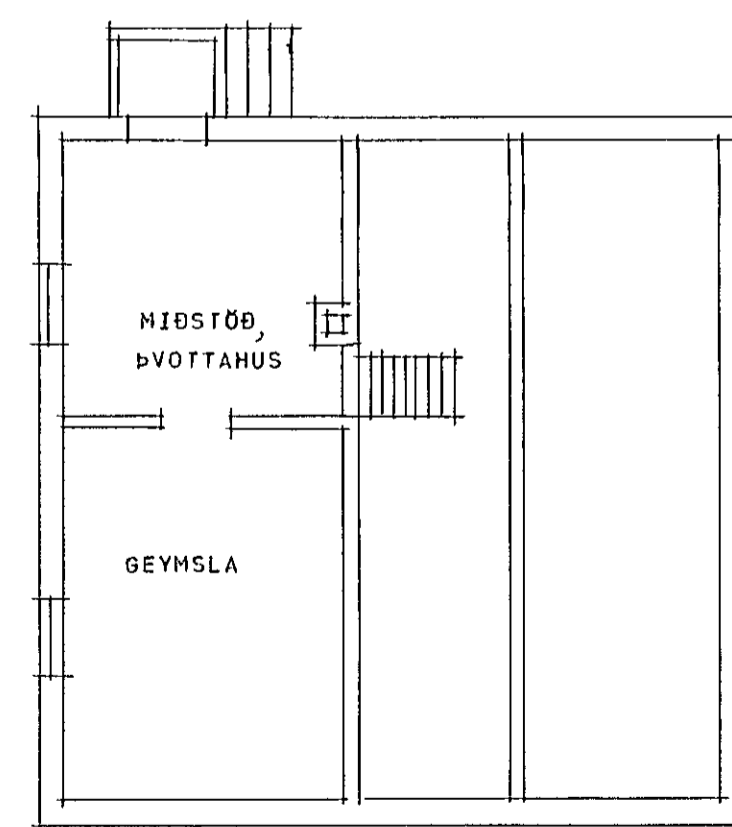

KJALLARI

VESTURBRÚ NR. 13 HAFNARFIRDI  
BREYTING Á GLUGGAHLÍÐ AD AUSTAN  
REYKJAVÍK Í MARZ, 1980

*Njáll Guðmundsson*