

Eig:

Garðar Ólason


Vesturbraut nr. 24

1:100



Hestur Samalíðsson
Tresníður

d/ð 23/7 1954


Fyrir breytingu

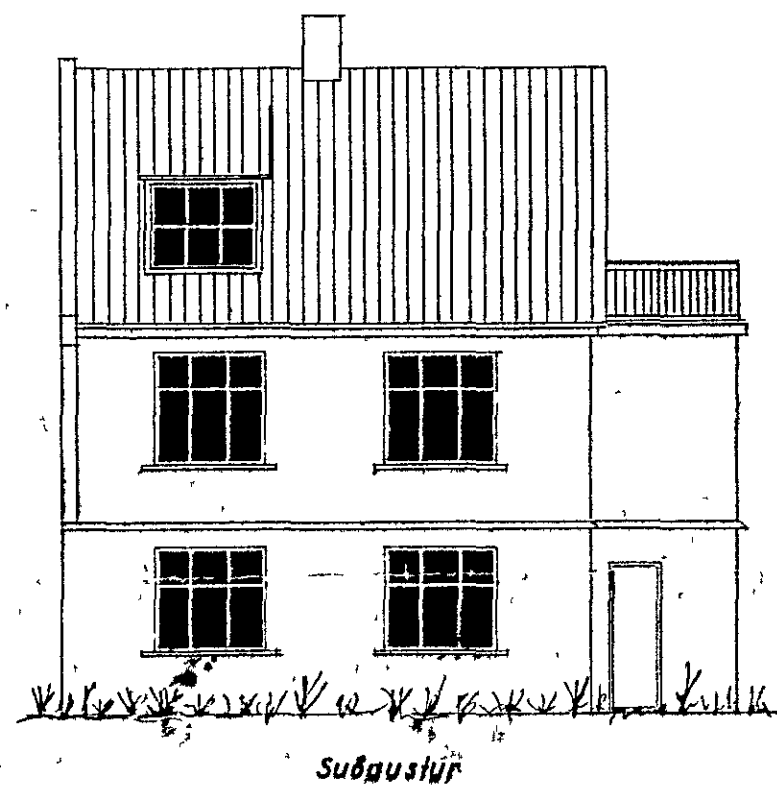

Eftir breytingu

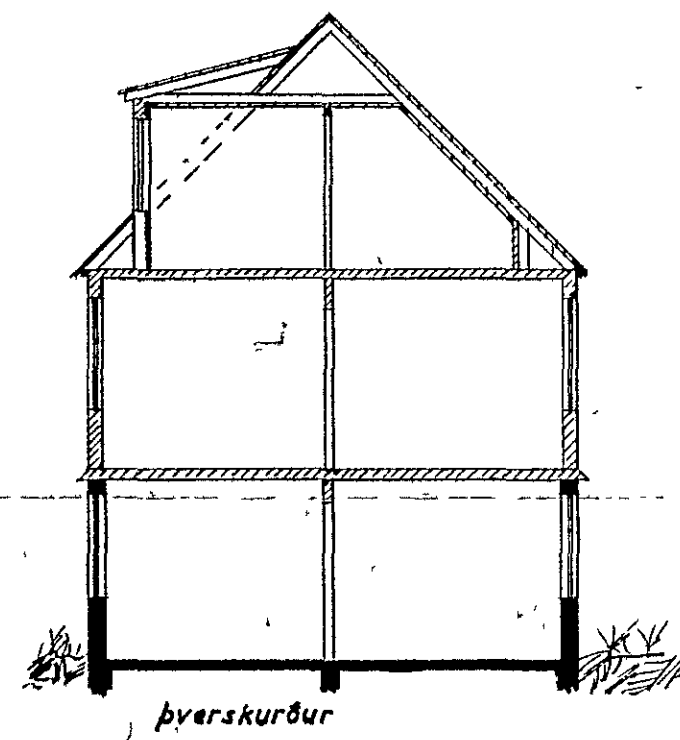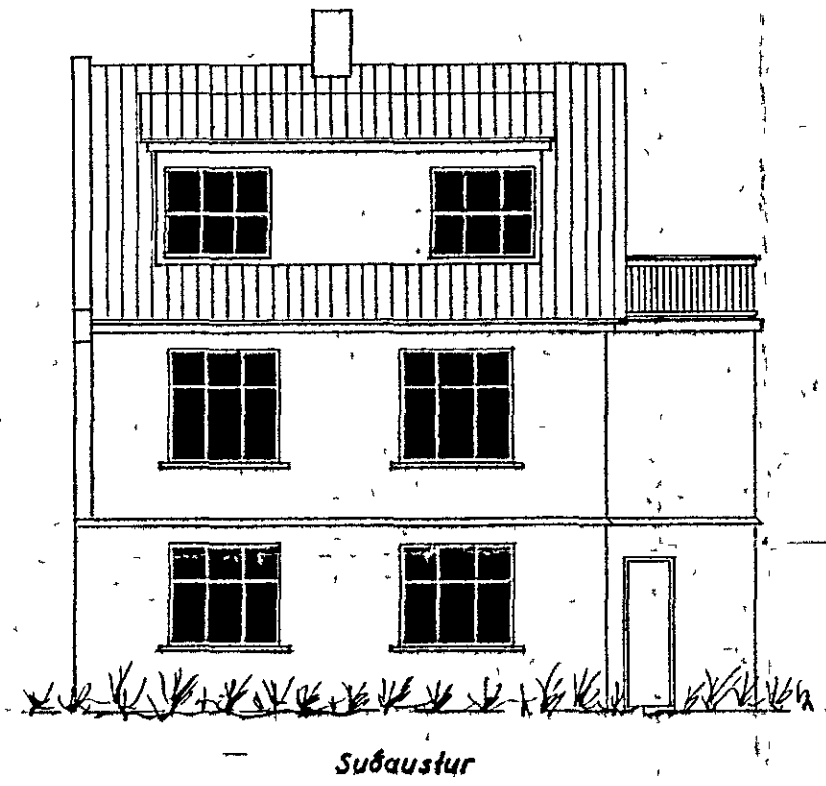

Afstöðumynd
1:500

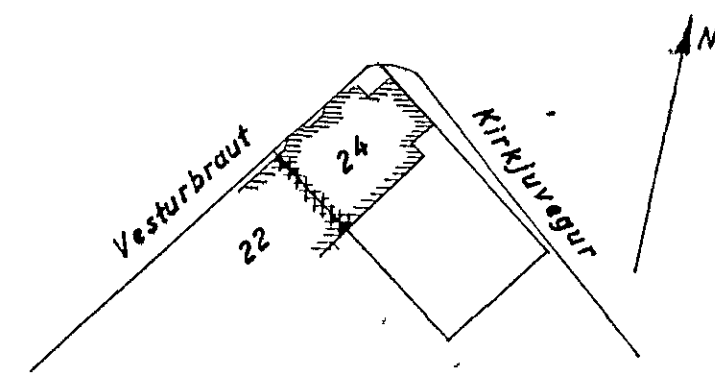

Stofnunarrit 2. júlí '54
F. Sigurðsson