

ÍBÚÐARHÚS SVEINI JÓNSSONAR
VESTURBRÚ NR 7


FYRIR BREYTINGU

EFTIR BREYTINGU







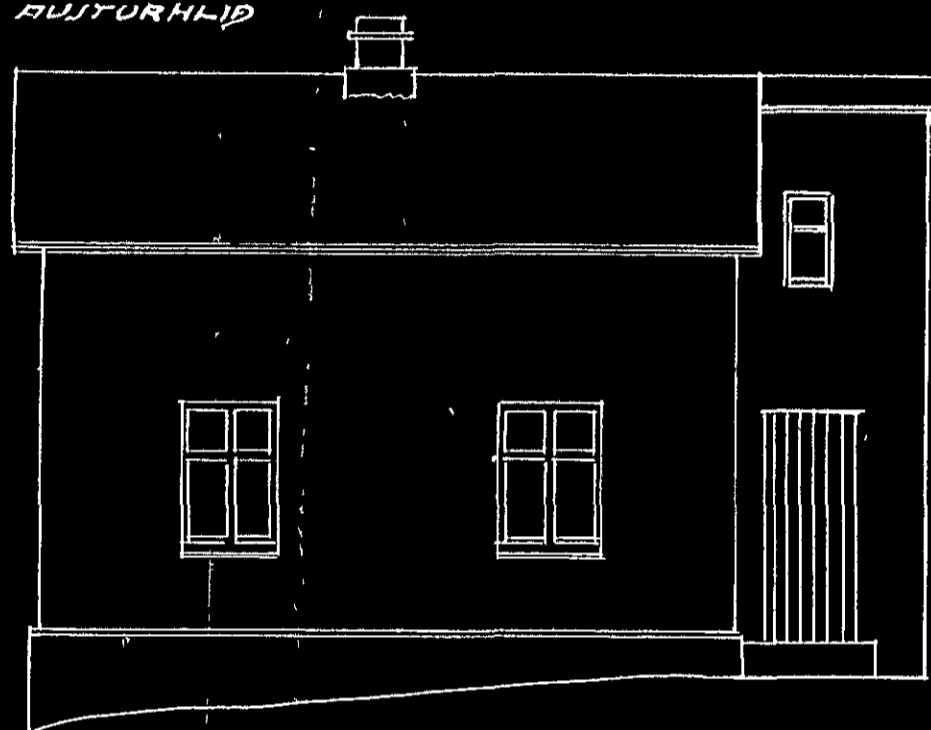


DVERSKURÐUR

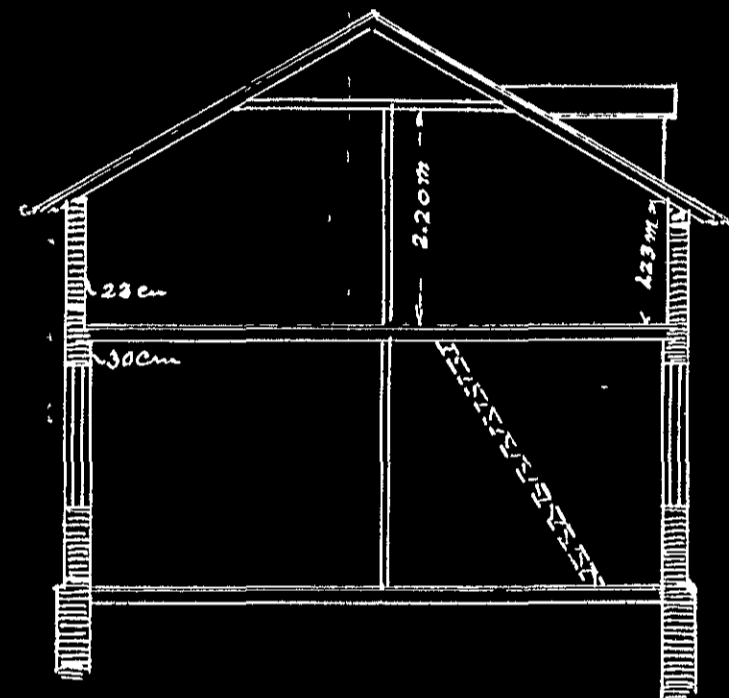

GRUNNFLÓTUR

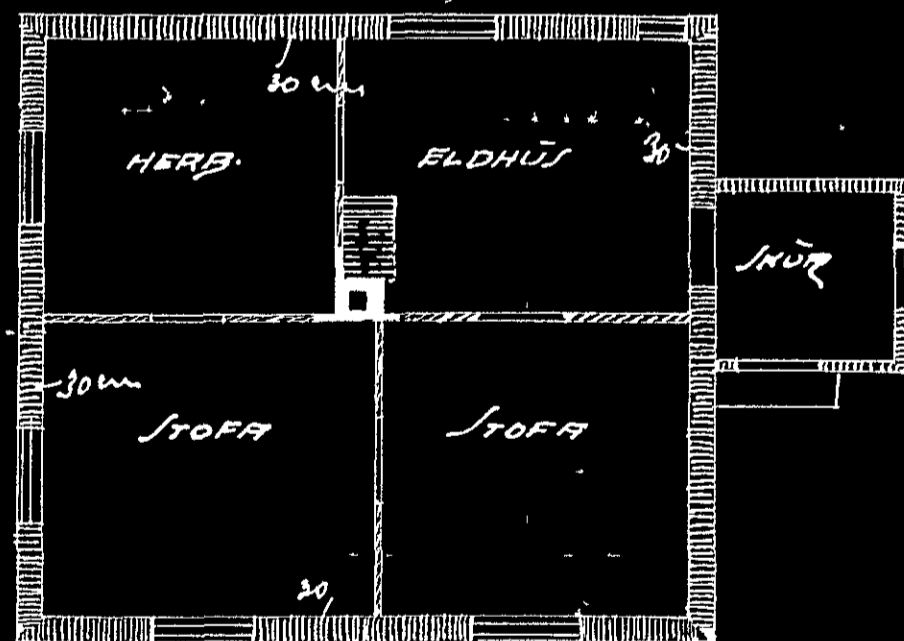


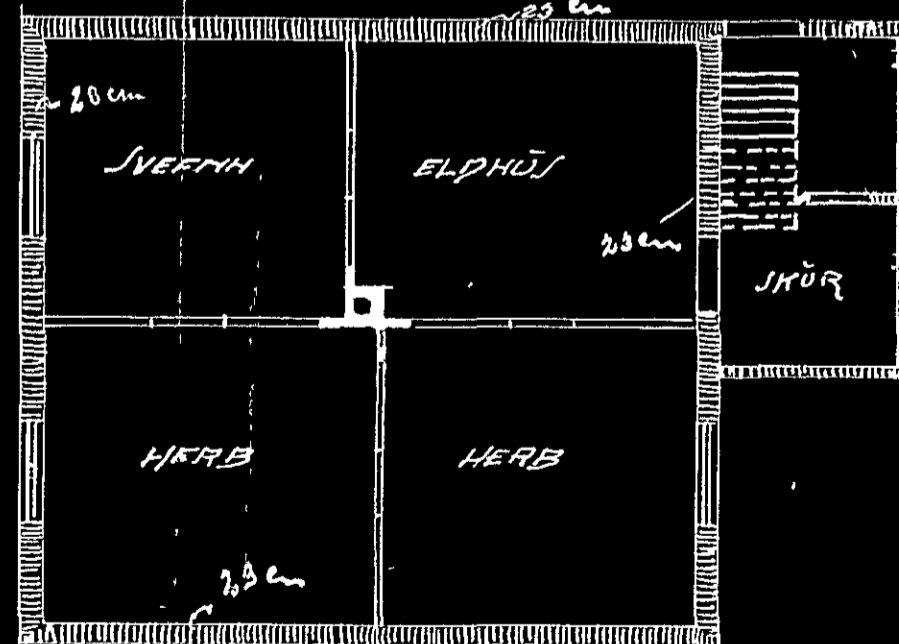

NORÐURGAFL



NORÐURGAFL



1:75



Höfundur: Ag 1925
Lýðgæring