



BREYTING A HÚSI SVEINS JÓNSSONAR
VESTURBRÚ 7


AUSTURHLÍÐ

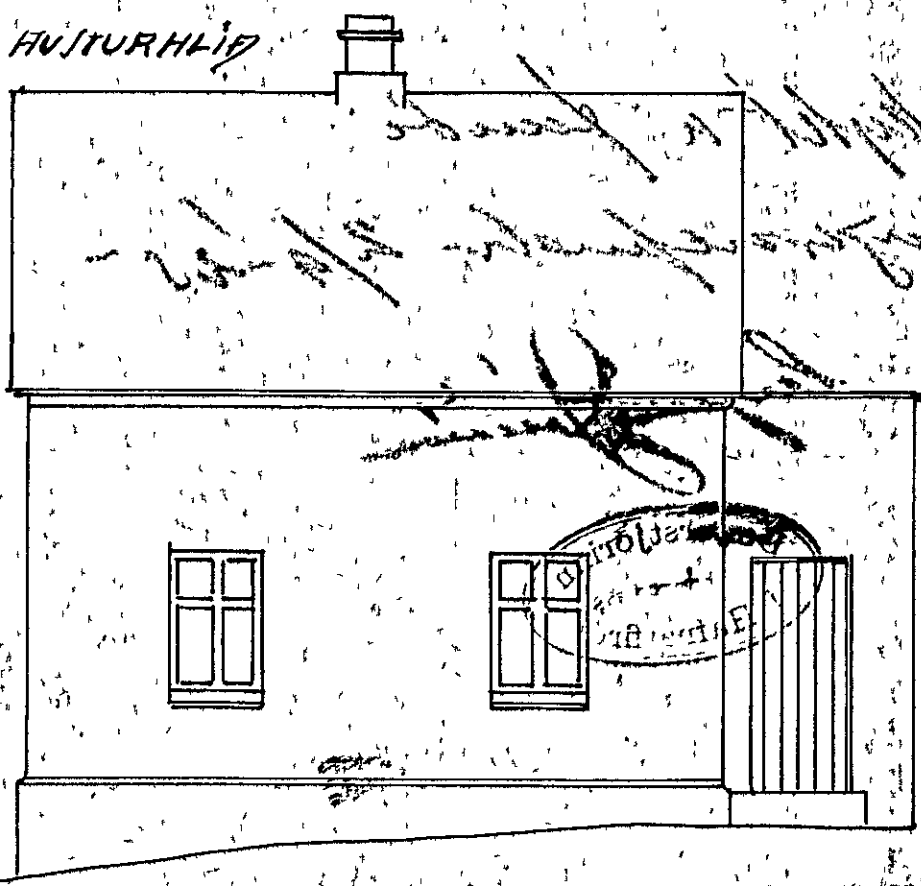



ÞVERSK

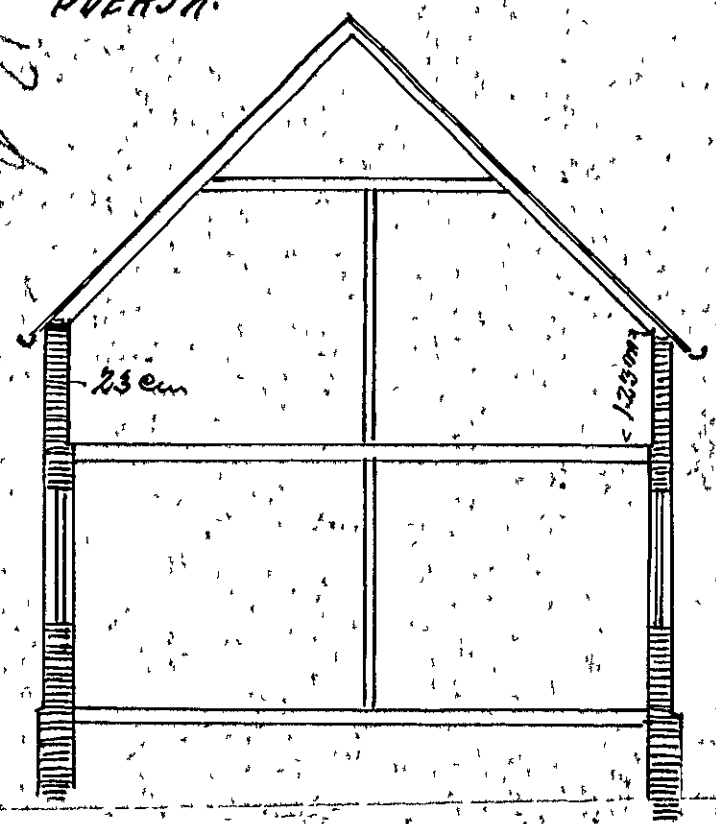

GRUNNFLÓTTUR - EFTIR

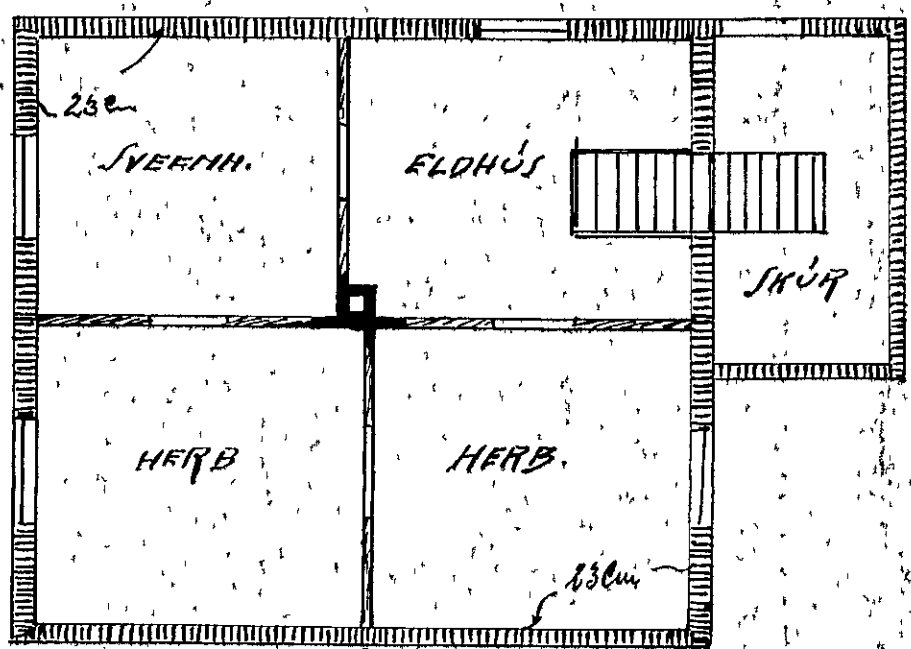

NORÐURGRÆFL

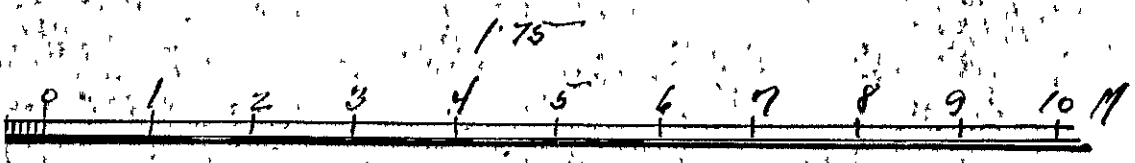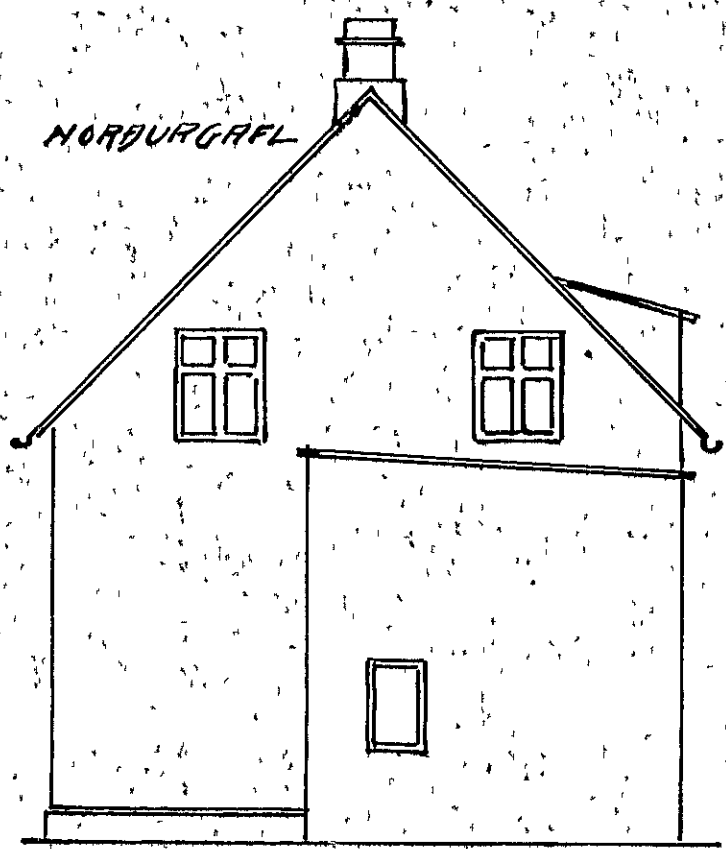

Hafuraf 01-25
S.H.