
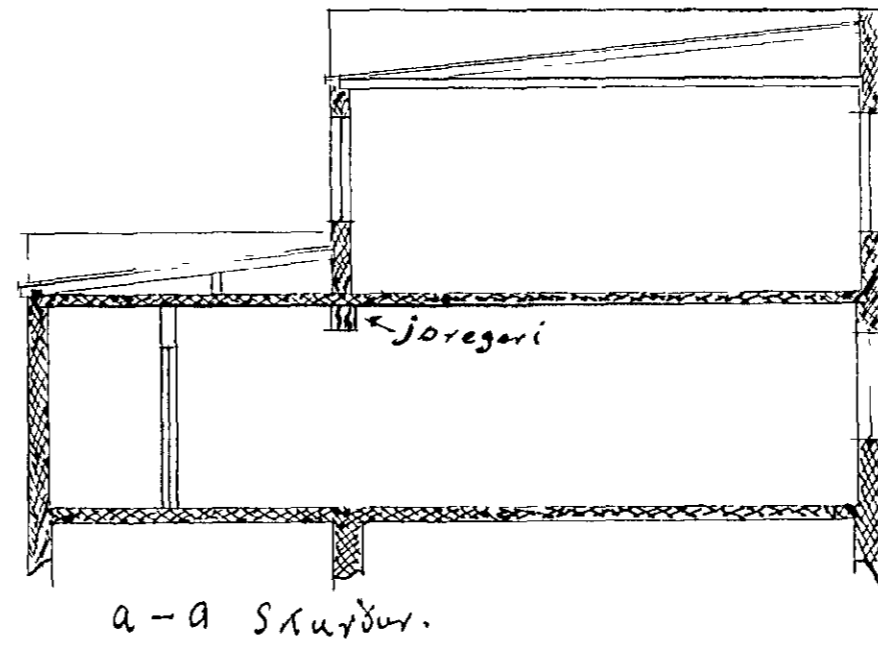
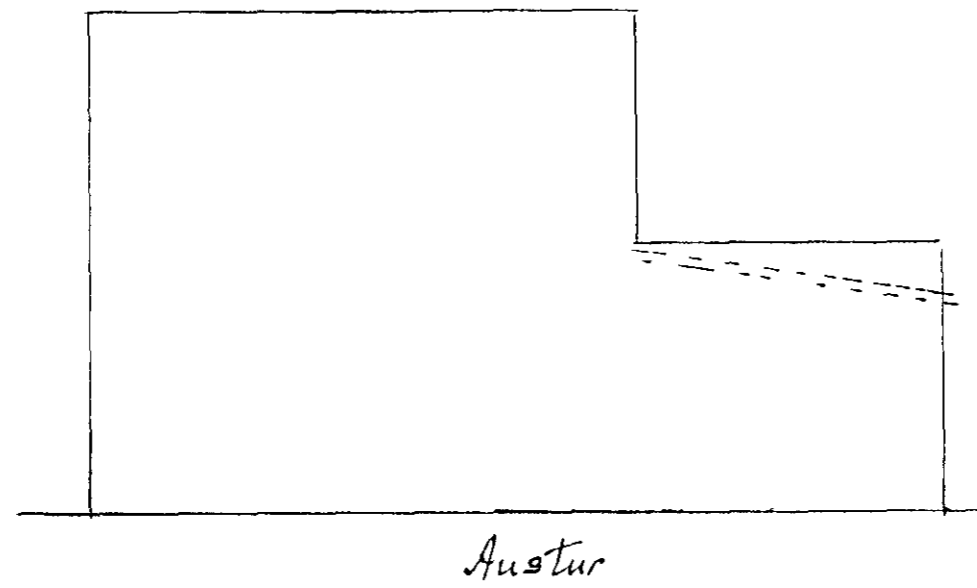


Hús  
 Björns Jóhannessonar  
 Vesturbrant

Stækkun a venstunarsplássi  
 um 16.96 m<sup>2</sup>  
 Málkv. 1/100




Afstöðumynd 1/100

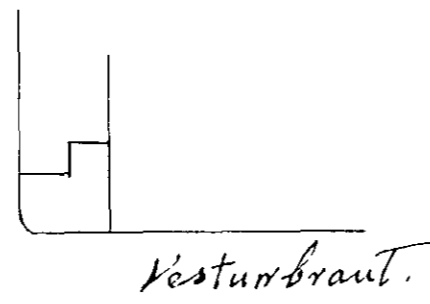

Húsam	
Míðaram.	

Brúking á  
 Gluggum heimil  
 10-2-62

Þjárfærfræðingurinn  
 & Alafnarfræðingurinn  
 Jón S. Jónsson

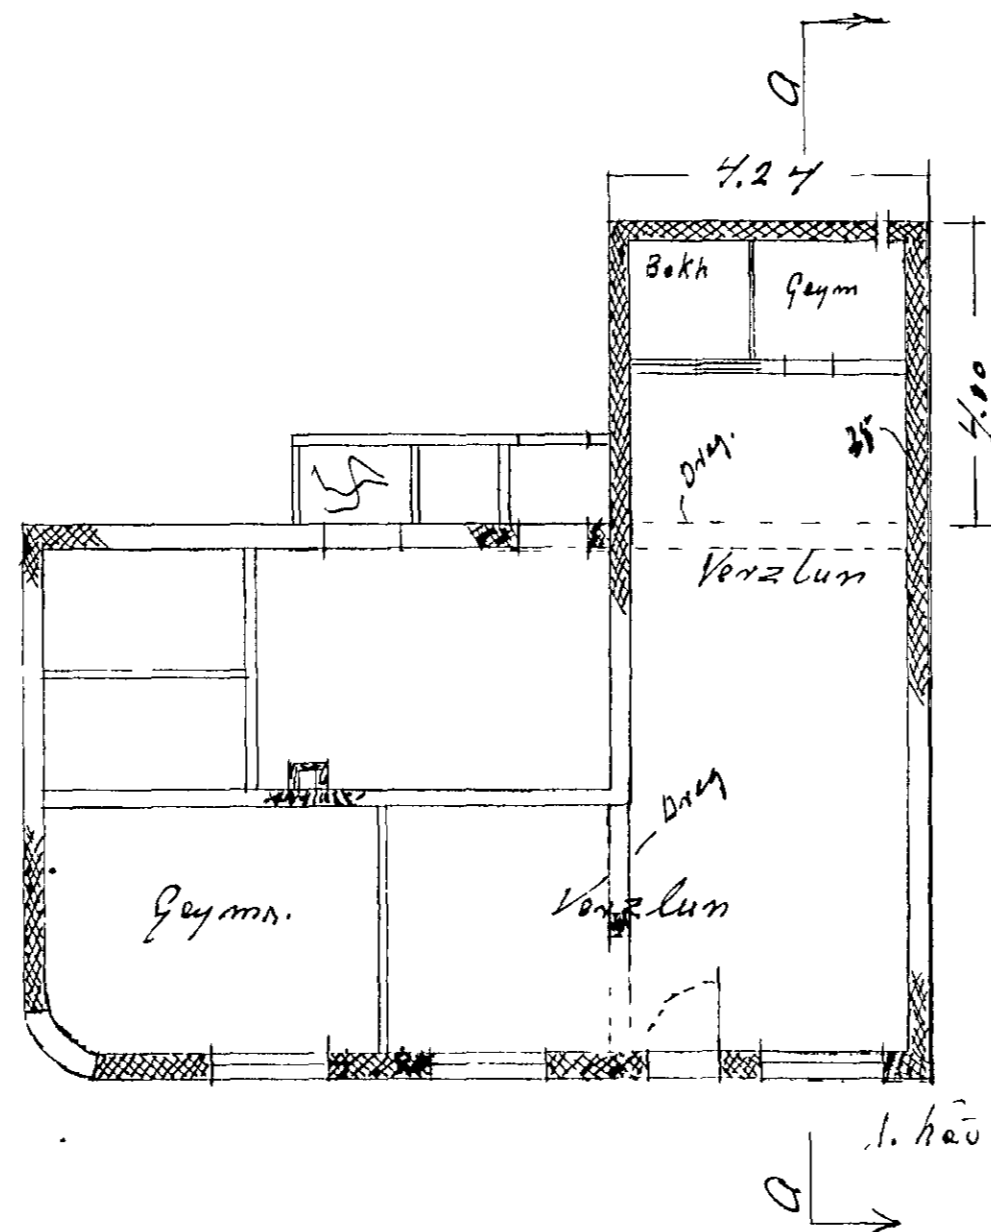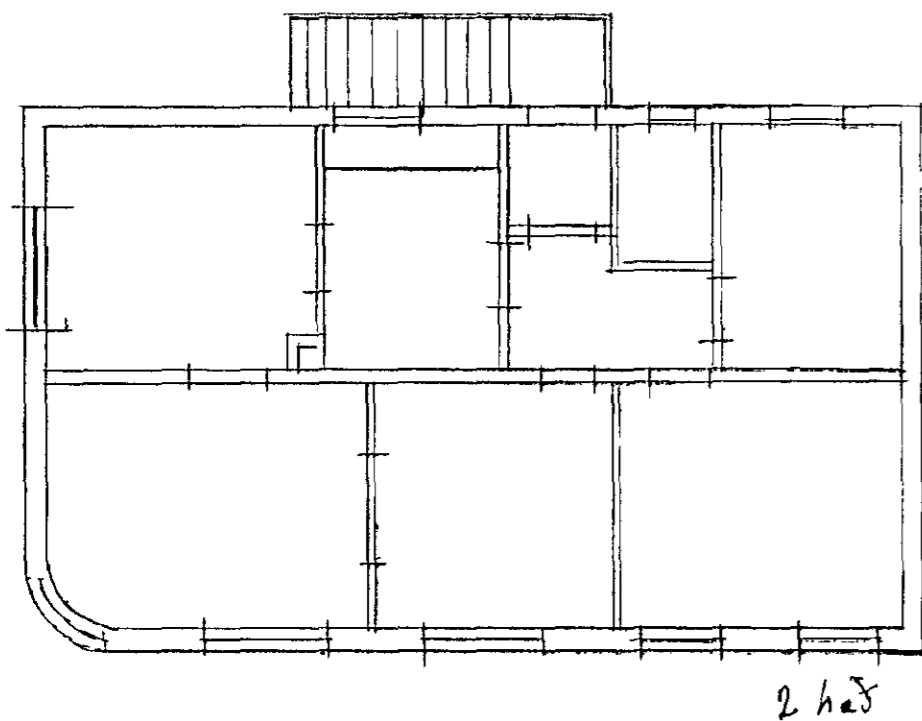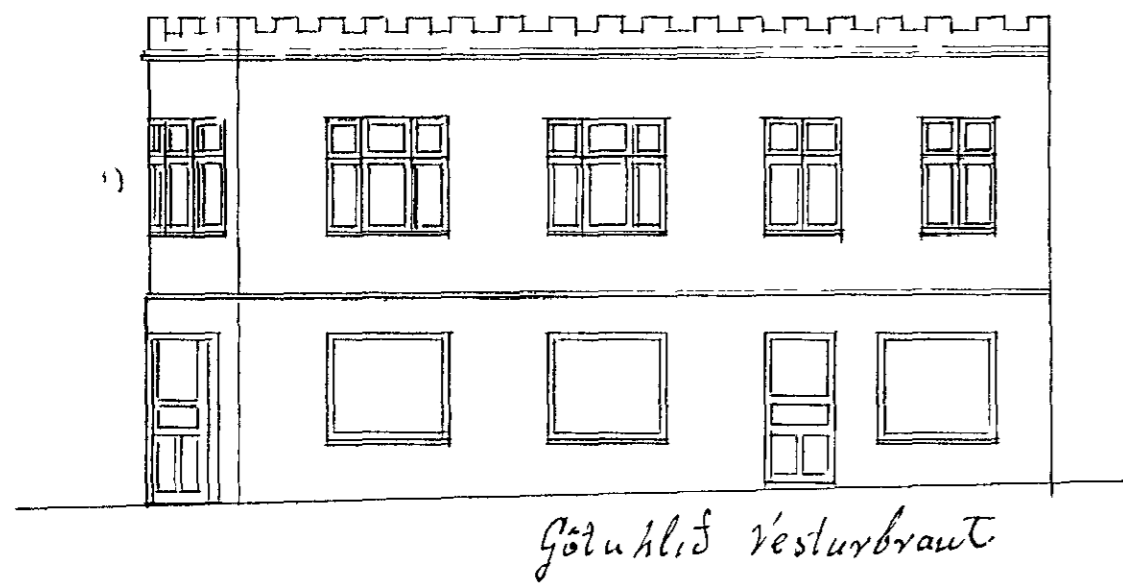

Hafnarfirði 30. nov. 1961  
 Sigmar Guðmundsson.