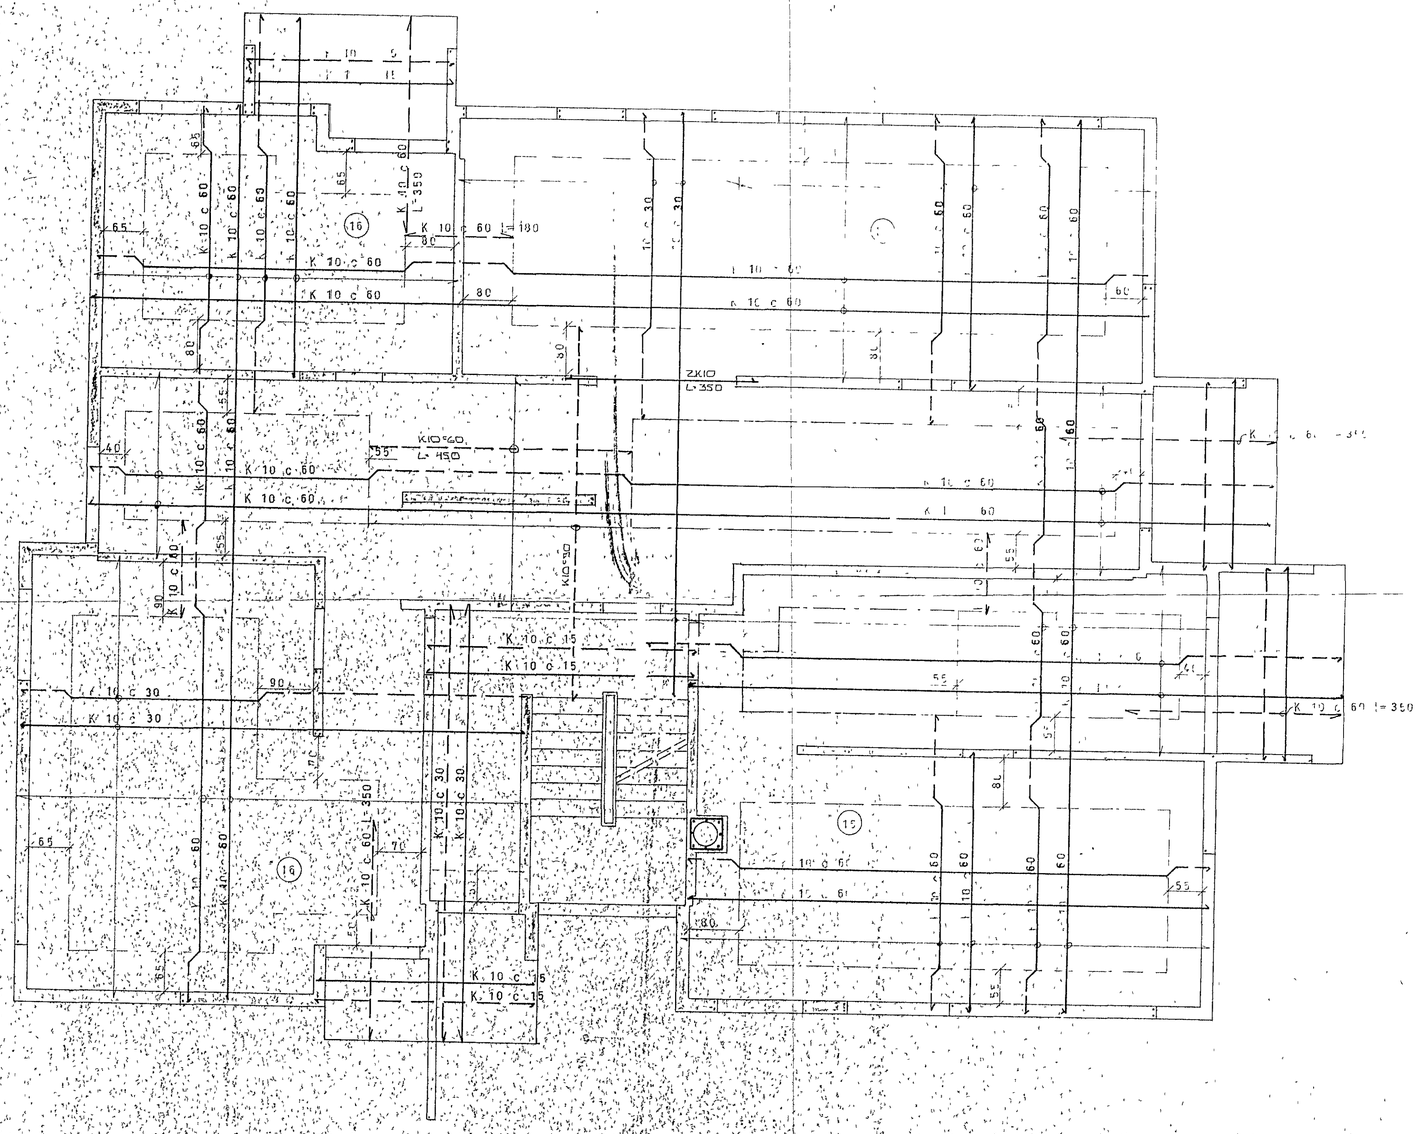

GRUNNMYND 1 HÆÐAR 1 50

HAFNARFJARÐARBÆR
BYGGINGAFULLTRÚINN

SKÝRINGAR SJÁ TEIKN NR 10

BREYTT 1 AG. 81 / SLEPPT STEYPTUM VEGGJUM VIÐ BOÐ SKV. OSK ARKITEKTA Sig

VÍÐIVANGUR 3, HAFNARFIRÐI	MÆLIKVARÐI 1:50	VERK 7927	TEIKN NR 16
PLATA YFIR 1. HÆÐ	Hannað JB / Teiknað BJ	Yfirfarið / Samþ	DAGS FEB. 80
JÓHANN GUNNAR BERGÞÓRSSON VERKFR. MVFI STRANDGÖTU 11 — HAFNARFIRÐI — SIMI 53315	BREYTT		