


BURKNAVELLIR 1 HAFNARFIRDI

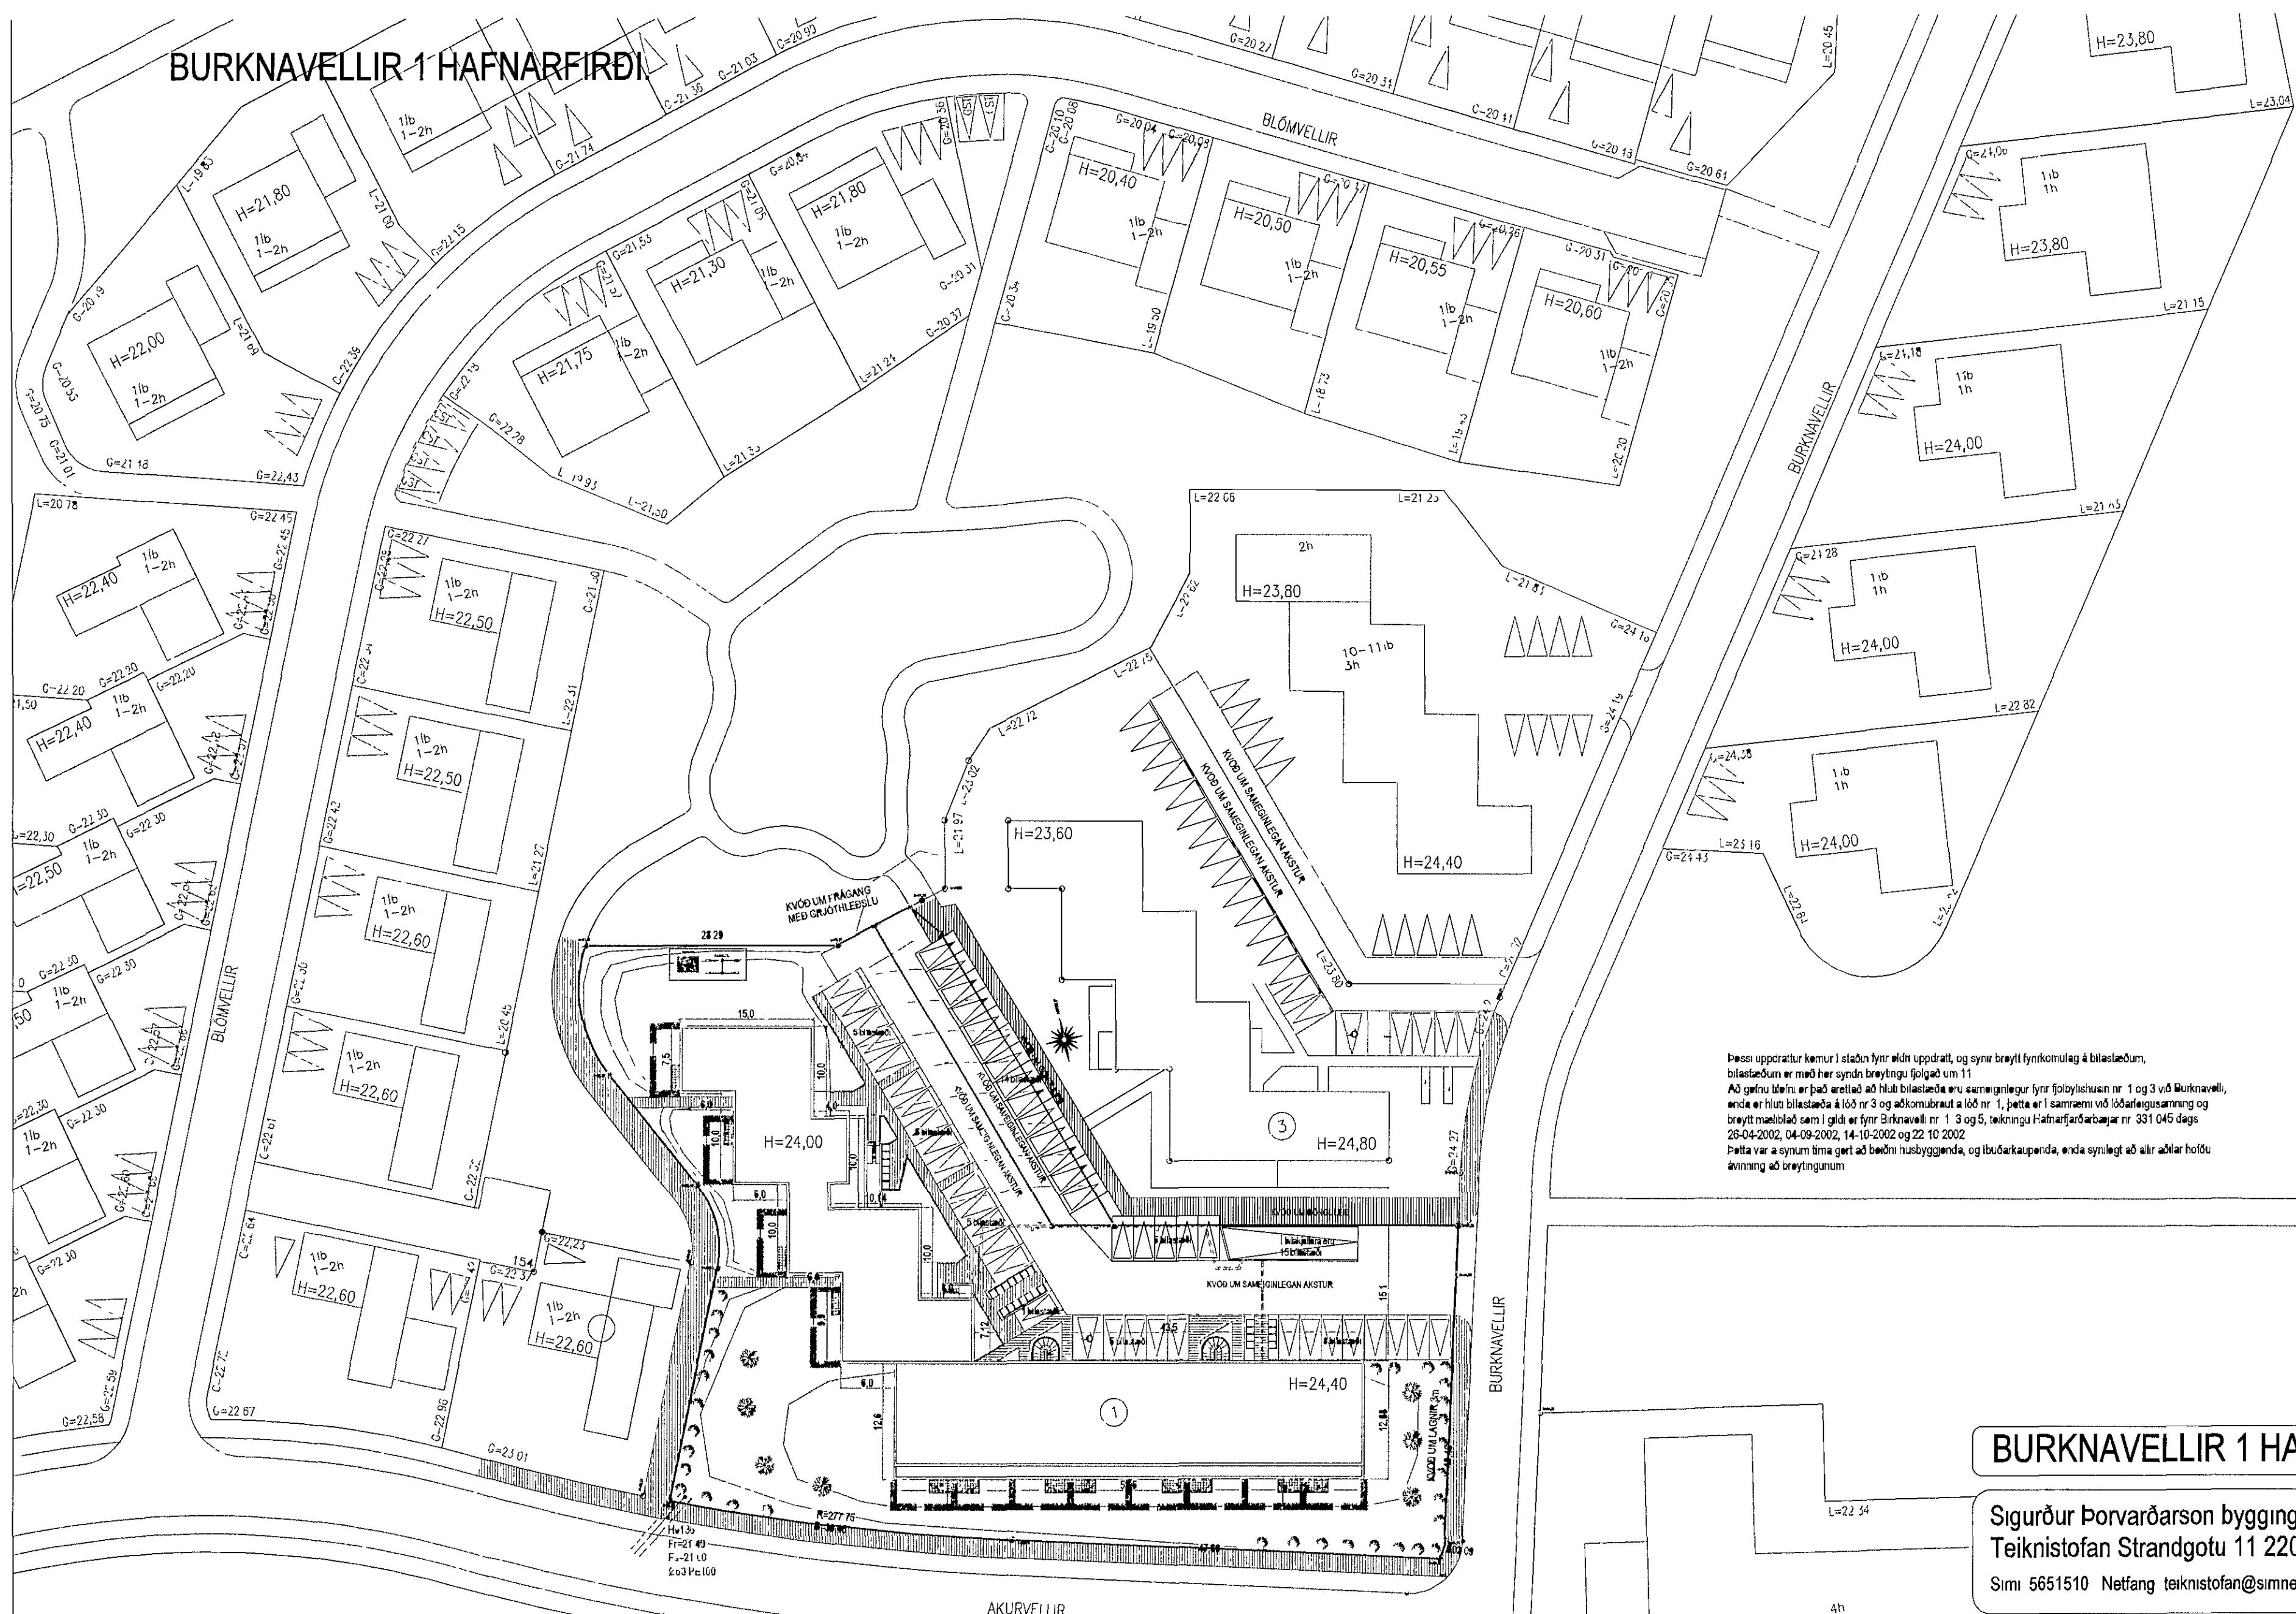

Samþykkt þann
12 NOV 2014
Byggðarstofu Þinghús / Hafnarfjörður
En. Sigurður Steinar Jónsson

Þessi uppráttur kemur í staðn fyrir vinnu uppráttar, og sýnir breytt fyrnkumulag á blæstæðum, blæstæðum er með her synnd breytingar fólgð um 11. Áður blefnar þá þáttar að hluti blæstæða eru samengagnaðar fyrir fylgishus nr. 1 og 3 vð Burknavekkir, enna er hún blæstæða á löð nr 3 og aðkomurbraut a löð nr. 1, þetta er í samræmi við löðaflegasumning og breytt maðlulad sem í gildi er fyrir Burknavekkir nr. 1 3 og 5, tekningu Hafnarfjarðarbæjar nr. 331 045 dags 26-04-2002, 04-09-2002, 14-10-2002 og 22-10-2002. Þetta var a synnum tímum gerð að þeim husbyggenda, og ibúarkaupenda, enda sýnlegt að eikr aðlar höfði skvinnin að breytingunum.

BURKNAVELLIR 1 HAFNARFIRDI.

Sigurður Þorvarðarson byggingafræðingur bfi
Teiknistofan Strandgotu 11 220 Hafnarfjörður.

Sími 5651510 Netfang teiknistofan@simnet.is

Skýningar	Aðaluppláttur
Teikning	AFSTÖÐUMYND
Mælkvarði	1 500 -
Undirskrift	27/8/14 <i>[Signature]</i>
Blað nr 6 af 6	Dagsetning 25 novembur 2002
Breytt águst 2014 Sig þ	