

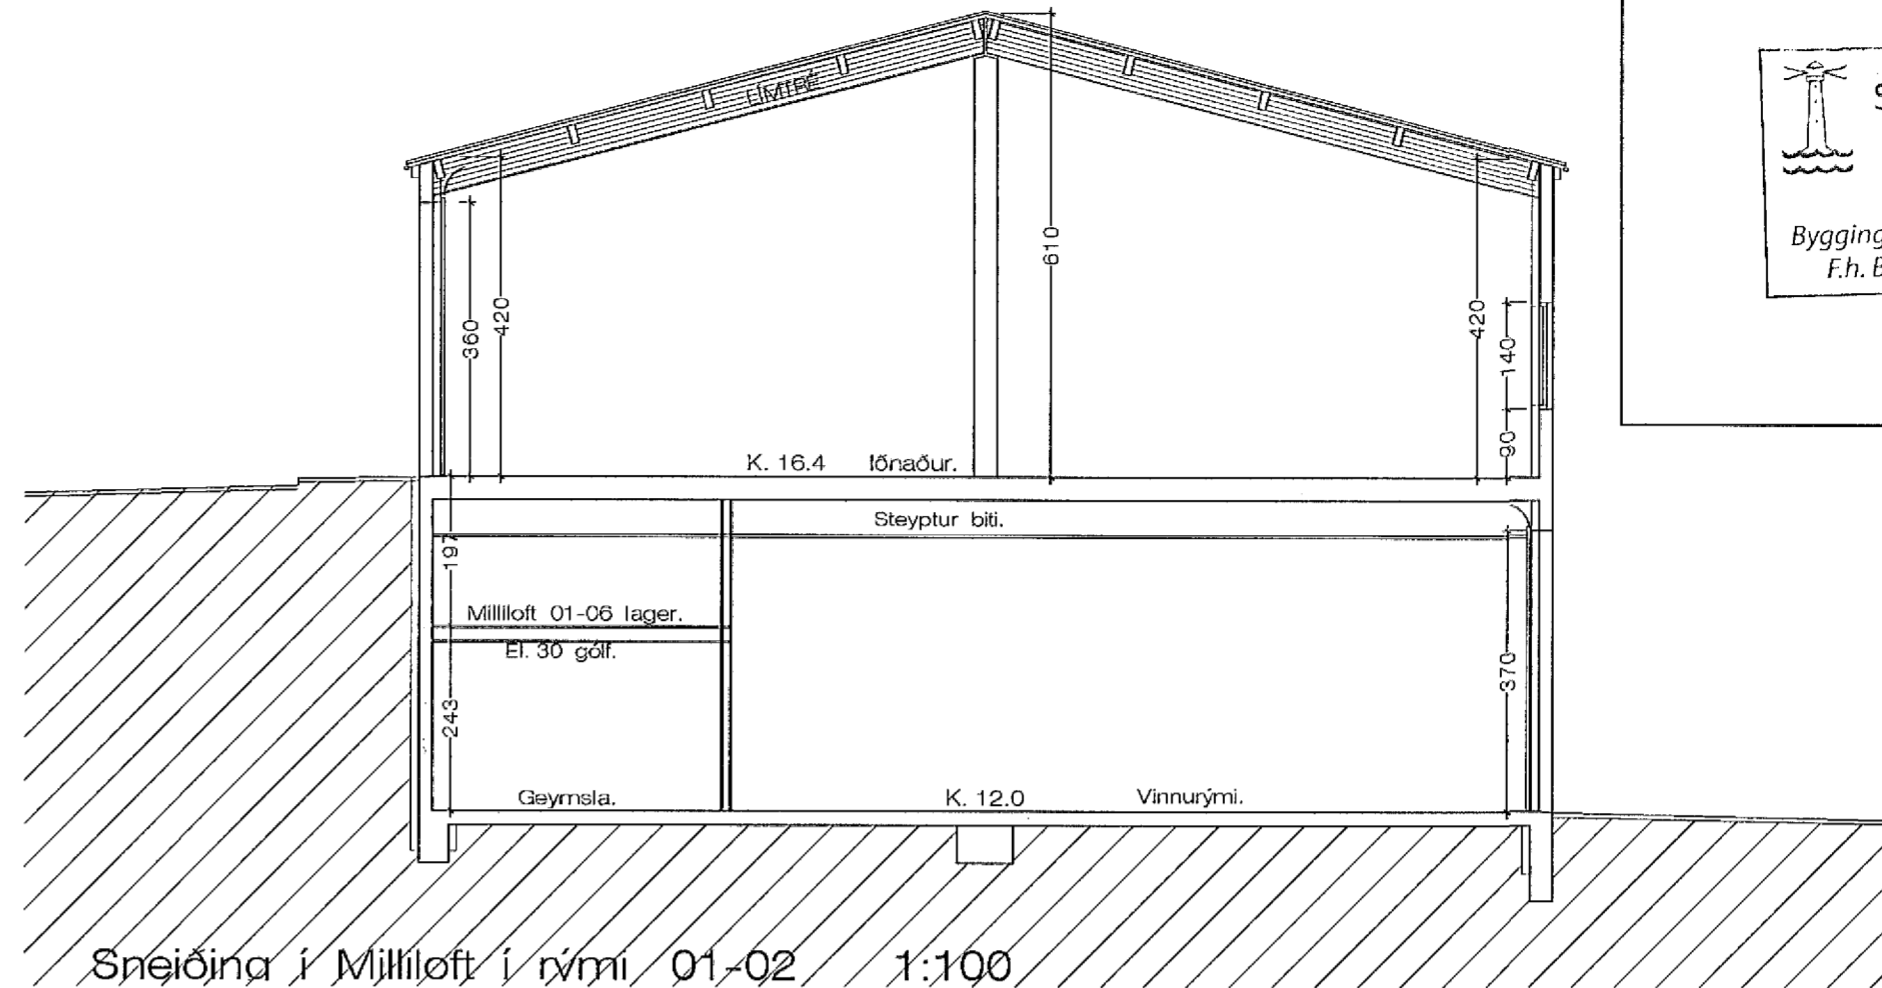


Samþykkt þann
 19 SEPT. 2013
 Byggingafulltrúinn í Hafnarfirði
 F.h. Brynjar Rafn Ólafsson

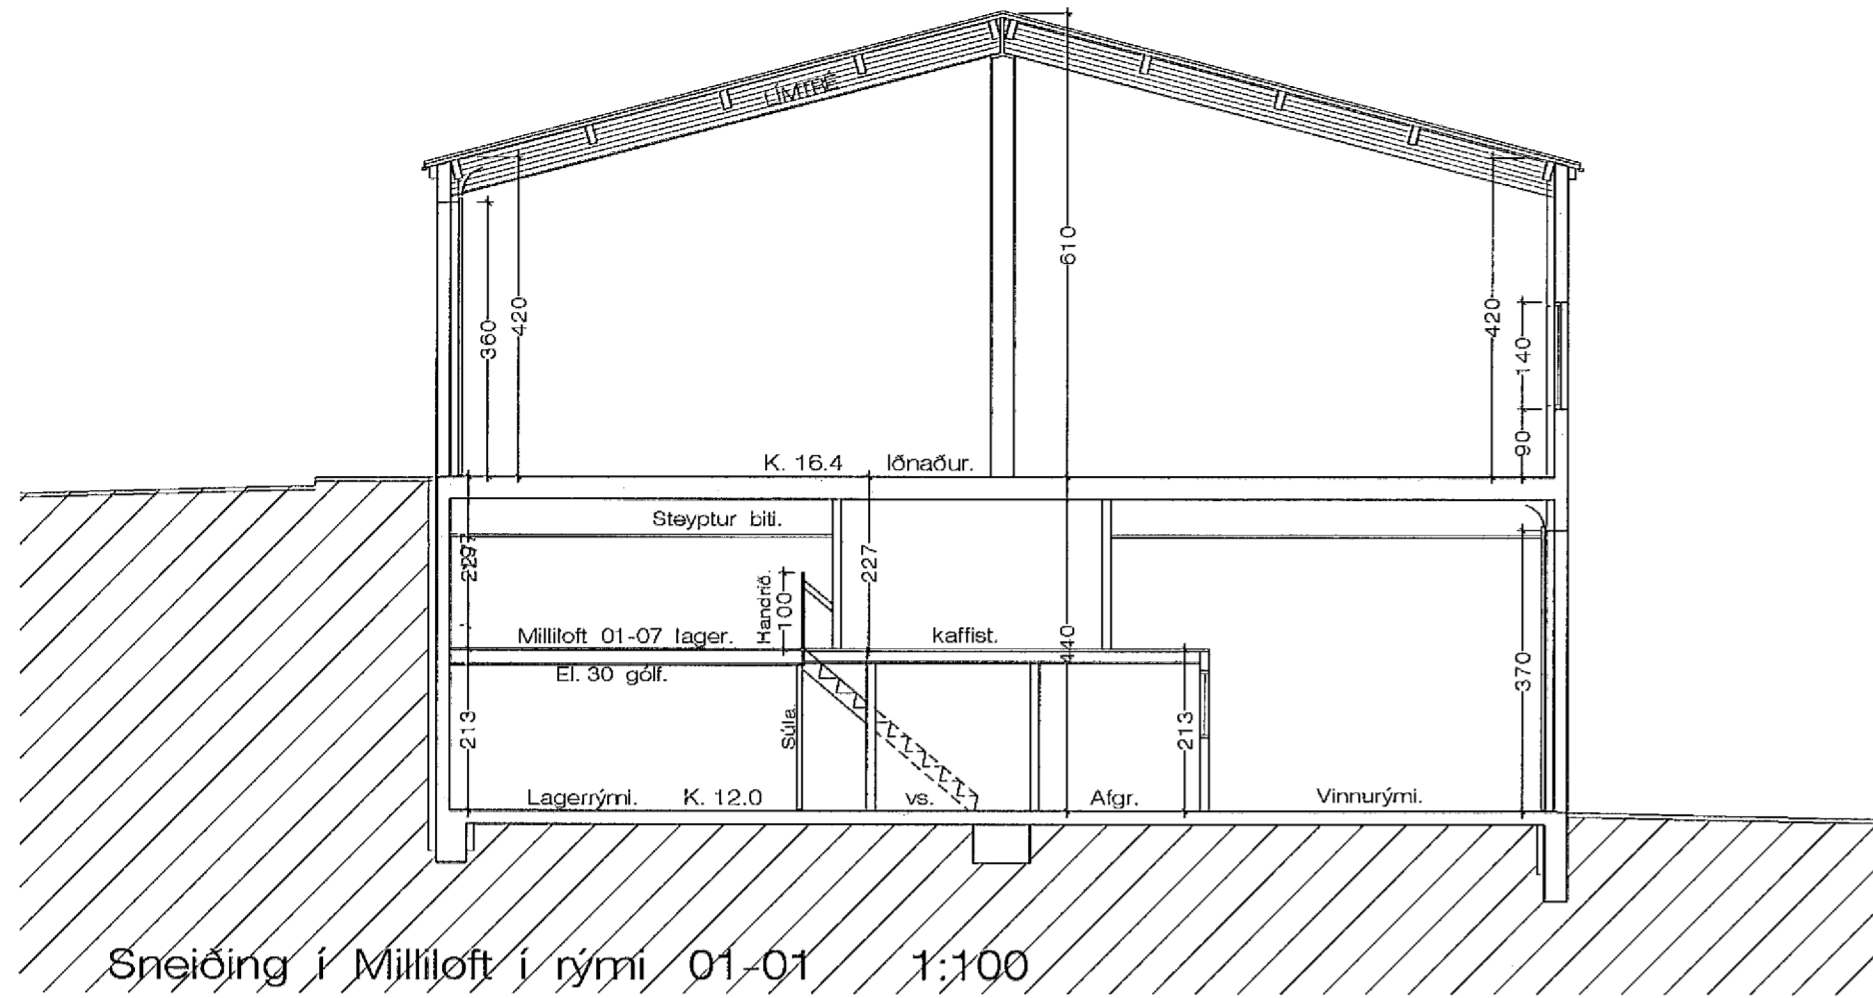

Sneiðing í Milliloft í rými 01-01 1:100

Sneiðing í Milliloft í rými 01-02 1:100

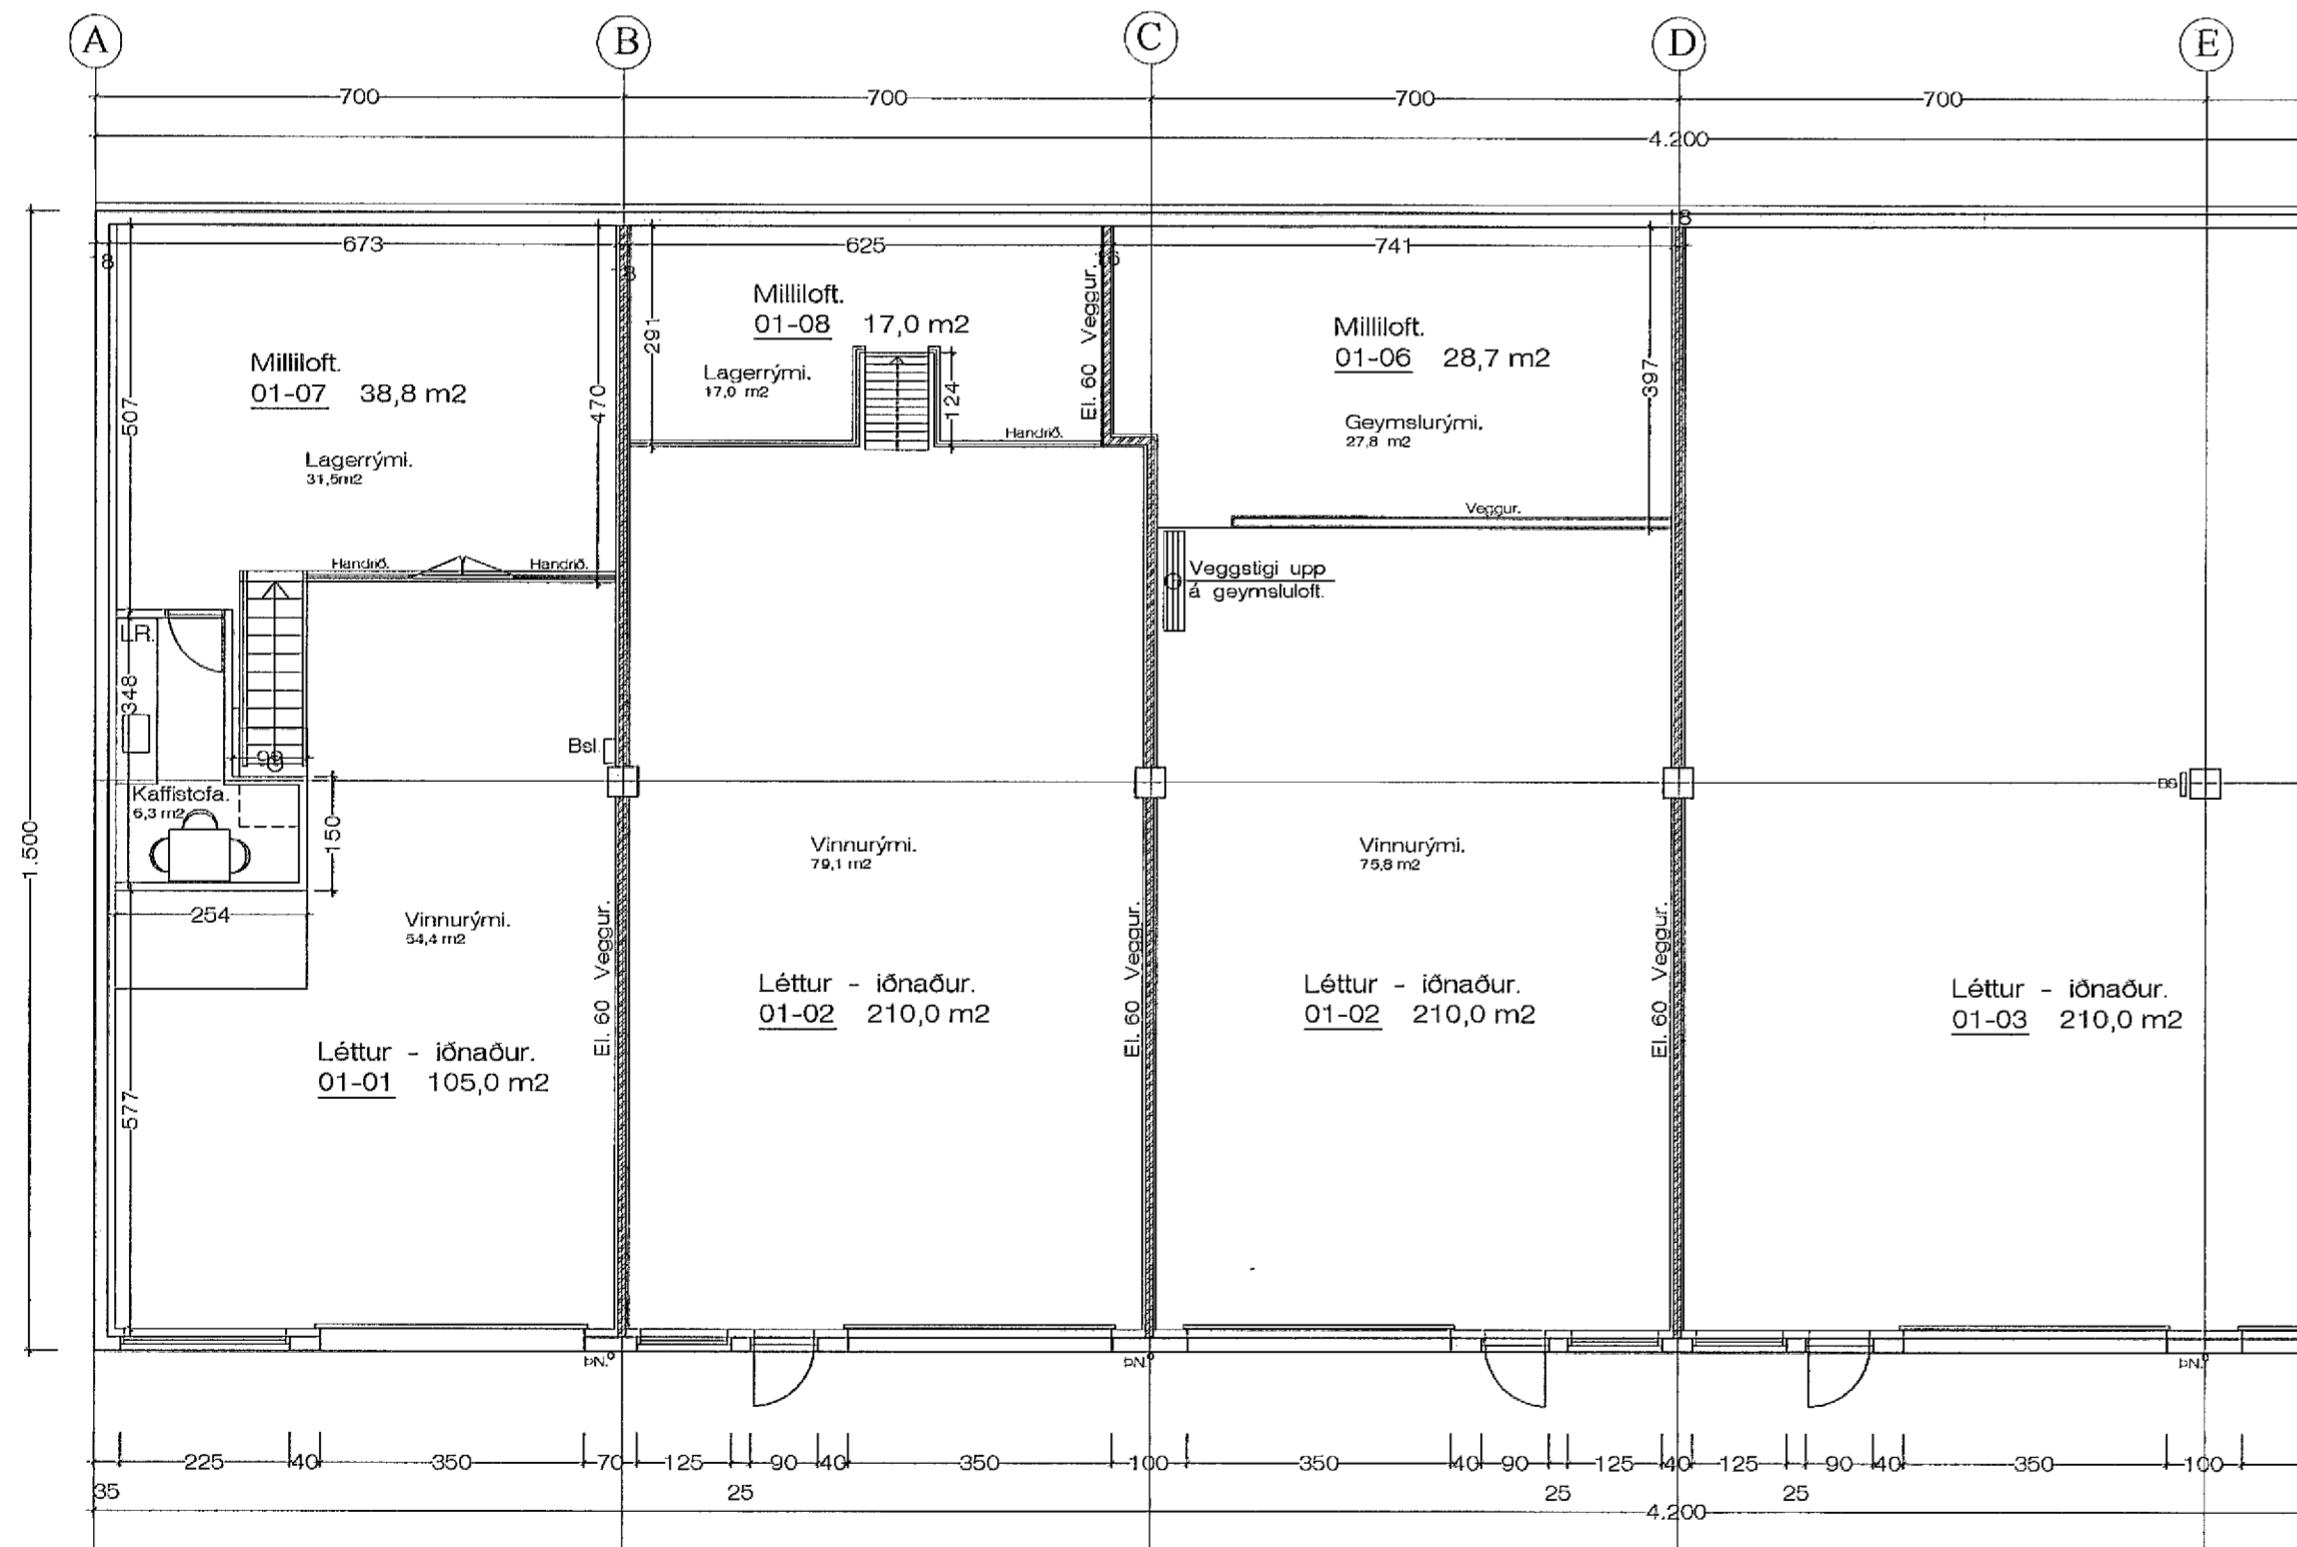

Grunnmynd milliloft í rými 01.- 01, og 01-02 1:100

Breytt. 30.- 7. - 2013
 Breytt innra skipulagi á rými 01-02
 Bætt inn millilofti og breytt starfsmannaaðstöðu.
 Breytt skráningartöflu,

Reyndarteikningar.

Hvaleyrarbraut 27 Hafnarfirði. Grunnm. millifl.-sneið

VERK. NR. 207 DAGS. 30.-07.-2013 MÁL. 1:100
 TEIKN. NR. 06 BREYTT.

JÓN GUÐMUNDSSON ARKITEKT *Jón Guðmundsson* KT. 310551 3259
 VINNUSTOFA SUDURLANDSBRÁUT 16 REYKJAVÍK SÍMI 552 5055